

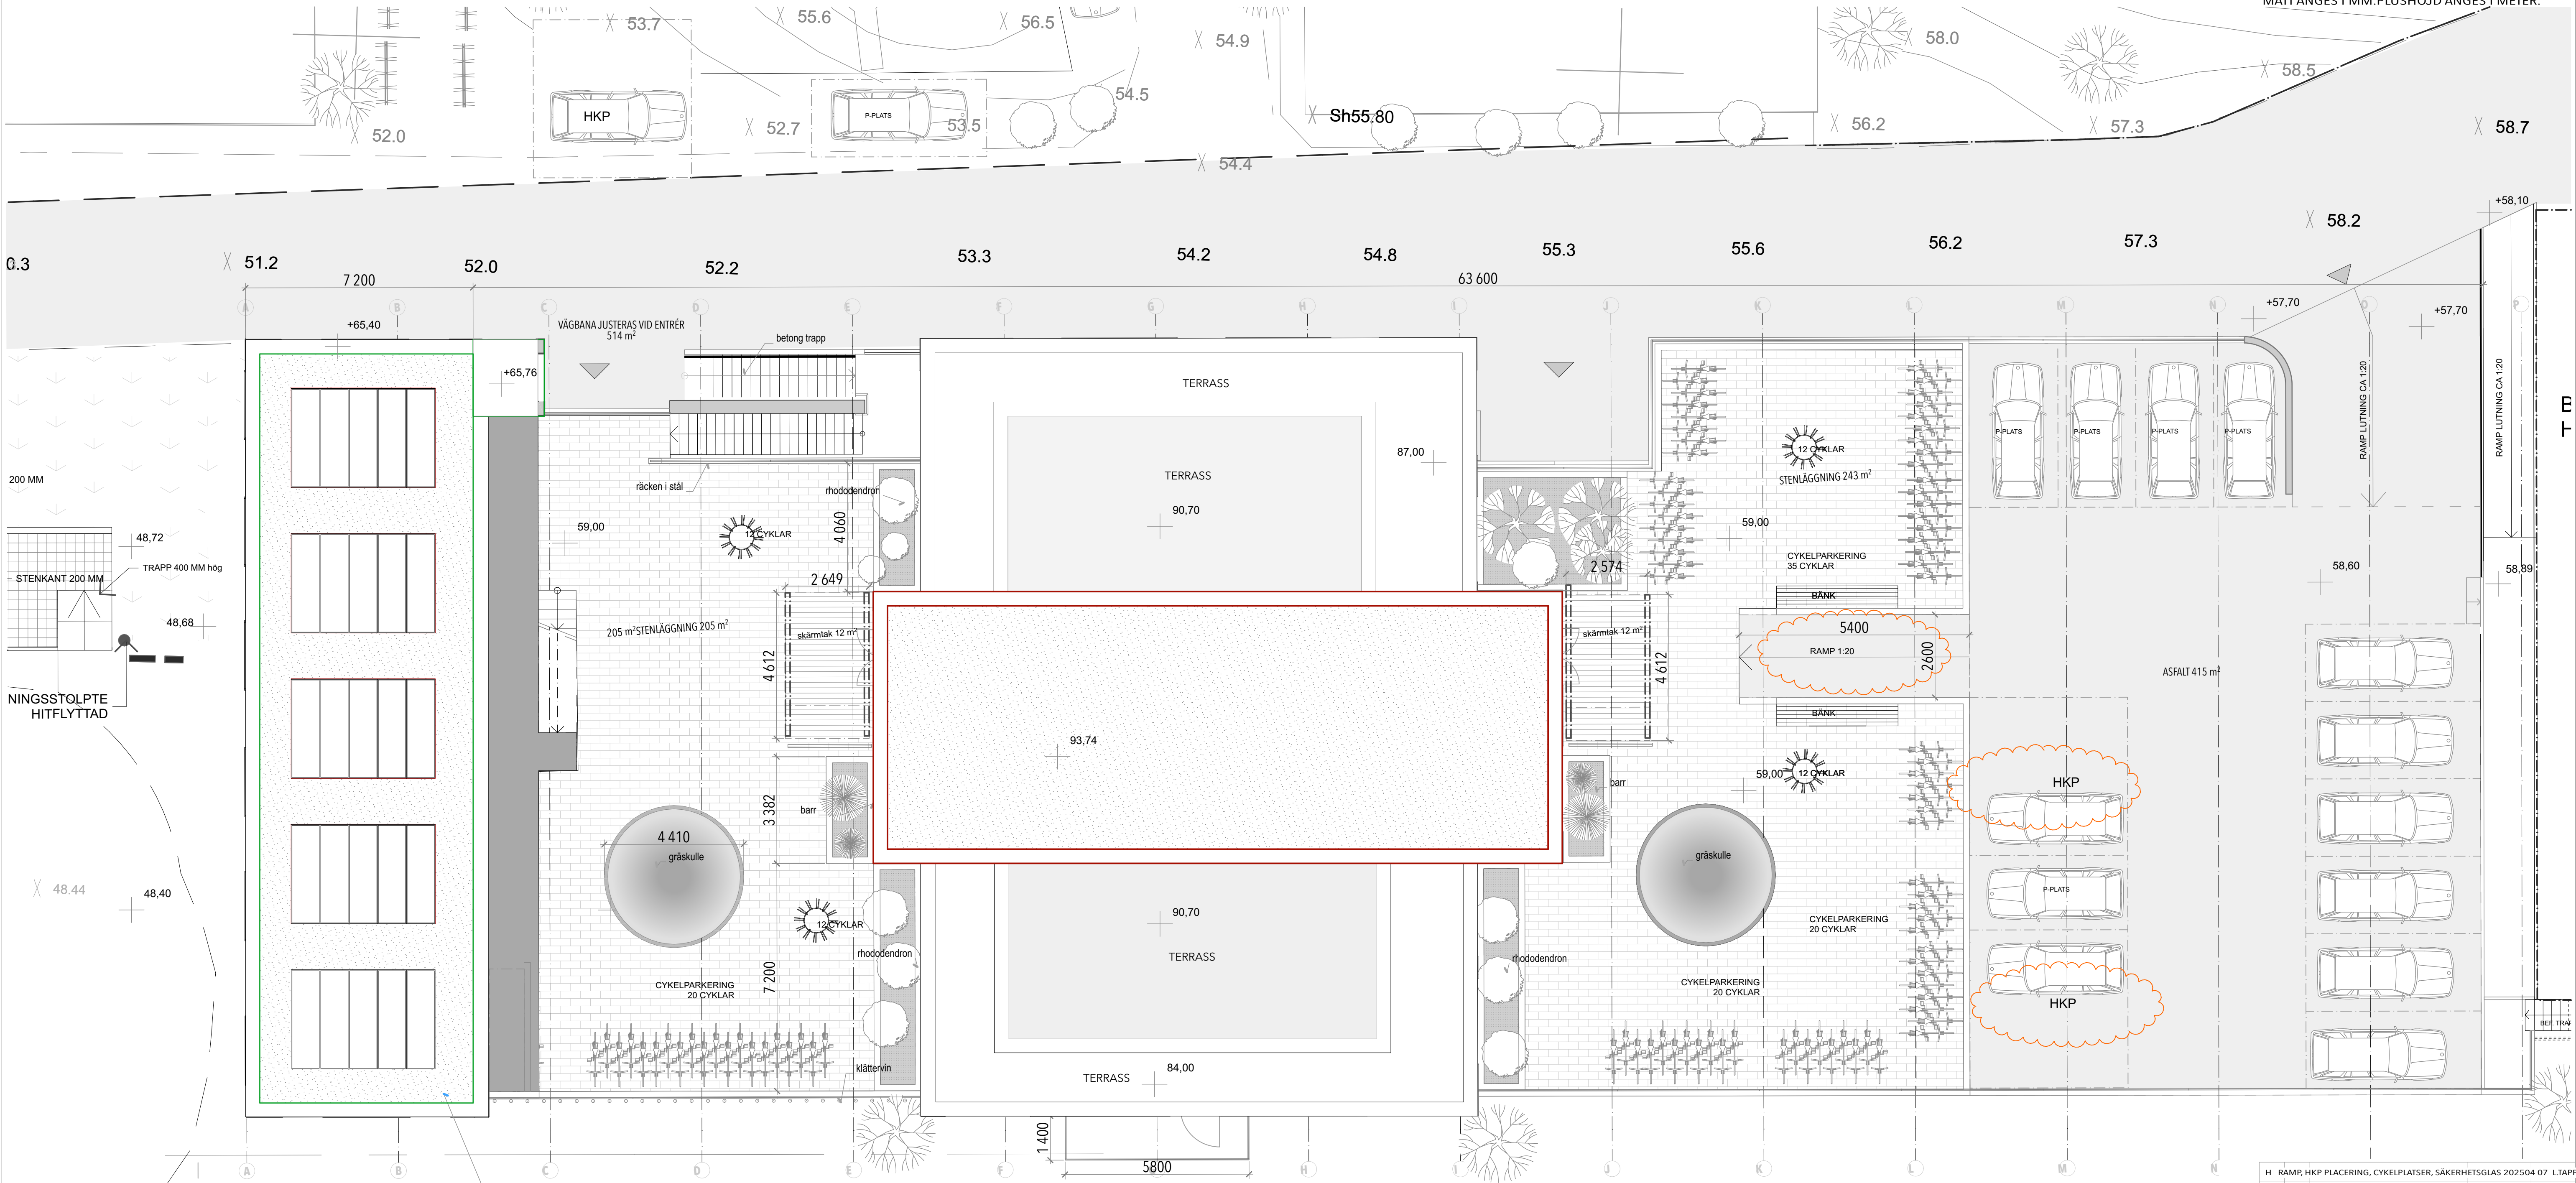


FÖRKLARINGAR

MÅTT ANGES I MM.PLUSHÖJD ANGES I METER.

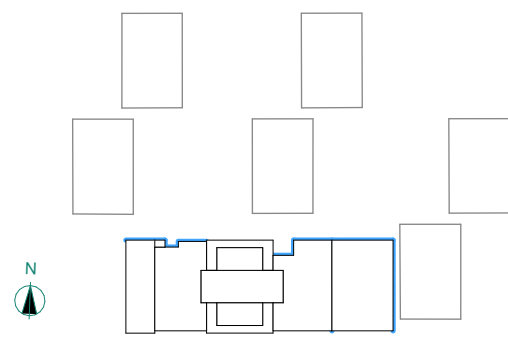

SEDUM

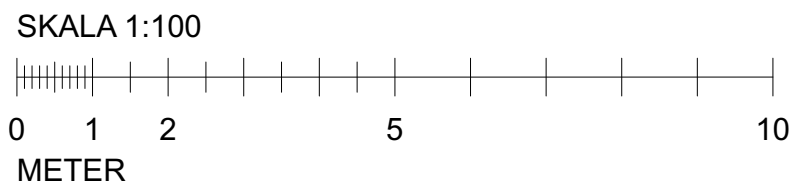

H	RAMP, HKP PLACERING, CYKELPLATSER, SÄKERHETSGLAS 202504 07	LTAPPER
G	FLER KOORDINATPUNKTER	20250310 LTAPPER
F	4 st poolplatser för bilar borttages	20250310 LTAPPER
E	SKÄRMTAK BORTTAGES ÖV.CYKELPLATSER	20250310 LTAPPER
D	LOKALFLYTT FÖNSTER DÖRR HÖJD 94,00	20250310 LTAPPER
C	Material kulörer redovisas	2025 01 17 LTAPPER
B	AVFALLSKÄRL OMPLACERADE	2024 12 19 LTAPPER
A	REV EFTER TIL KRAV	2024 08 08 LTAPPER

BET	ANT	ÄNDRING AVSER	DATUM	Sgn
BYGGLOVHANDLING				
<div><div><div>ELSA</div><div>ELSA STUDIO</div><div>KV.HEMHOLMEN, VÄRBERG</div></div></div>				
BYGG- HERRE	BRF ELSA			
A	Bernt Tapper ab			
K	Borglund Byggkonsult AB			
VVS	EMINO Consult AB			
UPPDRAG NR	BETAD AV	HANDLAGGARE		
1034	LT	L.Tapper		
DATUM	ANSVARIG			
240614	BJÖRN AASERUD			
MARKPLAN				
SKALA A1	NUMMER	BET		
1:100	A-00-08	H		