

FÖRKLARINGAR

MÄTT ANGES I MM.PLUSHÖJD ANGES I METER.

MATERIAL YTSKIKT FÖRESLAGNA:

PREFAB BETONGELEMEN I OFF WHITE KULÖR I LJUS GRÄVIT, KULÖR NCS 1500-Y

PREFAB BETONGELEMEN I OFF WHITE KULÖR I LJUS GRÄVIT, KULÖR NCS 4500-N

SINUSPLÅT I MÖRKGRÅ KULÖR 5500-N

RÄCKEN I METALL I MÖRKGRÅ KULÖR KULÖR NCS 5500-N

METALLRAMAR I MELLANGRÅ KULÖR KULÖR NCS 2000-N

SOLCELLPANELER PÅ FASAD OCH LÅGA BYGGNADEN

FASADGLAS I GRÅ KULÖR KULÖR NCS 1500-N

PREFAB BETONGELEMEN I MÖRKGRÅ KULÖR 5500-N

PLÅTTAK, PLÅTDETALJER I KULÖR SVART NCS 8500-N

SEDUMTAK

TERRASSPLATTOR GRANITKERAMIK GRÅ STEN

SKÄRMTAK I STÅL MED SEDUM


DÖRRPARTIER I STÅL I MÖRKGRÅ KULÖR NCS 5500-N

FÖNSTERPARTIER I ALUMINIUM MÖRKGRÅ KULÖR NCS 5500-N

GARAGEPORTAR I MÖRKGRÅ KULÖR NCS 5500-N


FÖRESKRIFTER

HÄNVISNINGAR

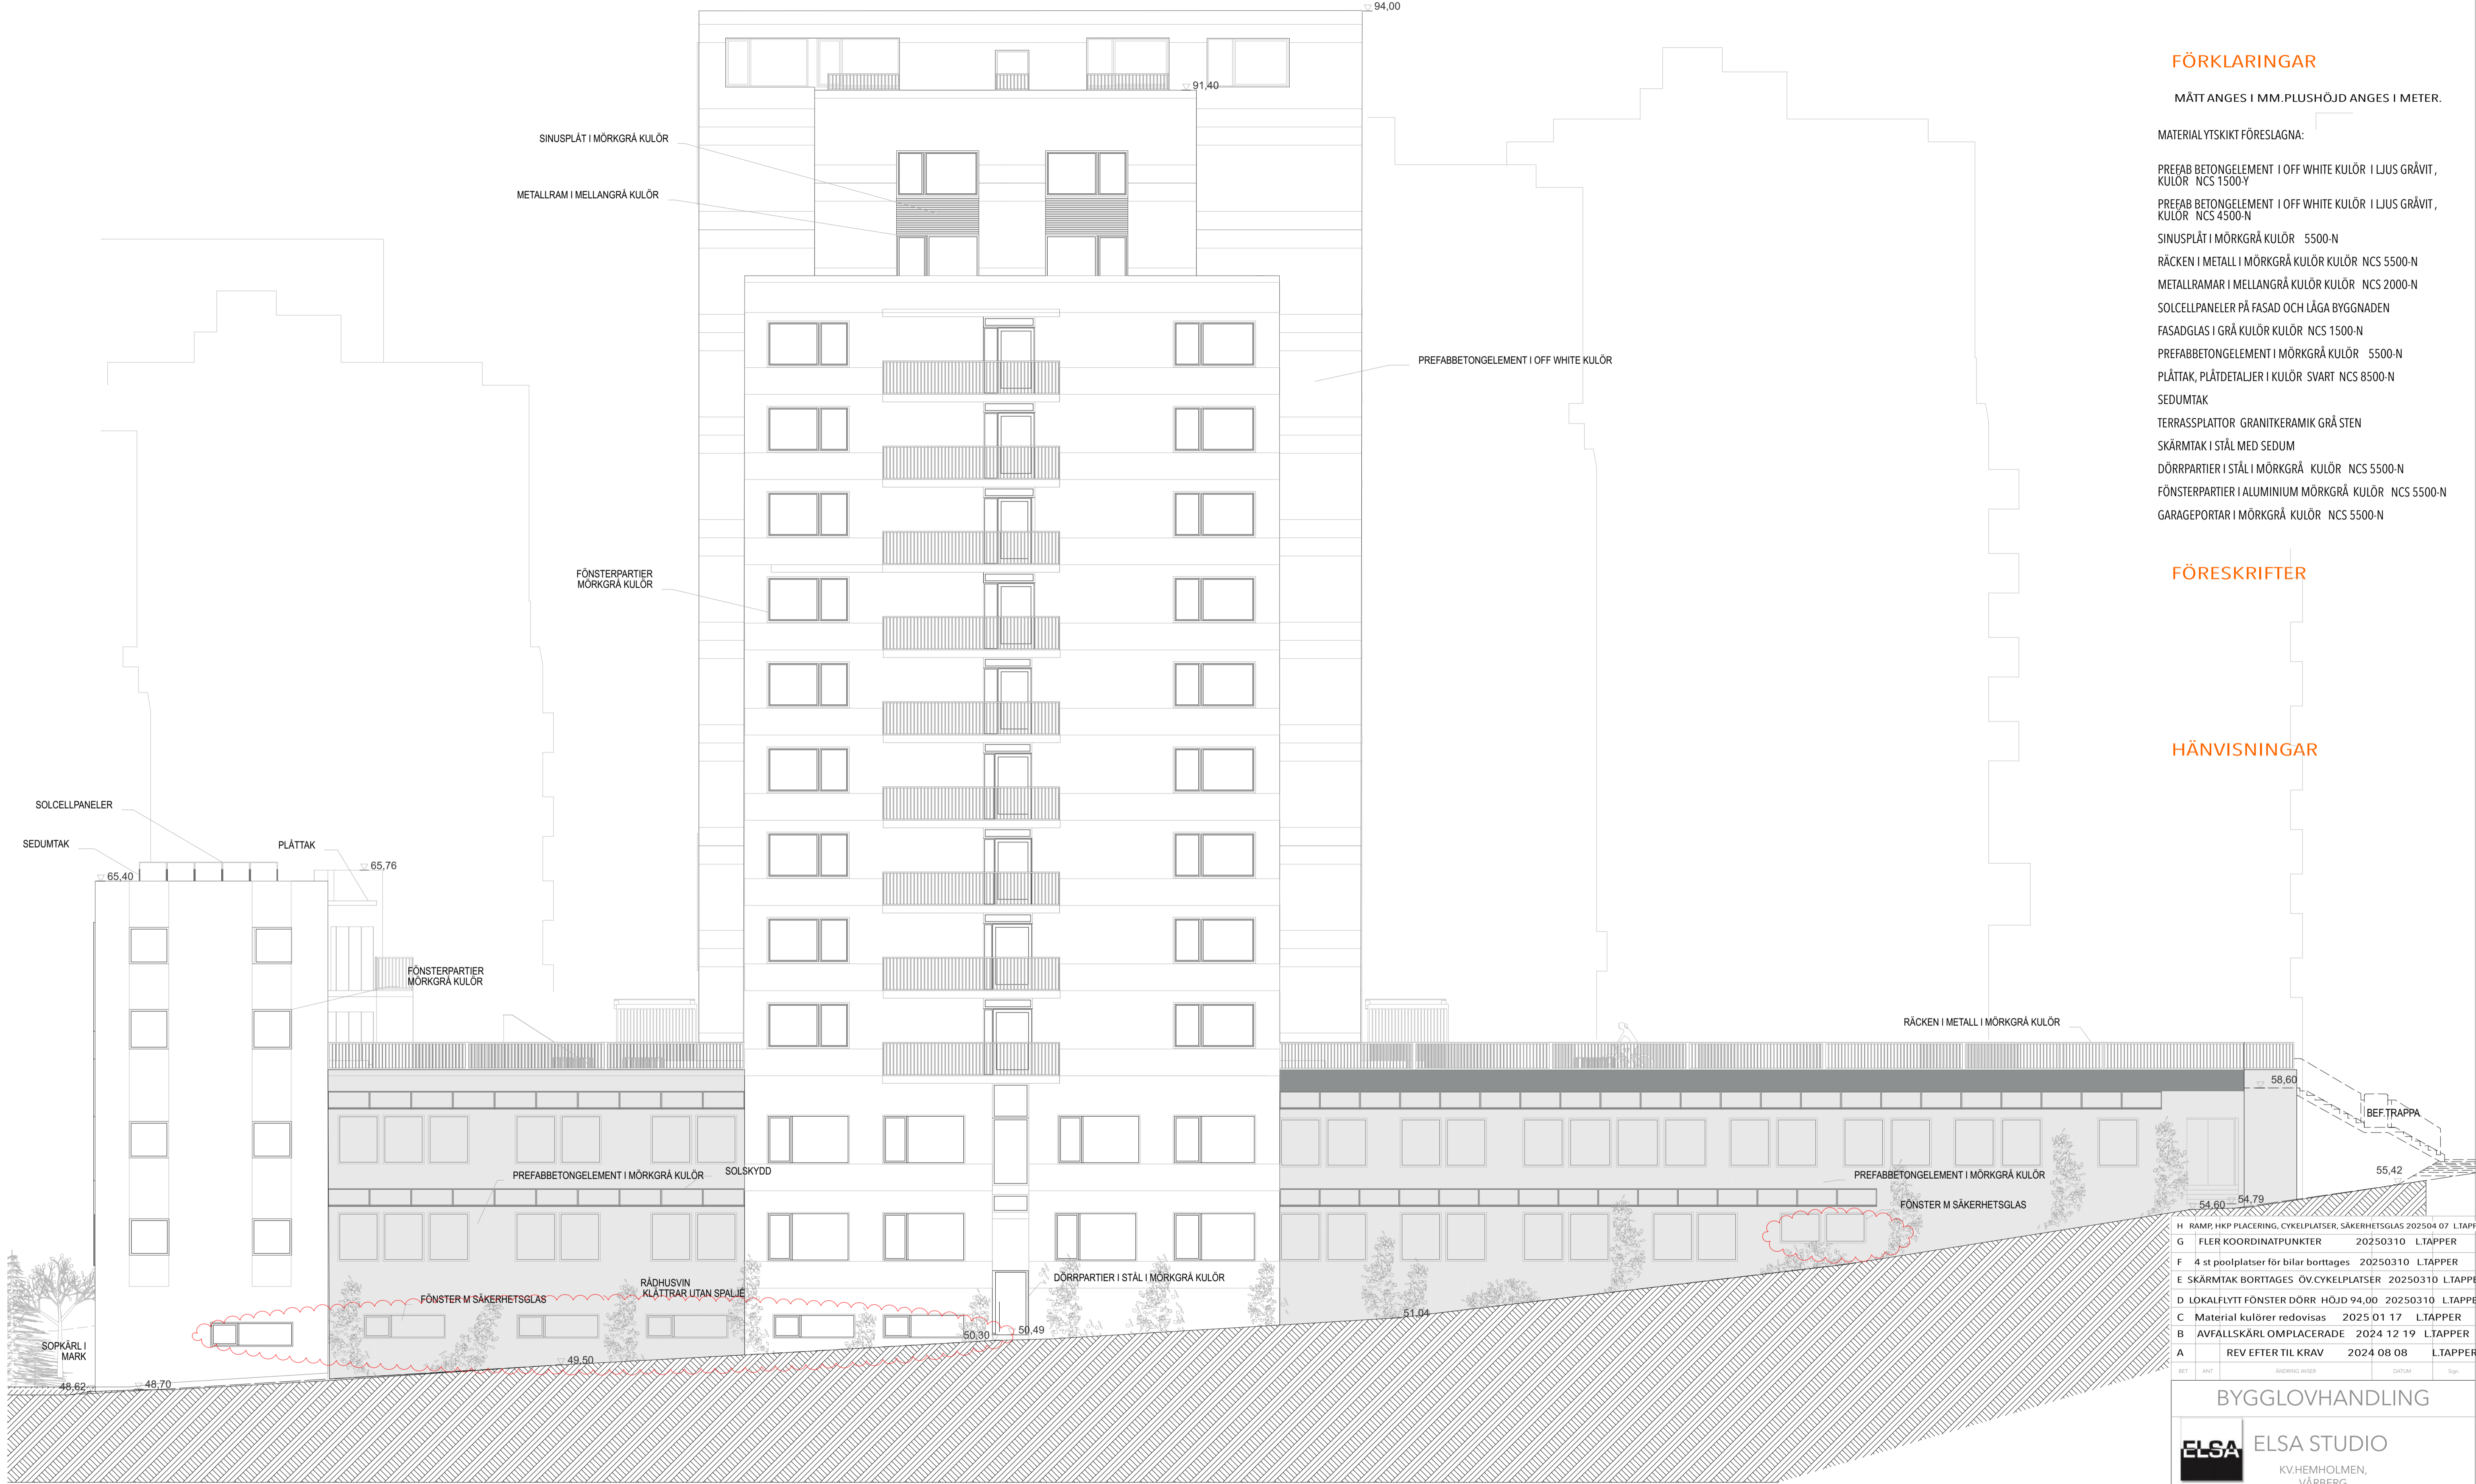

SÖDER 1:100

SKALA 1:100
0 1 2 5 10
METER

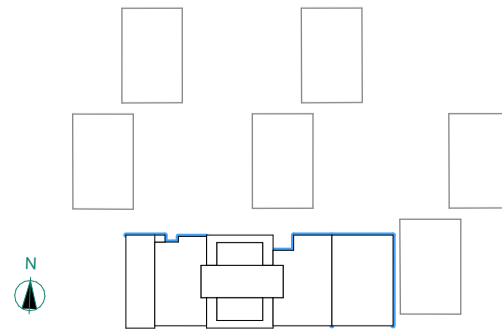

H	RAMP, HKP PLACERING, CYKELPLATSER, SÄKERHETSGLAS	202504 07	L.TAPPER
G	FLER KOORDINATPUNKTER	20250310	L.TAPPER
F	4 st poolplatser för bilar borttages	20250310	L.TAPPER
E	SKÄRMTAK BORTTAGES ÖV.CYKELPLATSER	20250310	L.TAPPER
D	LOKALFLYTT FÖNSTER DÖRR HÖJD 94,00	20250310	L.TAPPER
C	Material kulörer redovisas	2025 01 17	L.TAPPER
B	AVFALLSKÄRL OMPLACERADE	2024 12 19	L.TAPPER
A	REV EFTER TIL KRÄV	2024 08 08	L.TAPPER

BET	DAT	ÄNDRINGS ÄRSER	DATUM	Sig.
BYGGLOVHANDLING				
<div><div><div>ELSA</div><div>ELSA STUDIO</div><div>KV.HEMHOLMEN, VÄRBERG</div></div></div>				
PROG- FÖRE	BRF ELSA			
A	Bernt Tapper ab			
K	Borglund Byggkonsult AB			
VVS	EMINO Consult AB			
LUPPDRAG NR	BETAD AV	HANDLAGGARE		
1034	LT	L.Tapper		
DATUM	ÄNDRING			
240614	BJÖRN AASERUD			
SÖDER				
SKALA	A1	NUMMER	H	
1:100	A-40-3-02			