

FÖRKLARINGAR

Alla mått i m om ej annat anges.

FÖRESKRIFTER

Alla mått kontrollmäts på plats. Eventuella avvikelser rapporteras till arkitekt för vidare hantering. Alla arbeten skall utföras i enlighet med god hantverksed, branch-standard och tillverkarens anvisningar i ovan nämnd ordning.

Dörrar

Hålmått bredd lika bef. fönsteröppningar ovan i fasad.
Sparkplåt på nederkant dörr. Karmar målas i grågrönt S 0502-G eller likv. lika bef. fönsterkarmar.

Fönster

Hålmått följer befintliga öppningar. Karmar målas i grågrönt S0502-G eller likv. lika bef. fönsterkarmar.
Fönsterbläck lika bef.

Sockel

Putsad sockel i grått lika bef.

HÄNVISNINGAR

B	NYTT FÖNSTER	240826	JB
BET	ÄNDRING AVSER	DATUM	SIGN

Ateljé Nord

BYGGLOVSHANDLING

Papperskniven 8

Fastlagsvägen 23
126 48 Hägersten

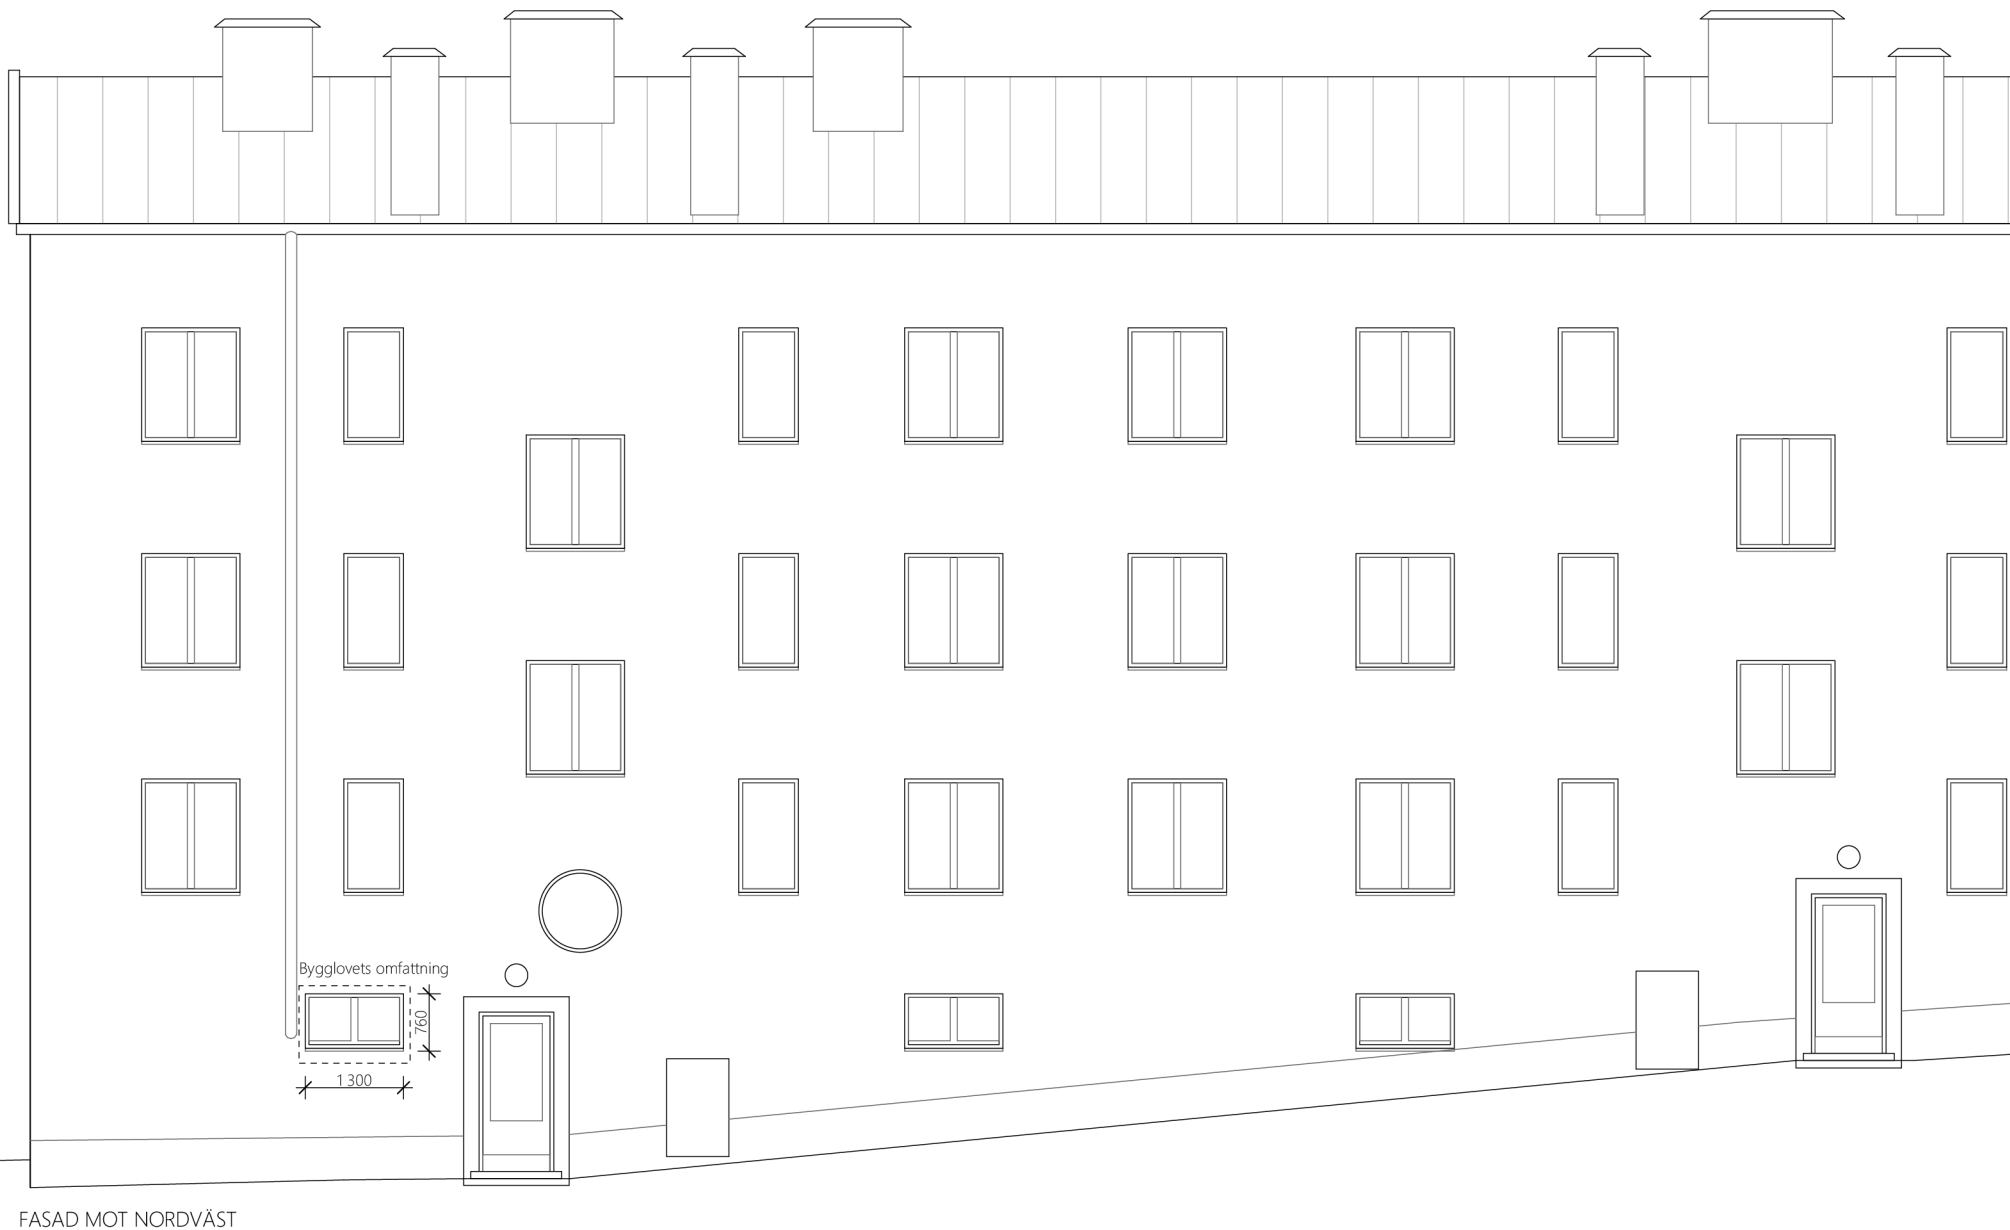
Ombyggnad av Garage till bostad

Ritad av JB

2024-08-26

Fasad nordväst

Skala 1:100 (A3)

A4

0 1 2 5m 10m
1:100