



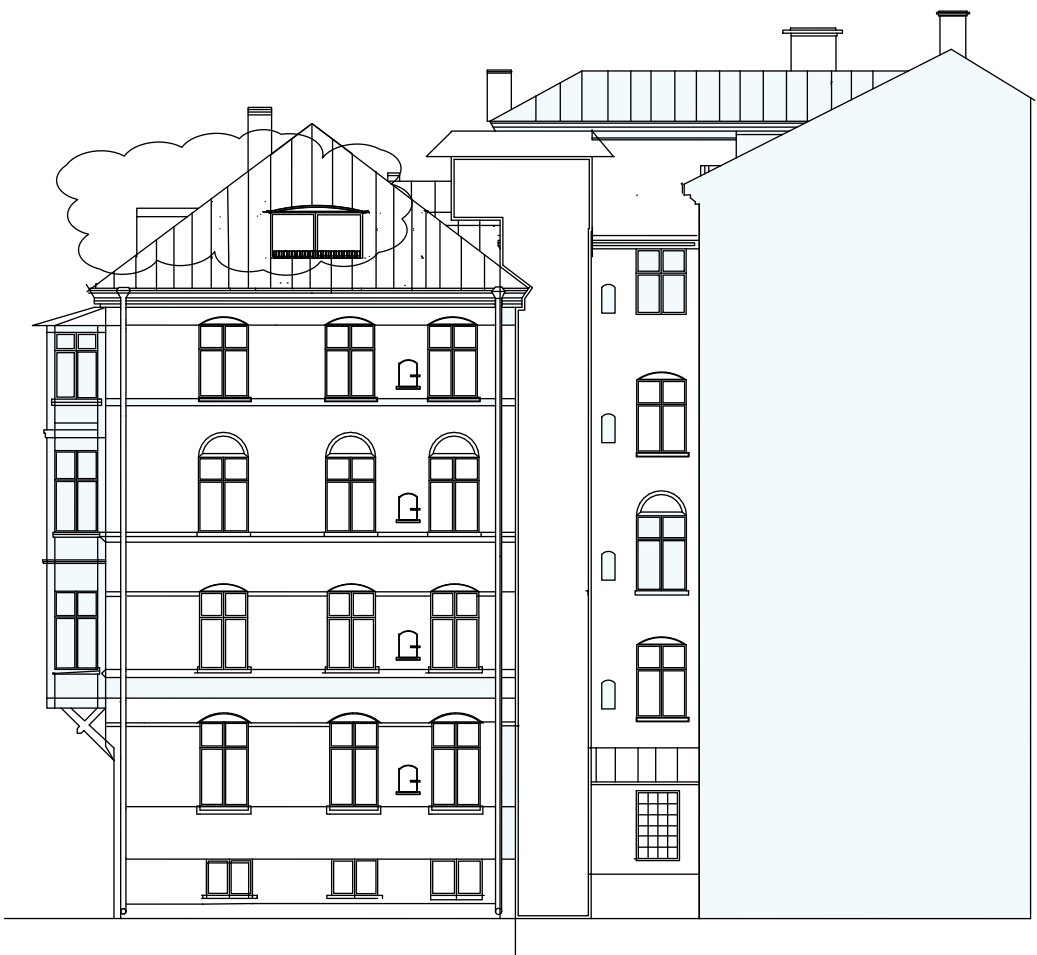

FASAD MOT GÅRD SYDVÄST



FASAD MOT GÅRD NORDOST

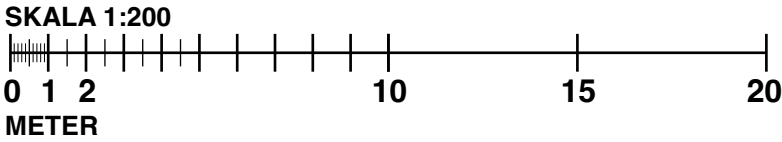

FÖRKLARING

ALTERNATIV LÖSNING AV ALTANER MOT SV resp NO där jag har tagit bort kupor på ömse sidor om altanen mot respektive väderstreck.

BYGGLOVSRITNING

01			CDN
BET	ANT	ÄNDRINGEN AVSER TAKKUPOIR	VERSION 5 SIGN

PLACERING ALTANER VINDSFÖNSTER

Norenberg Arkitekt AB
Banergatan 83
11553 Stockholm

UPPDRAG NR 2024-07-15	RITAD AV CD Norenberg	HANDLÄGGARE
DATUM 2024-05-09	ANSVARIG TBD	

KV Pagen 5
SCHEELEGATAN 26
Byggherre BRF HÄROLDEN 15

SKALA 1:200(A3)	NUMMER A-2402-00211	BET A
--------------------	------------------------	----------