
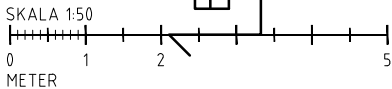


FÖRKLARINGAR

MÅTT ANGES I MILLIMETER

KOMPLETTERING AV
BYGGLOV

KOMPLETTERING MED PORTABEL PLATTFORM
MED VÄNDDIAMETER 1.5 M OCH KOLFIBERRAMP
BREDD 1,2 M OCH LUTNING 1:12. BÅDA MED
AVÅKNINGSSKYDD.

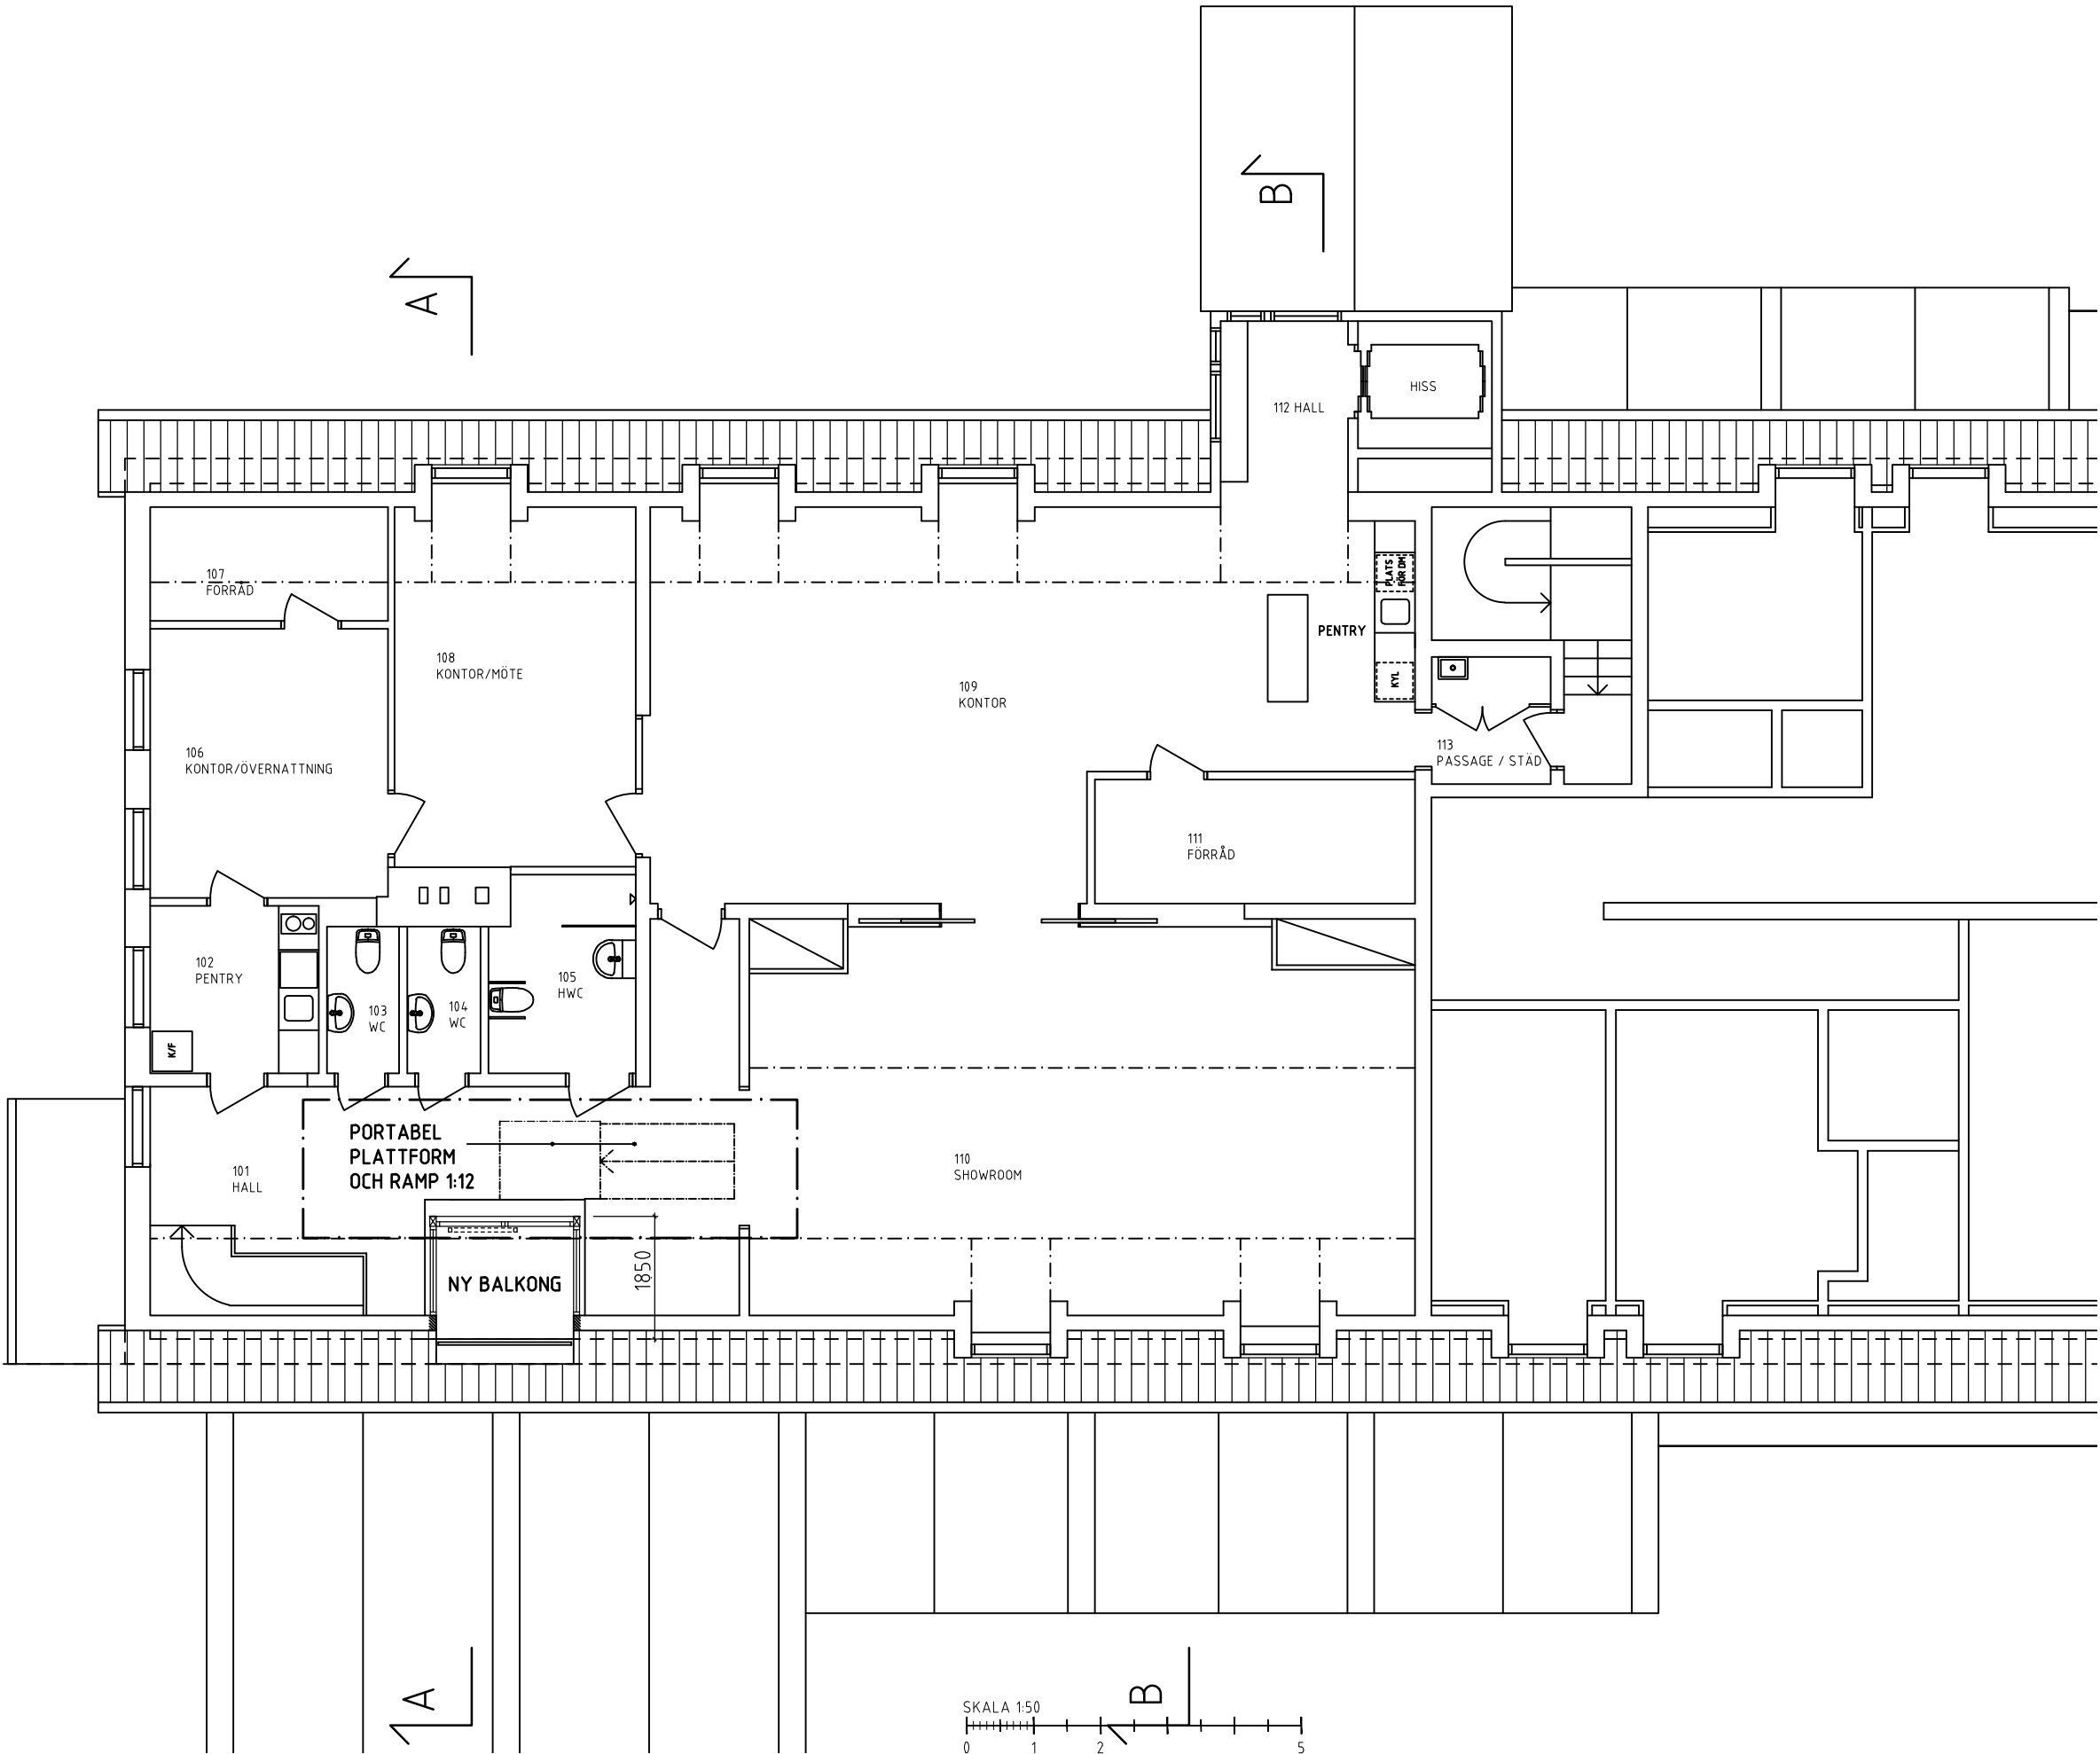

NY PORTABEL RAMP			250318	
BET	ANT	ANDRINGSN AVSER	DATUM	SEN
BYGGLOVHANDLING				
STORA SKUGGANS VÄG 12				
				
X	A	FYRA D ARKITEKTKONTOR		073-600 62 87
	K	FÖRETAG		TELEFONNR
	V			-
	E			-
	T			-
UPPDRAG NR 9172020100		RITAD/KONSTR AV CHA		HANDLÄGGARE J-E ELLFOLK
DATUM 2023-11-13		ANSVARIG J-E ELLFOLK		
NY BALKONG VÅNING 1 TR PLAN				
SKALA 1:50 (A1) 1:100 (A3)		NUMMER A002		BET