




OMDISPONERING AV UTRYMMEN:

- STÄD 12 (HAR FLYTTATS) 2,8 m<sup>2</sup>
- PERSONAL 11A, 13,5 m<sup>2</sup>
- TEKNIK 09, 13 m<sup>2</sup>
- RWC/D 10, 6,5 m<sup>2</sup>
- GRUPPRUM 11B TILLKOMMER, 8 m<sup>2</sup>
- RWC 13 ÄNDRAS TILL FRD 13.

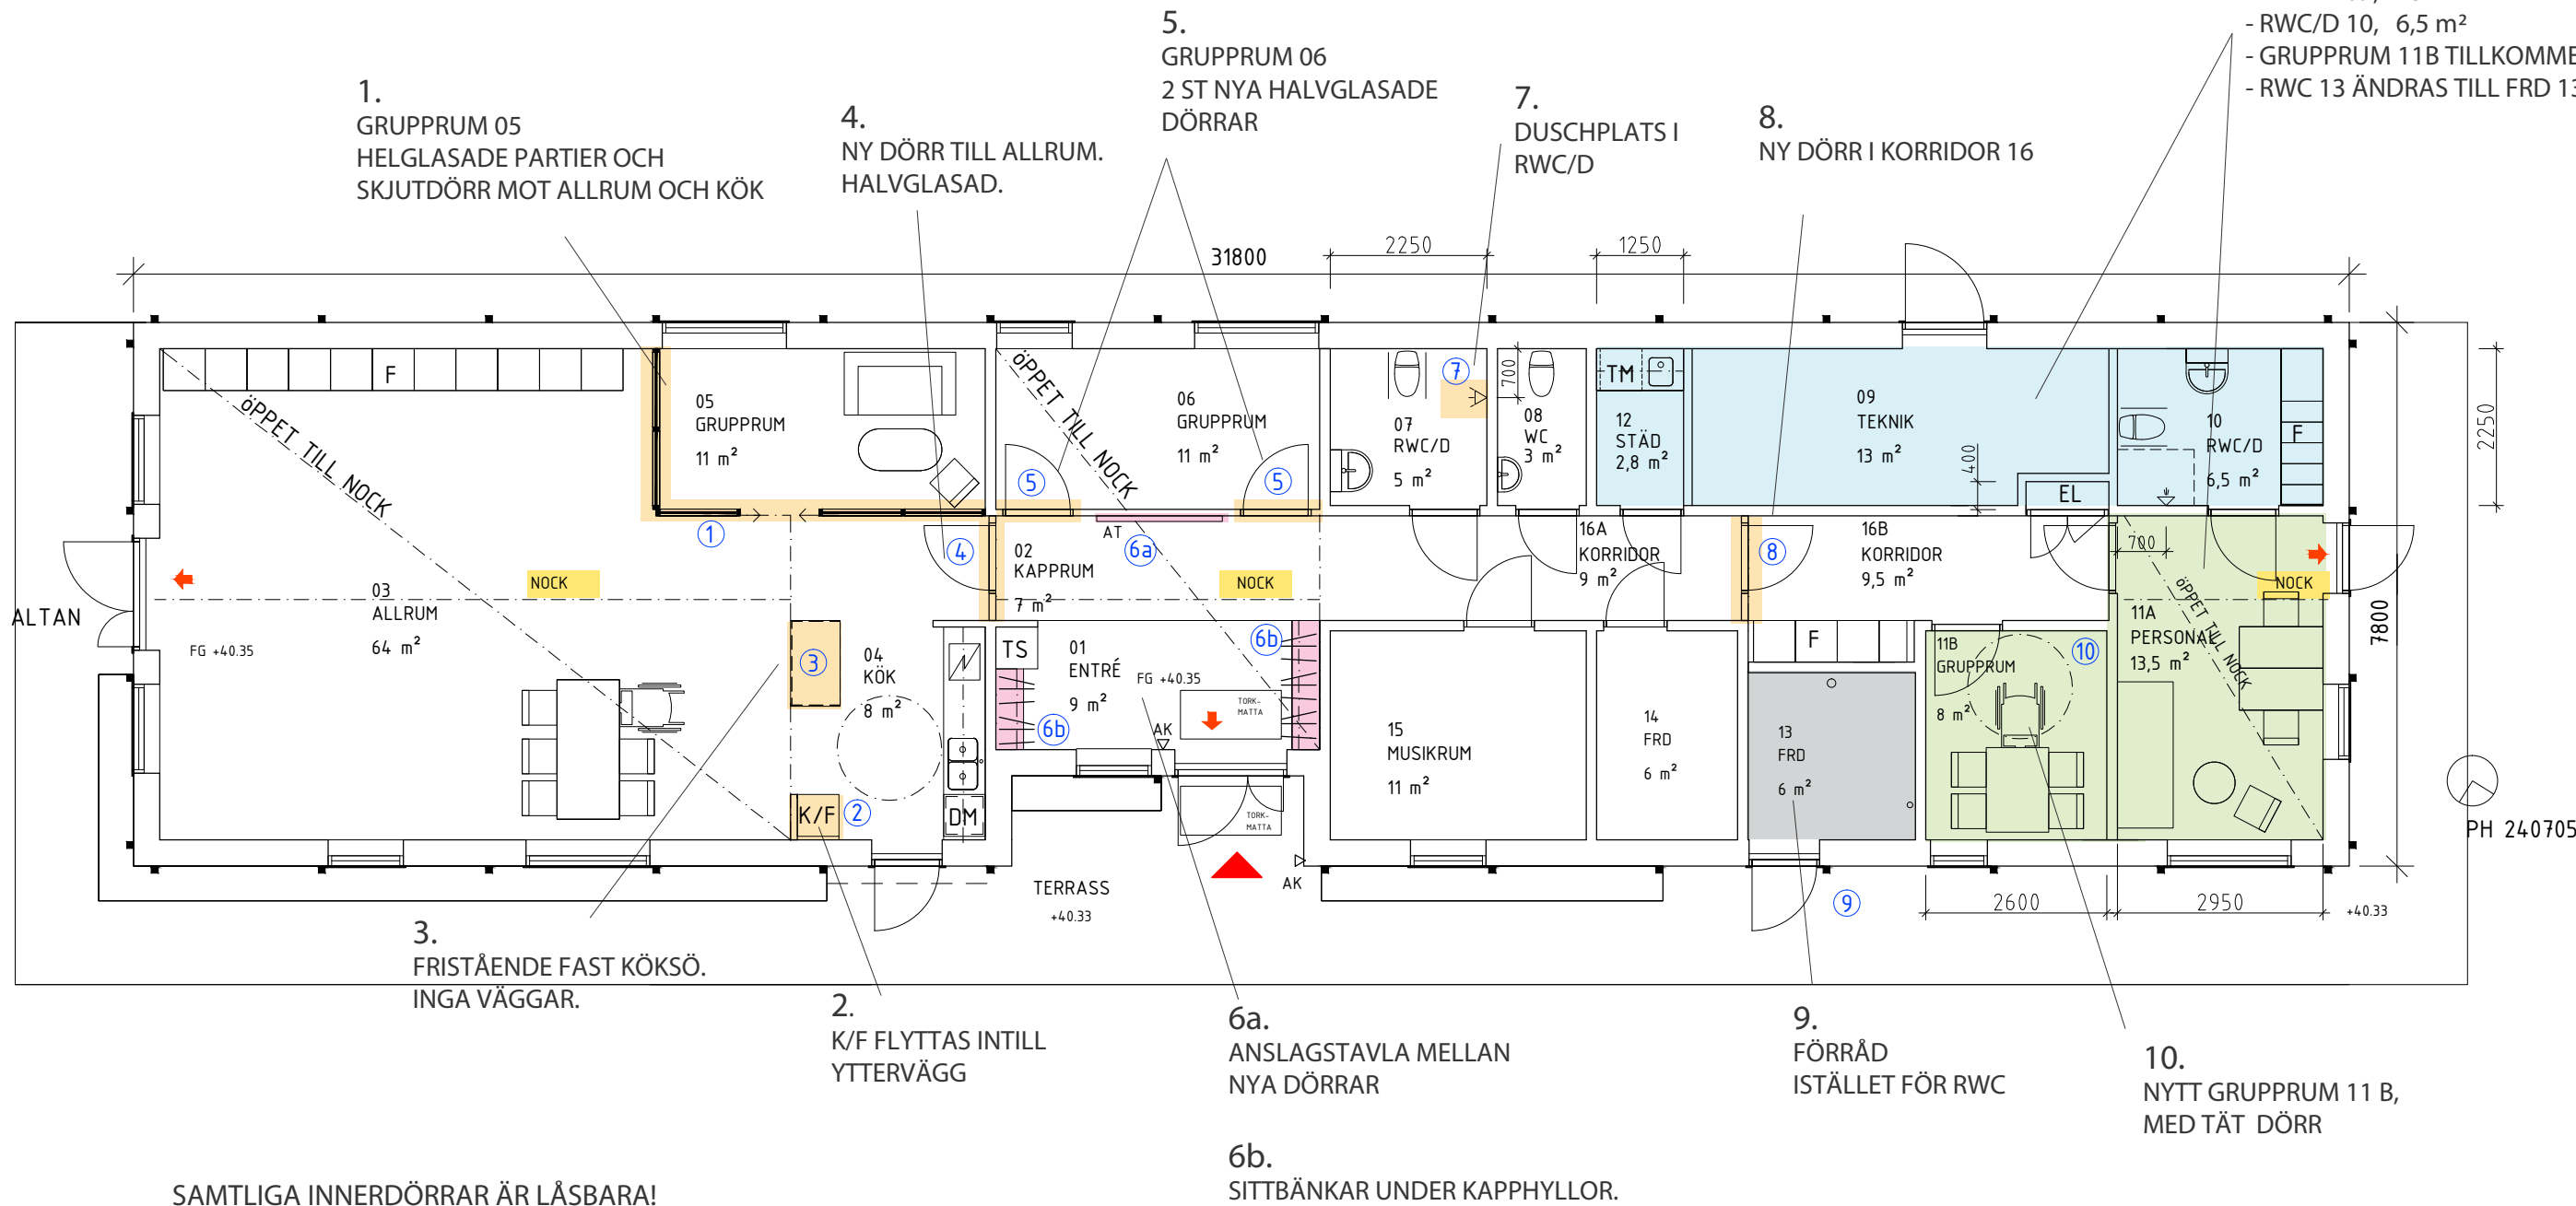

SAMTLIGA INNERDÖRRAR ÄR LÅSBARA!

FAGERLIDS PARKLEK - PLANFÖRSLAG

2025-05-09\_\_II