


Inkom till Stockholms stadsbyggnadskontor - 2025-02-07, Dnr 2024-10292
Tillhör Stockholms stadsbyggnadsnämnds beslut, Lovbeslut - Avslag - 2025-05-22, Handl. Kathleen Lundblad

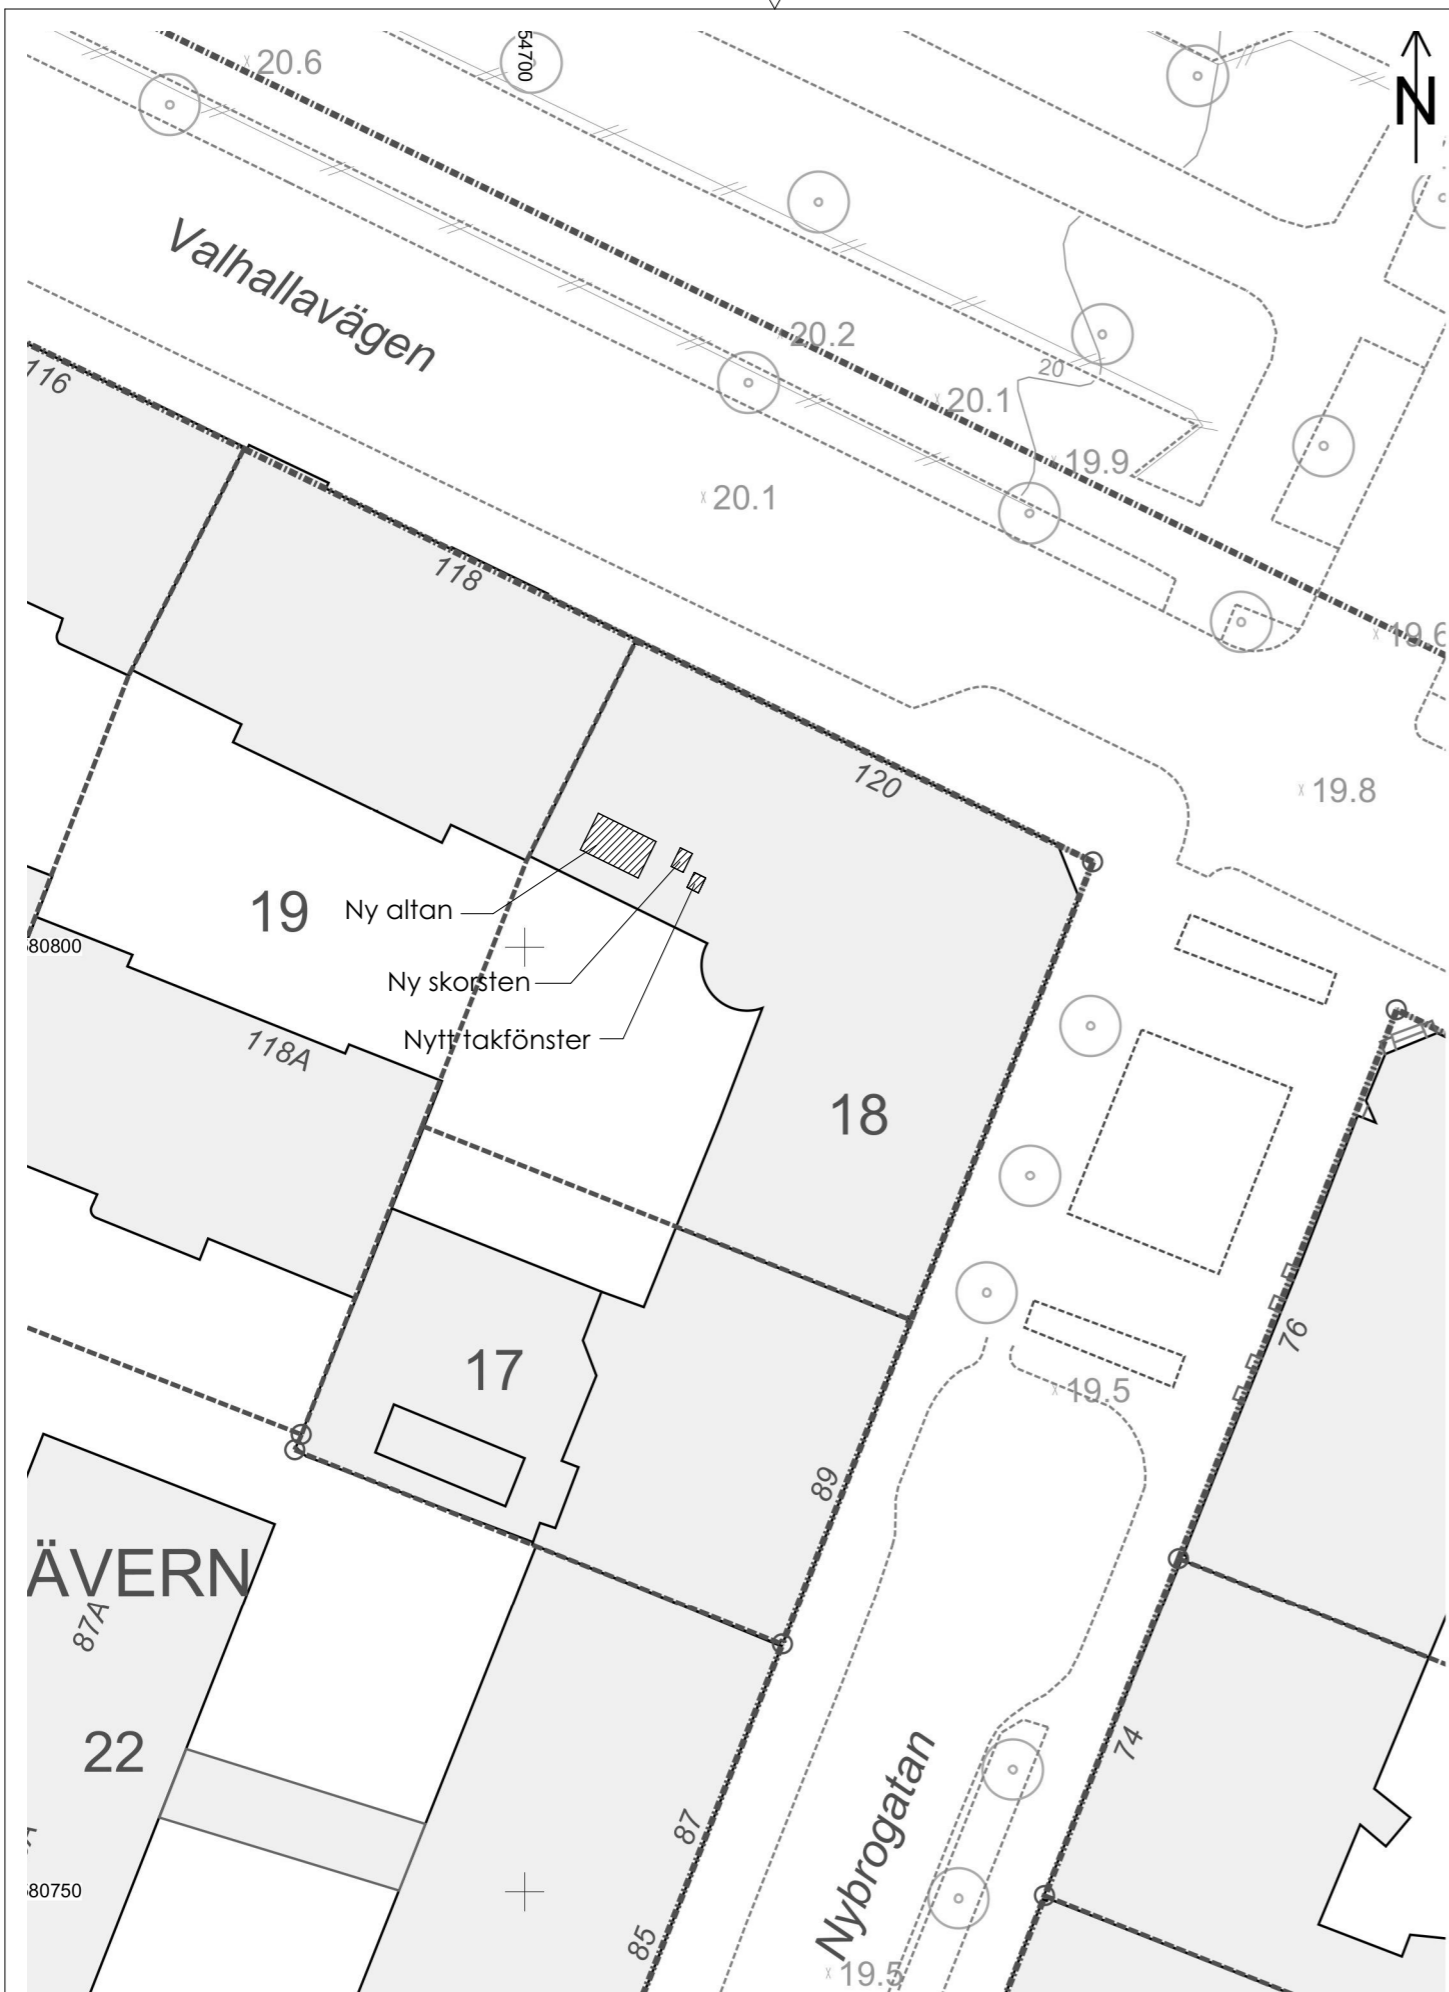


Stockholms stadsbyggnadskontor 2024-06-07 Skala 1:400 (A4)

SITUATIONSPLAN

TAKPLAN

SKALA 1:200

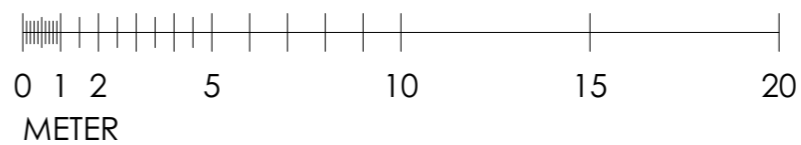

Rev. A. 25-02-07
-3 takfönster mot gatan utgår.
-Altanen förminskas.

FÖRKLARINGAR

- SK Ny skorsten/ventilation
TF1 Nytt takfönster 660 x 990
TF2 Nytt takfönster 660 x 1180

Selander
Arkitekter

UPPDR NR 2412
RITAD AV US
HANDLAGGARE US
DATUM 2024-06-11
ANSVARIG Urban Selander

A Generell revidering 2025-02-07 US
BETÄNDRINGEN AVSEER DATUM SIGN
BYGGLOVSHANDLING
BÄVERN 18
Ombyggnad etage
SITUATIONSPLAN OCH
TAKPLAN
SKALA 1:100, 1:400, 1:200
NUMMER A00:01
BETÄNDRINGEN AVSEER