


PLAN 5tr

SKALA 1:100

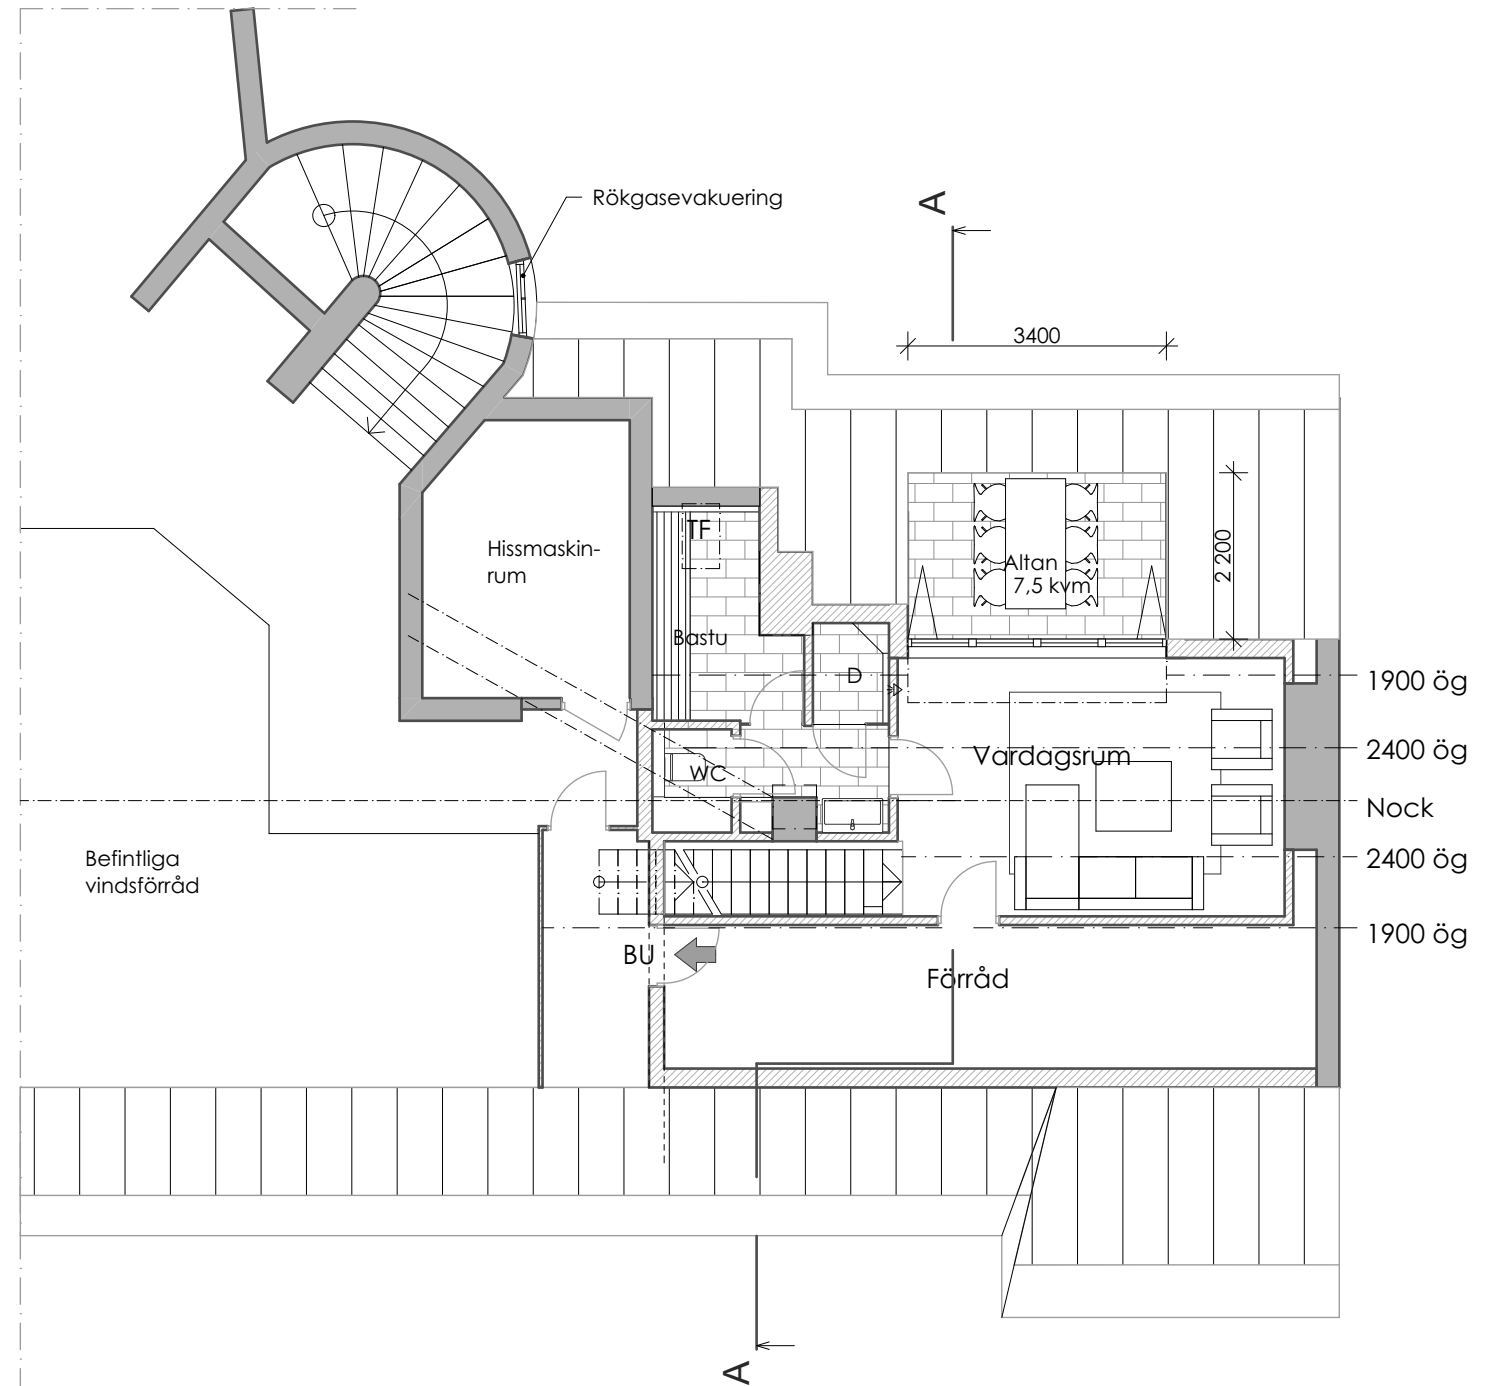

PLAN VIND

F  RKLARINGAR

- Ny d  rr/byggnadsdel
- Nytt takf  nster
- Brandutrymningsv  g

Rev. A. 25-02-07  
-3 takf  nster mot gatan utg  r  
-Altanen f  rminskas och dras in.  
-Nya v  ggar p   vinden mot f  rr  d.

Selander  
Arkitekter

UPPDR NR 2412  
RITAD AV US  
HANDLAGGARE US  
DATUM 2024-06-11  
ANSVARIG Urban Selander

A Generell revidering 2025-02-07 US  
BET ANT   NDRINGEN AVSER DATUM SIGN  
BYGGLOVSHANDLING  
B  VERN 18  
Ombyggnad etage  
PLAN 5TR OCH VIND  
SKALA 1:100  
NUMMER A00:02  
BET A