

## HANDLINGSFÖRTECKNING ENL

K1-1-HF




TILLHÖRANDE ARMERINGSFÖRT.

AF1224020090211  
AF1224020090212  
AF1224020090213

SKARVLÄNGD 50Ø DÄR EJ ANNAT ANGES  
HÖGST VARANNAN STÅNG SKARVAS I SAMMA SNITT

KOORDINATSYSTEM RH2000

+HOJDER ANGER METER OVER HAVET  
MÅTT I MILLIMETER DÄR EJ ANNAT ANGES

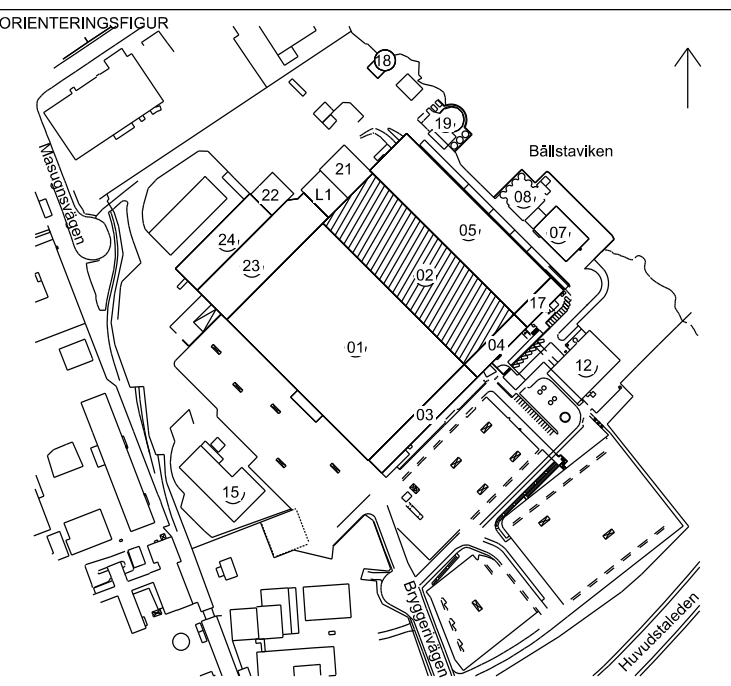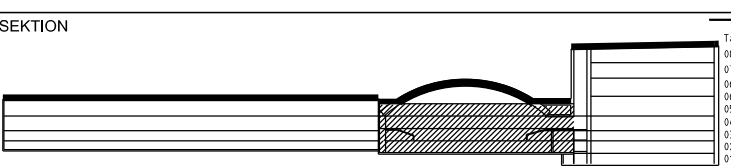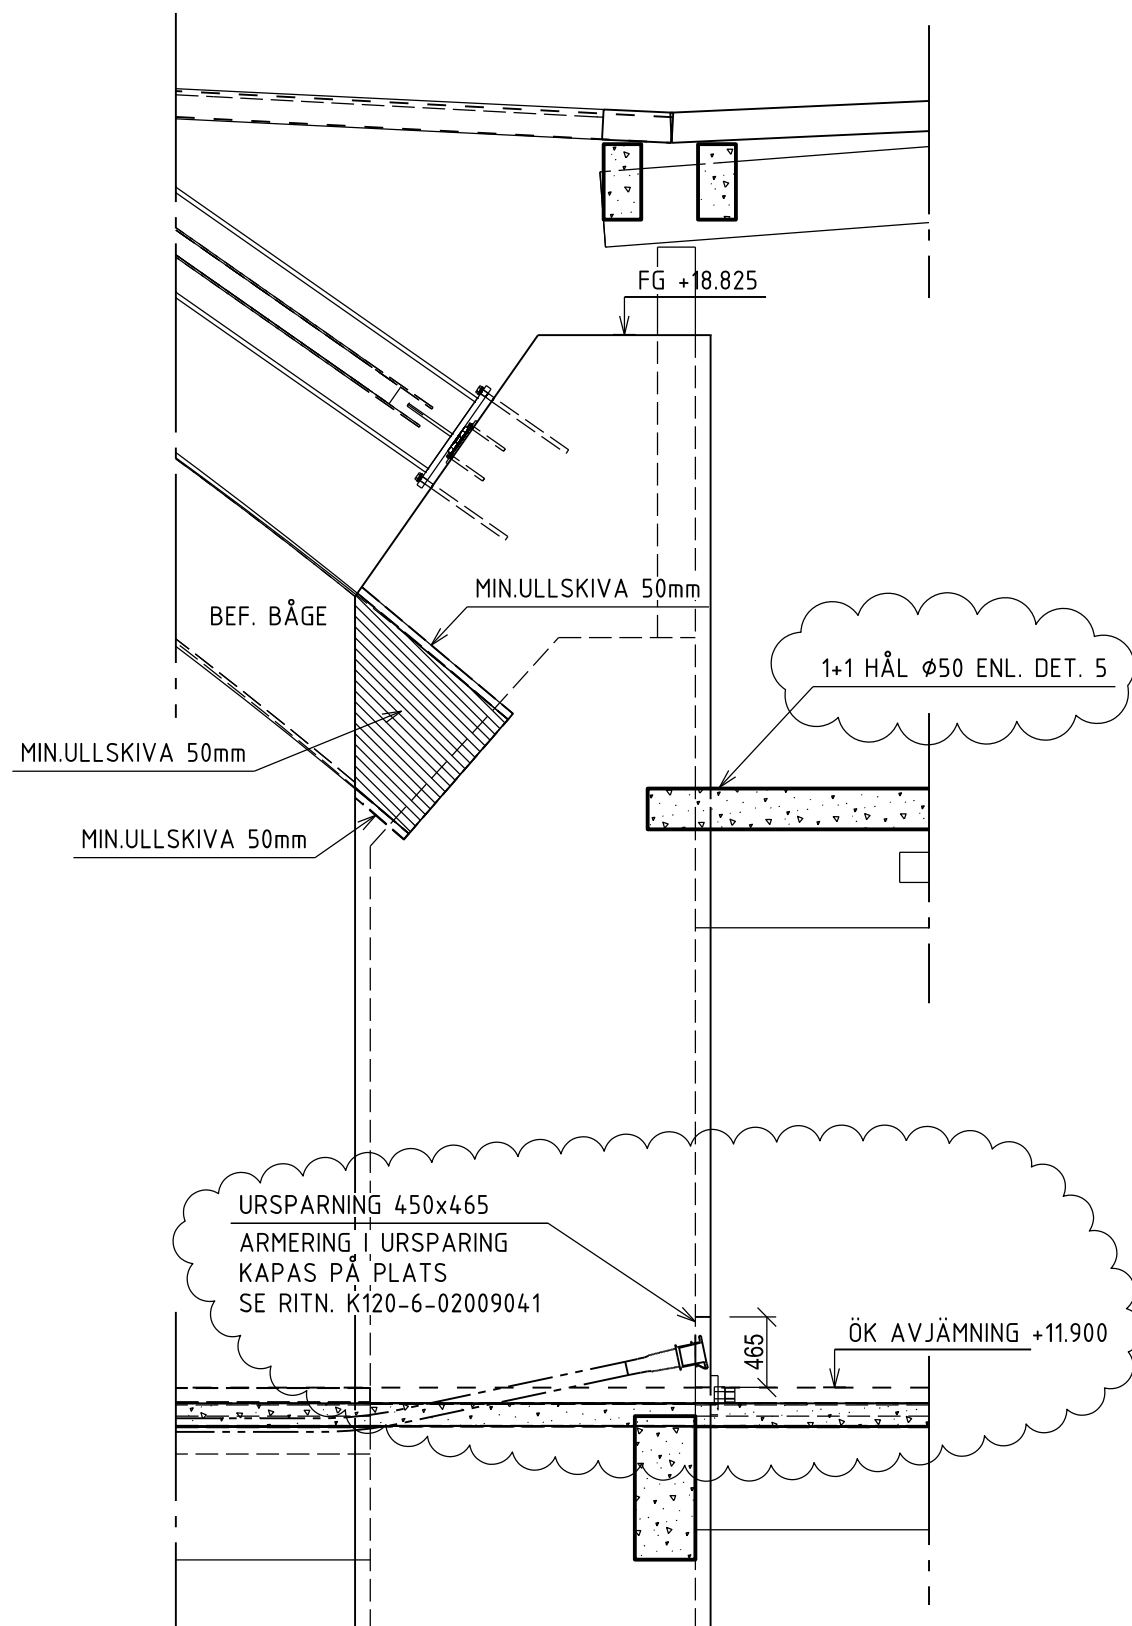

STATUS		
GODKÄND		
HANDLING		
BYGGHANDLING		
DATUM	GODKÄND AV	ÄNDRINGS PM
2024-07-03	HB	K1-1-PM00
BESTÄLLARE		

**S:T ERIK MARKUTVECKLING AB**  
en del av Stockholms stad

PROJEKTNUMMER				ULVSUNDA IDROTTSCENTRUM	
OMRÅDE				STOCKHOLM	
PROJEKTNUMMER		ADDRESS			
5500-02		BRYSSGGERIVÄGEN 12-16			
BYGGNADENS NUMMER		FASTIGHET			
6109		GUTMÅSTÄREN 6			
DISPOSITION		FÖRETAG			
K		HILLSTATIK AB			
BYGGNADENS NUMMER		KÖRSTAD AV			
23004		RE			
TELEFON		KONTAKTPERSON			
08-6449010		HAKAN BACKLUND			
BYGGNADENS VÄRDE		PLUSHÖJD (RH 2000)			
02					
VÄNINGSPLAN		VÄNNSKED		HANDLINGSDATUM	
IDC		DELOMRÅDE		2024-07-03	
SYSTEM					
2200 ARMERING I PLATSGJUTEN BETONG					
SPECIFIKATION					
FÖRSTÄRKNING BAGPELARE					
KATEGORIKATEGORI					
ELEVATIONER					
DOKUMENTNUMMER					
K122-4-02000921					
SKALA				FORMAT	
1:50				A1	
				A	