


VINDSPLAN

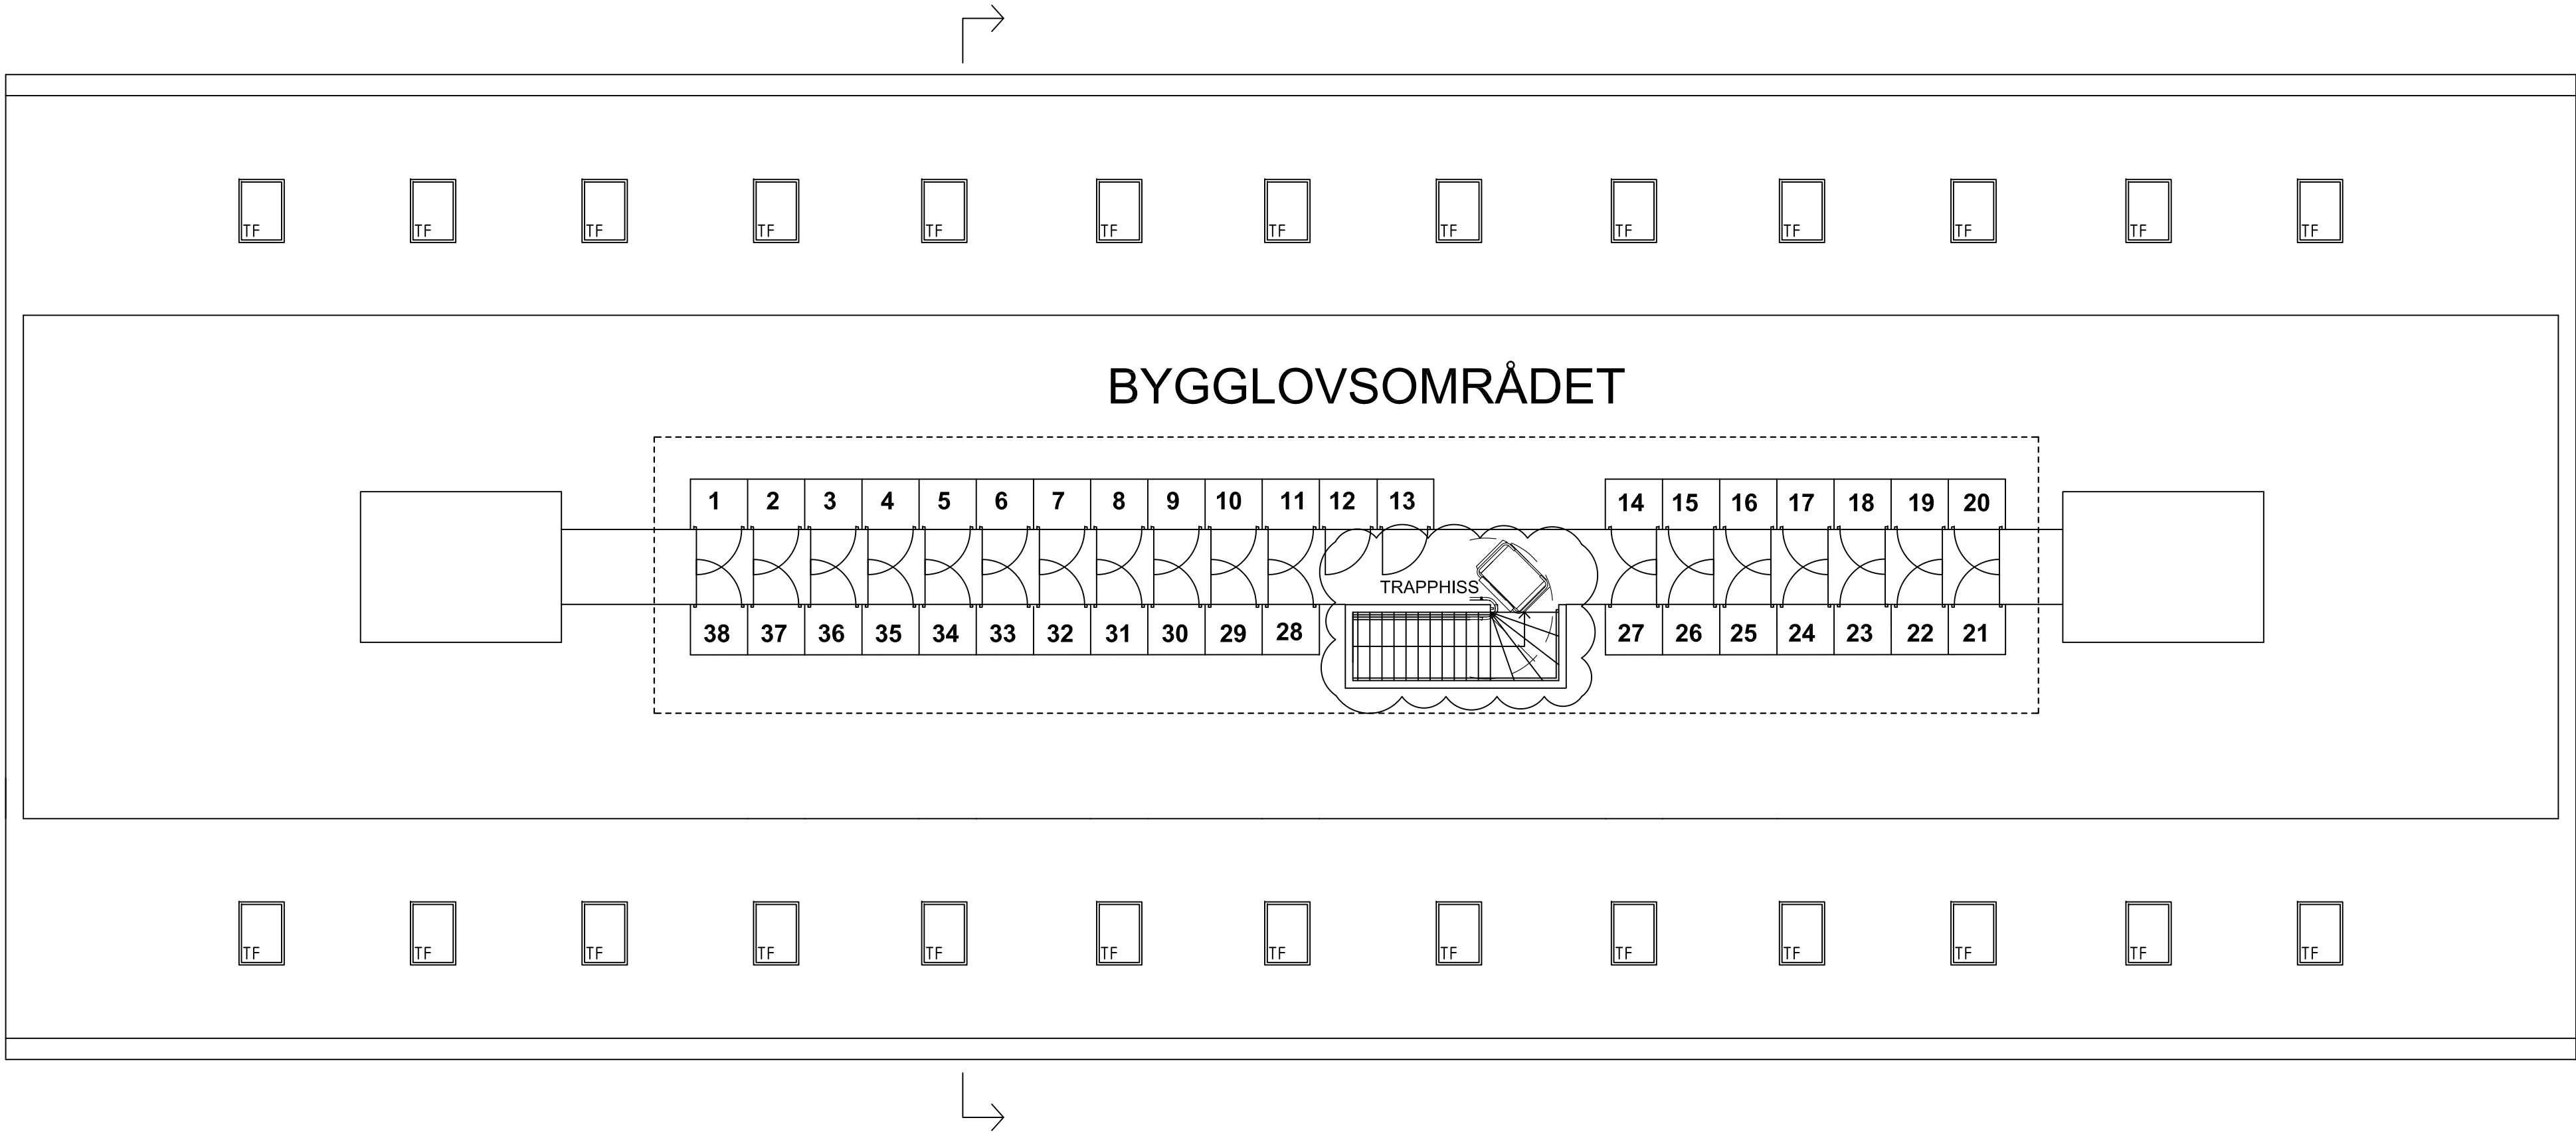

FÖRKLARINGAR

ALLA MÅTT ANGES I MM

TF=TAKFÖNSTER

HÄNVISNINGAR

		JUSTERING TRAPPHUS FÖR HISS			VL	250218
BET	ANT	ÄNDRINGEN AVSER			SIGN	DATUM
LAFLAMME ARKITEKTER						
BYGGLOVSHANDLING						
UPPDRAG NR		RITAD/KONSTR AV		HANDLÄGGARE		
DATUM		ANSVARIG		VLE		
2024-12-13		Rickard Nyman				
PRÄSTKAMMAREN 2, HÄSSELBY						
VINDSPLAN						
HELSKALA	HALVSKALA	NUMMER				BET
1:100	1:200	A-40.1-03				A

ORIGINALSKALA 1:100

0 1 2 4 6 8 10 METER