


BYGGLOVSOMRÅDET

BYGGLOVSOMRÅDET

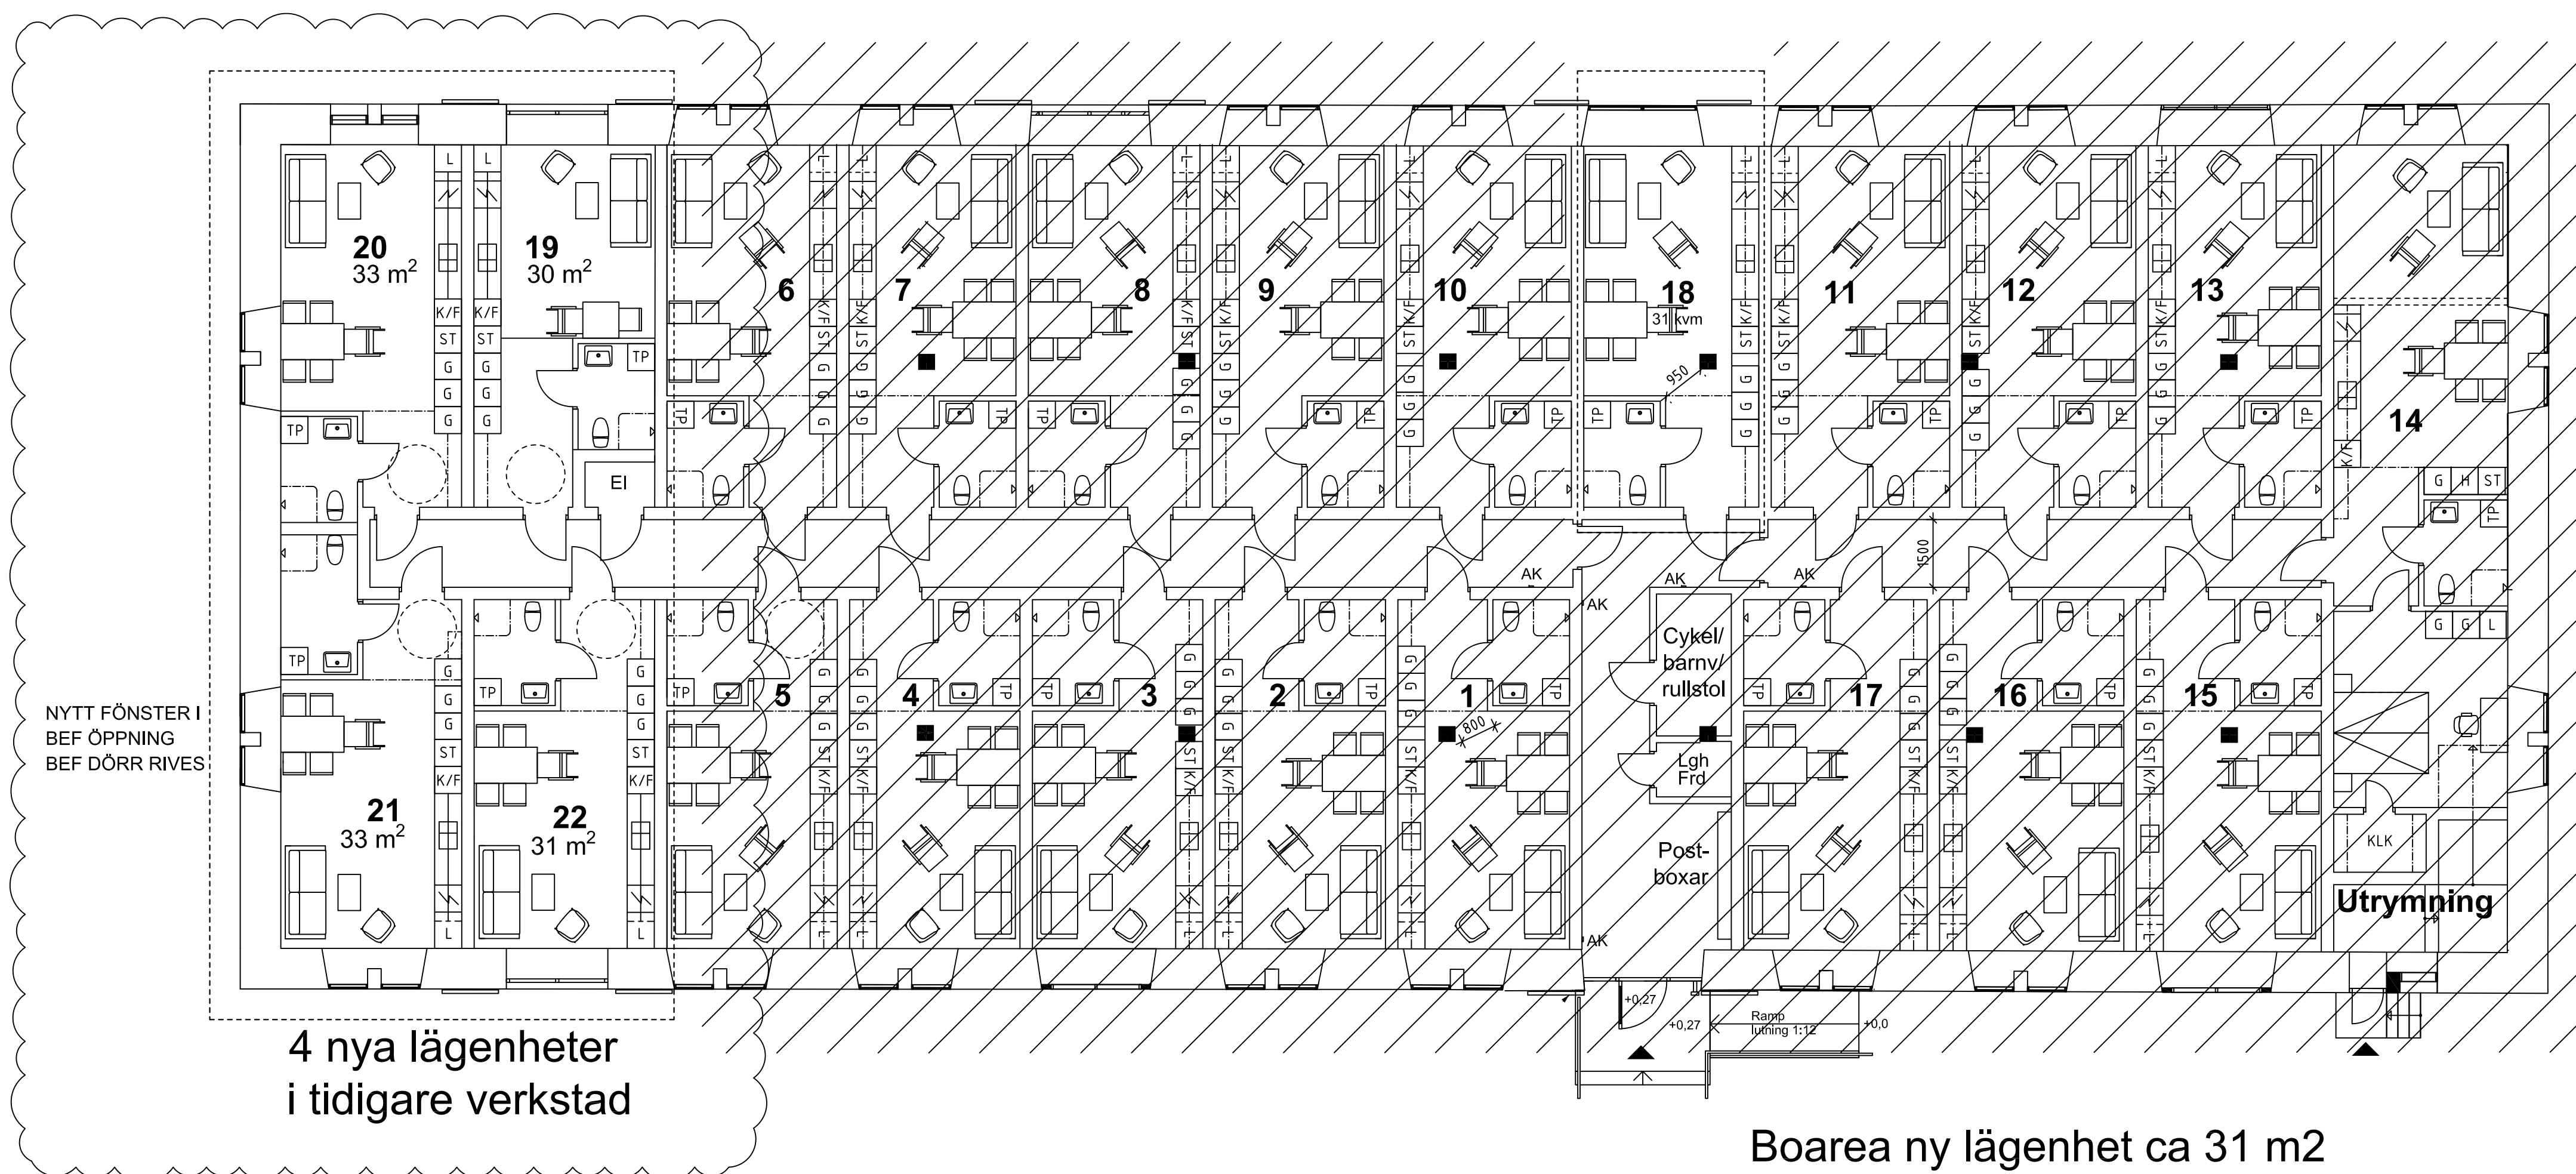

Boarea ny lägenhet ca 31 m2
Förråd flyttas till vindsvåning
1 tillgängligt förråd finns på entréplan

Entréplan

FÖRKLARINGAR

ALLA MTT ANGES I MM

RAMP, TRAPPOR OCH VILPLAN,
IMPREGNERAT TRÄ ELLER LIKN

FÖRESKRIFTER

NYA FÖNSTER I NYA LÄGENHET,
UTSEENDE LIKA ÖVRIGA FÖNSTER I
BYGGNADEN

HÄNVISNINGAR

A		4 NYA STUDENTLÄGENHETER	VL	250218
BET	ANT	ÄNDRINGEN AVSER	SIGN	DATUM

LAFLAMME ARKITEKTER

BYGGLOVSHANDLING

UPPDRAG NR	RITAD/KONSTR AV VLE	HANDLÄGGARE VLE
------------	------------------------	--------------------

PRÄSTKAMMAREN 2, HÄSSELBY

ENTRÉPLAN

HELSKALA	HALVSKALA	NUMMER	BET
1:100	1:200	A-40.1-01	A

ORIGINALSKALA 1:100 