


TEKNOLOGI AB
C:\G:\PROJEKT\2024\19083\19083_01.dwg
19083_01.dwg

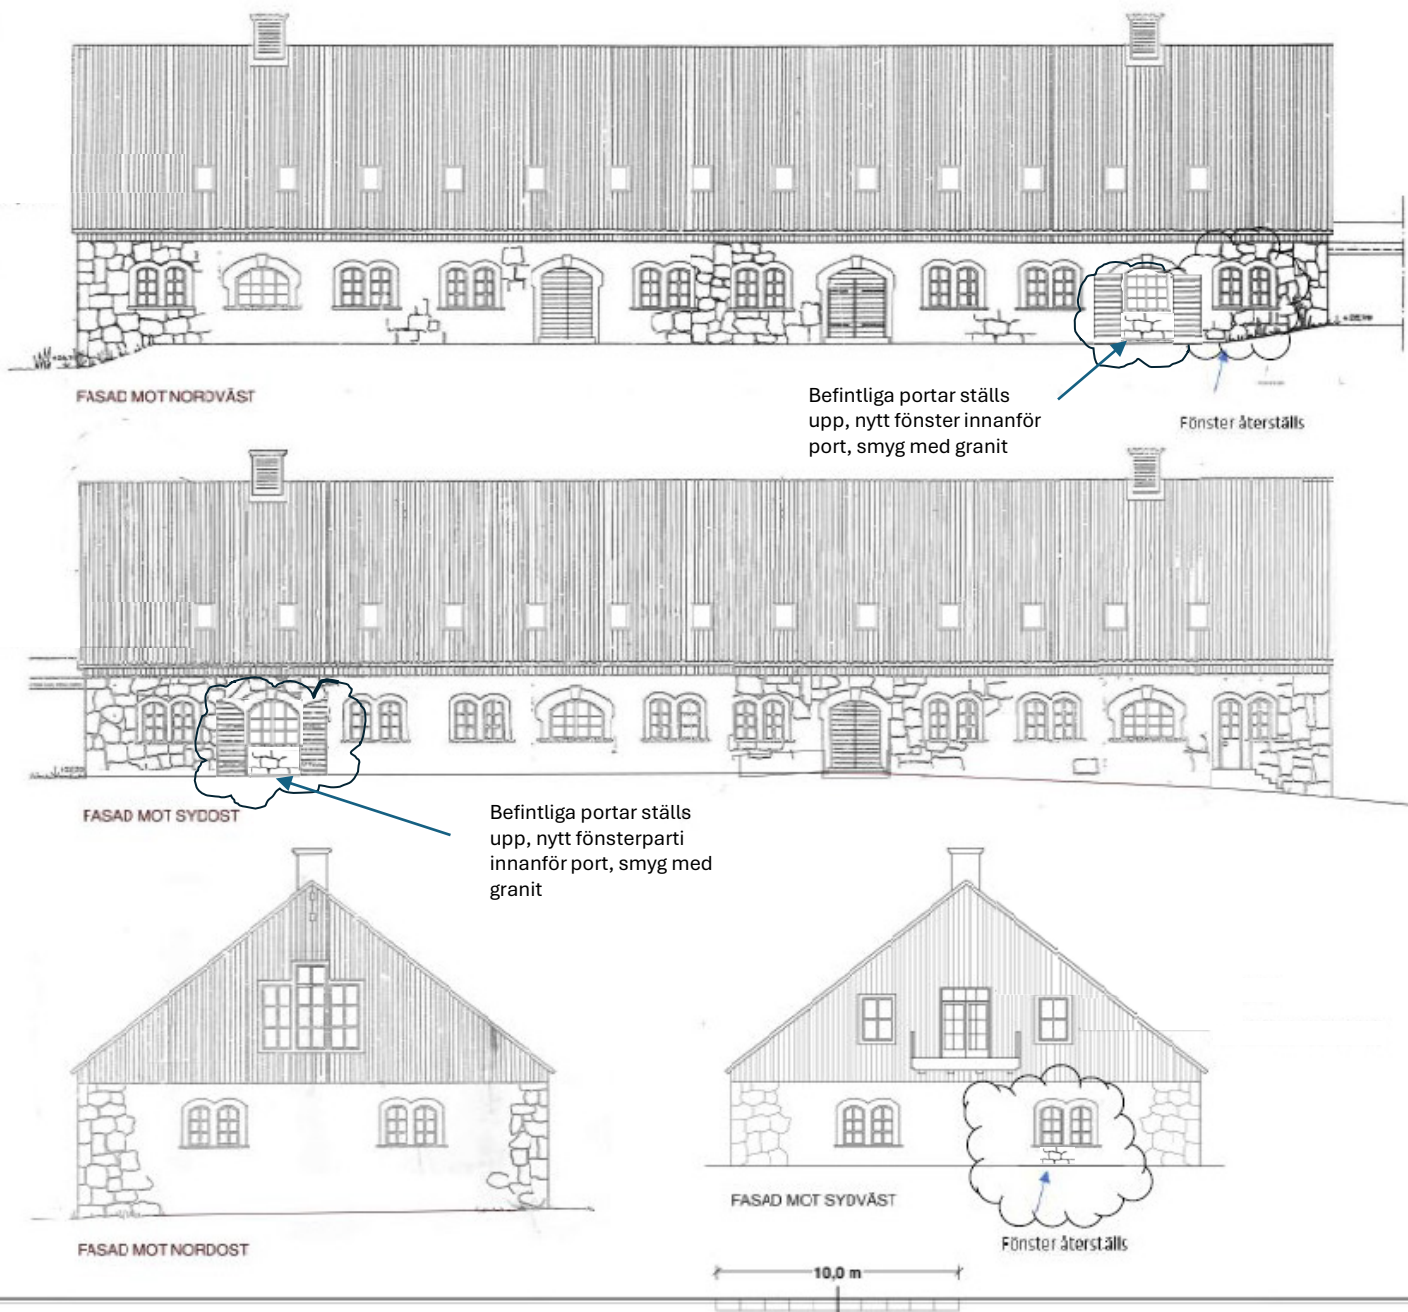

BEFINTLIG FASAD MOT SYDVÄST



BEFINTLIG FASAD MOT NORDÖST

BYGGLOVHANDLING

Prästskamaren 2 Hasselby

Ombyggnad av Plan 1 trappa till studentbostäder

Bearbetade fasadritningar från tidigare bygglovansökan,

B justering fasad 250312

A justering fönster BV 250918

BYGGLOVHANDLING	
TENG BOM	
ANMÄLAN HÄSSELBY	
PRÄSTSKAMAREN 2	
BYGGLOV - PRÄSTSKAMAREN 2 KB	
FASADER OCH SEKTION	
HUVUDSYGNADE	
A4-10 B	