



FÖRKLARINGAR

MÅTT ANGES I MILLIMETER

————·———— KOMPLETTERING AV
BYGGLOV

PORTABEL RAMP UTGÅR. UPPBYGGT ISOLERAT
BALKONGGOLV UTGÅR. BALKONGRÄCKE
UTGÅR.

NY VÄRMEISOLERING UNDER BEF.
BETONGBJÄLKLAG.

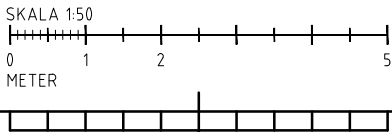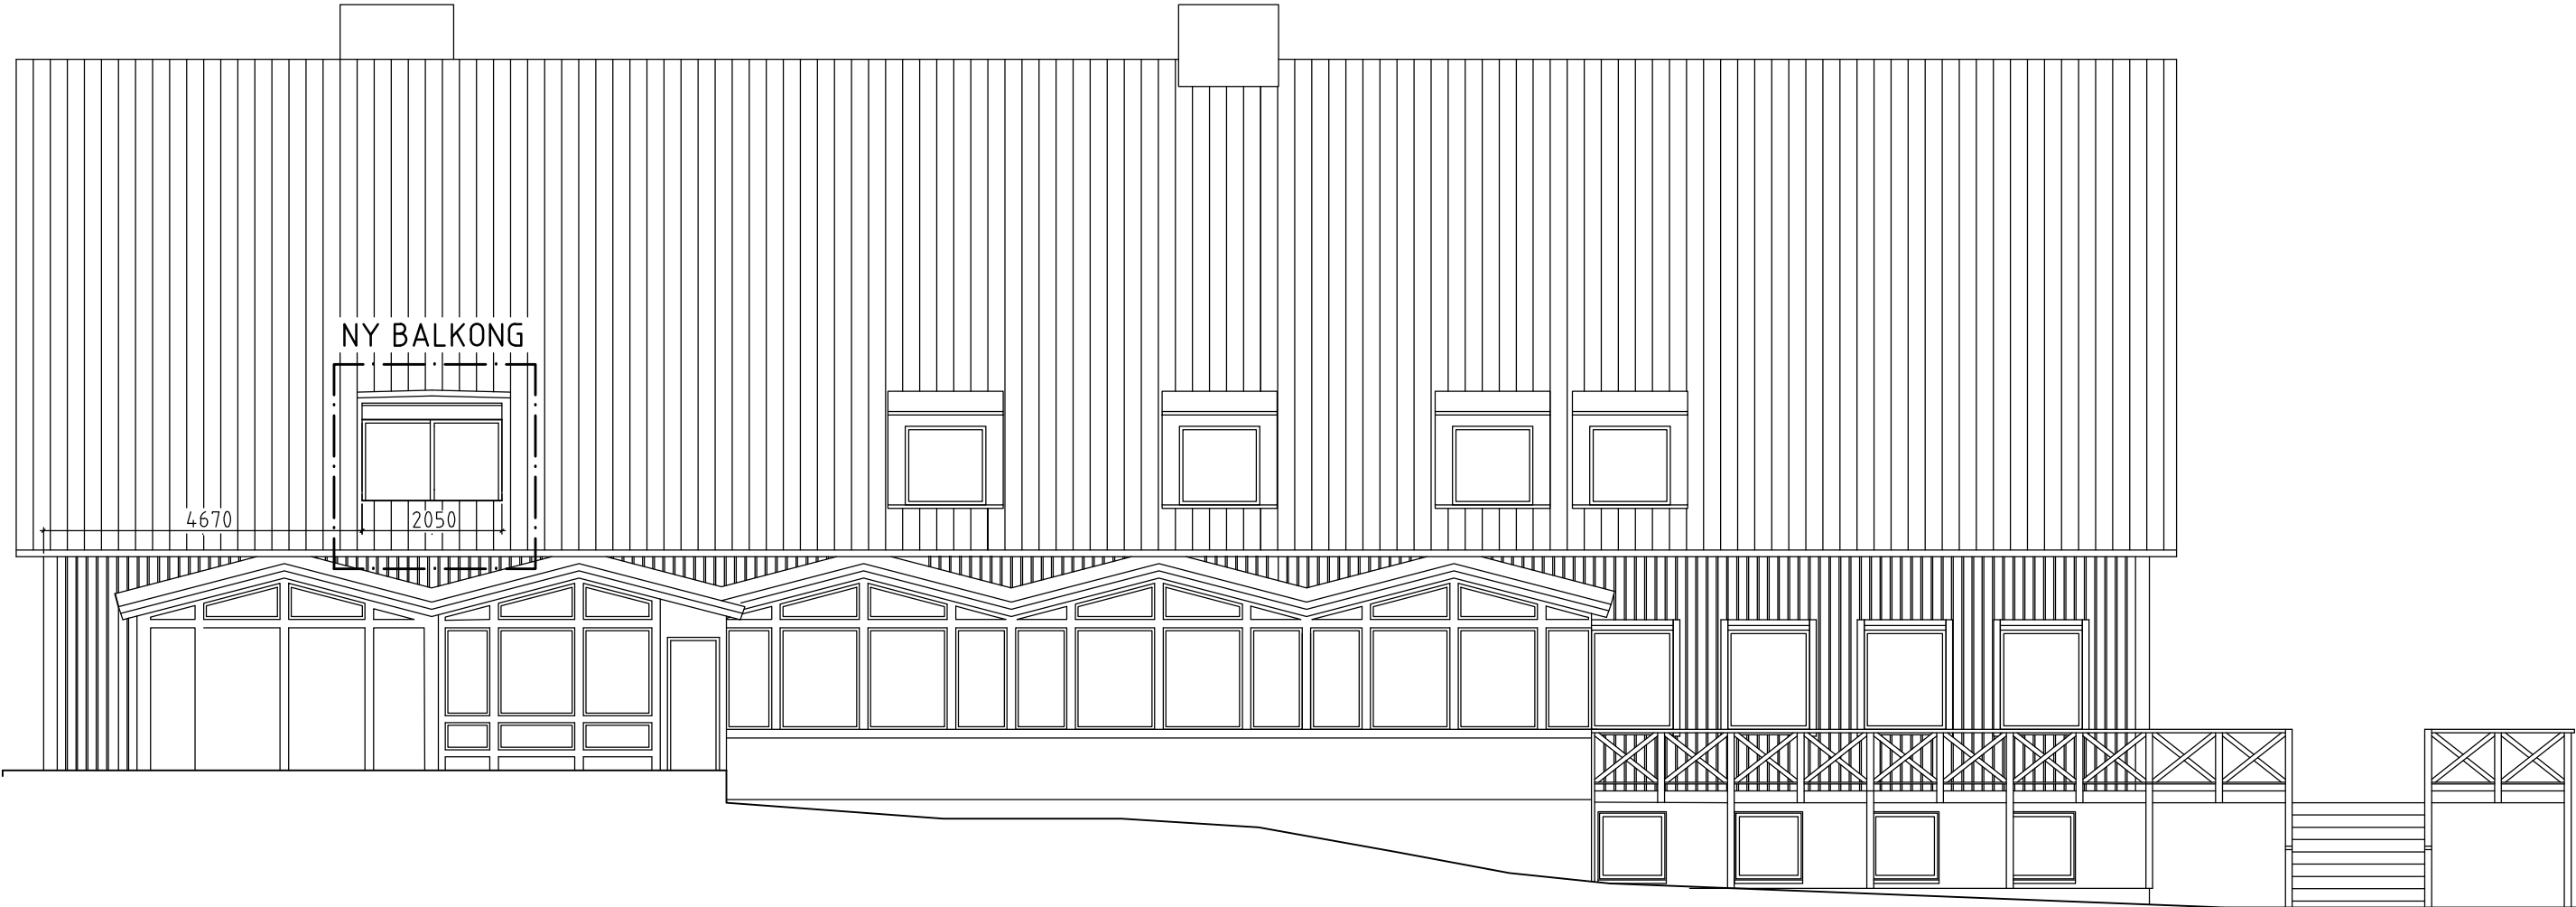

BALKONGRÄCKE UTGÅR MM. 250625				
BET	ANT	ÄNDRINGEN AVSER	DATUM	SIGN
BYGGLOVHANDLING				
STORA SKUGGANS VÄG 12				
				
✗	A	FYRA D ARKITEKTKONTOR	073-600 62 87	
	K	FÖRETAG	TELEFONNR	
	V	-	-	
	E	-	-	
	T	-	-	
UPPDRAG NR 9172020100				
RITAD/KONSTR AV CHA		HANDLÄGGARE J-E ELLFOLK		
DATUM 2023-11-13		ANSVARIG J-E ELLFOLK		
NY BALKONG				
FASAD MOT NORR				
SKALA 1:50 (A1) 1:100 (A3)		NUMMER A004		
				BET