


FÖRKLARINGAR

MÅTT ANGES I MILLIMETER

— · — KOMPLETTERING AV BYGGLOV

PORTABEL RAMP UTGÅR. UPPBYGGT ISOLERAT BALKONGGOLV UTGÅR. BALKONGRÄCKE UTGÅR.

NY VÄRMEISOLERING UNDER BEF. BETONGBJÄLKLAG.

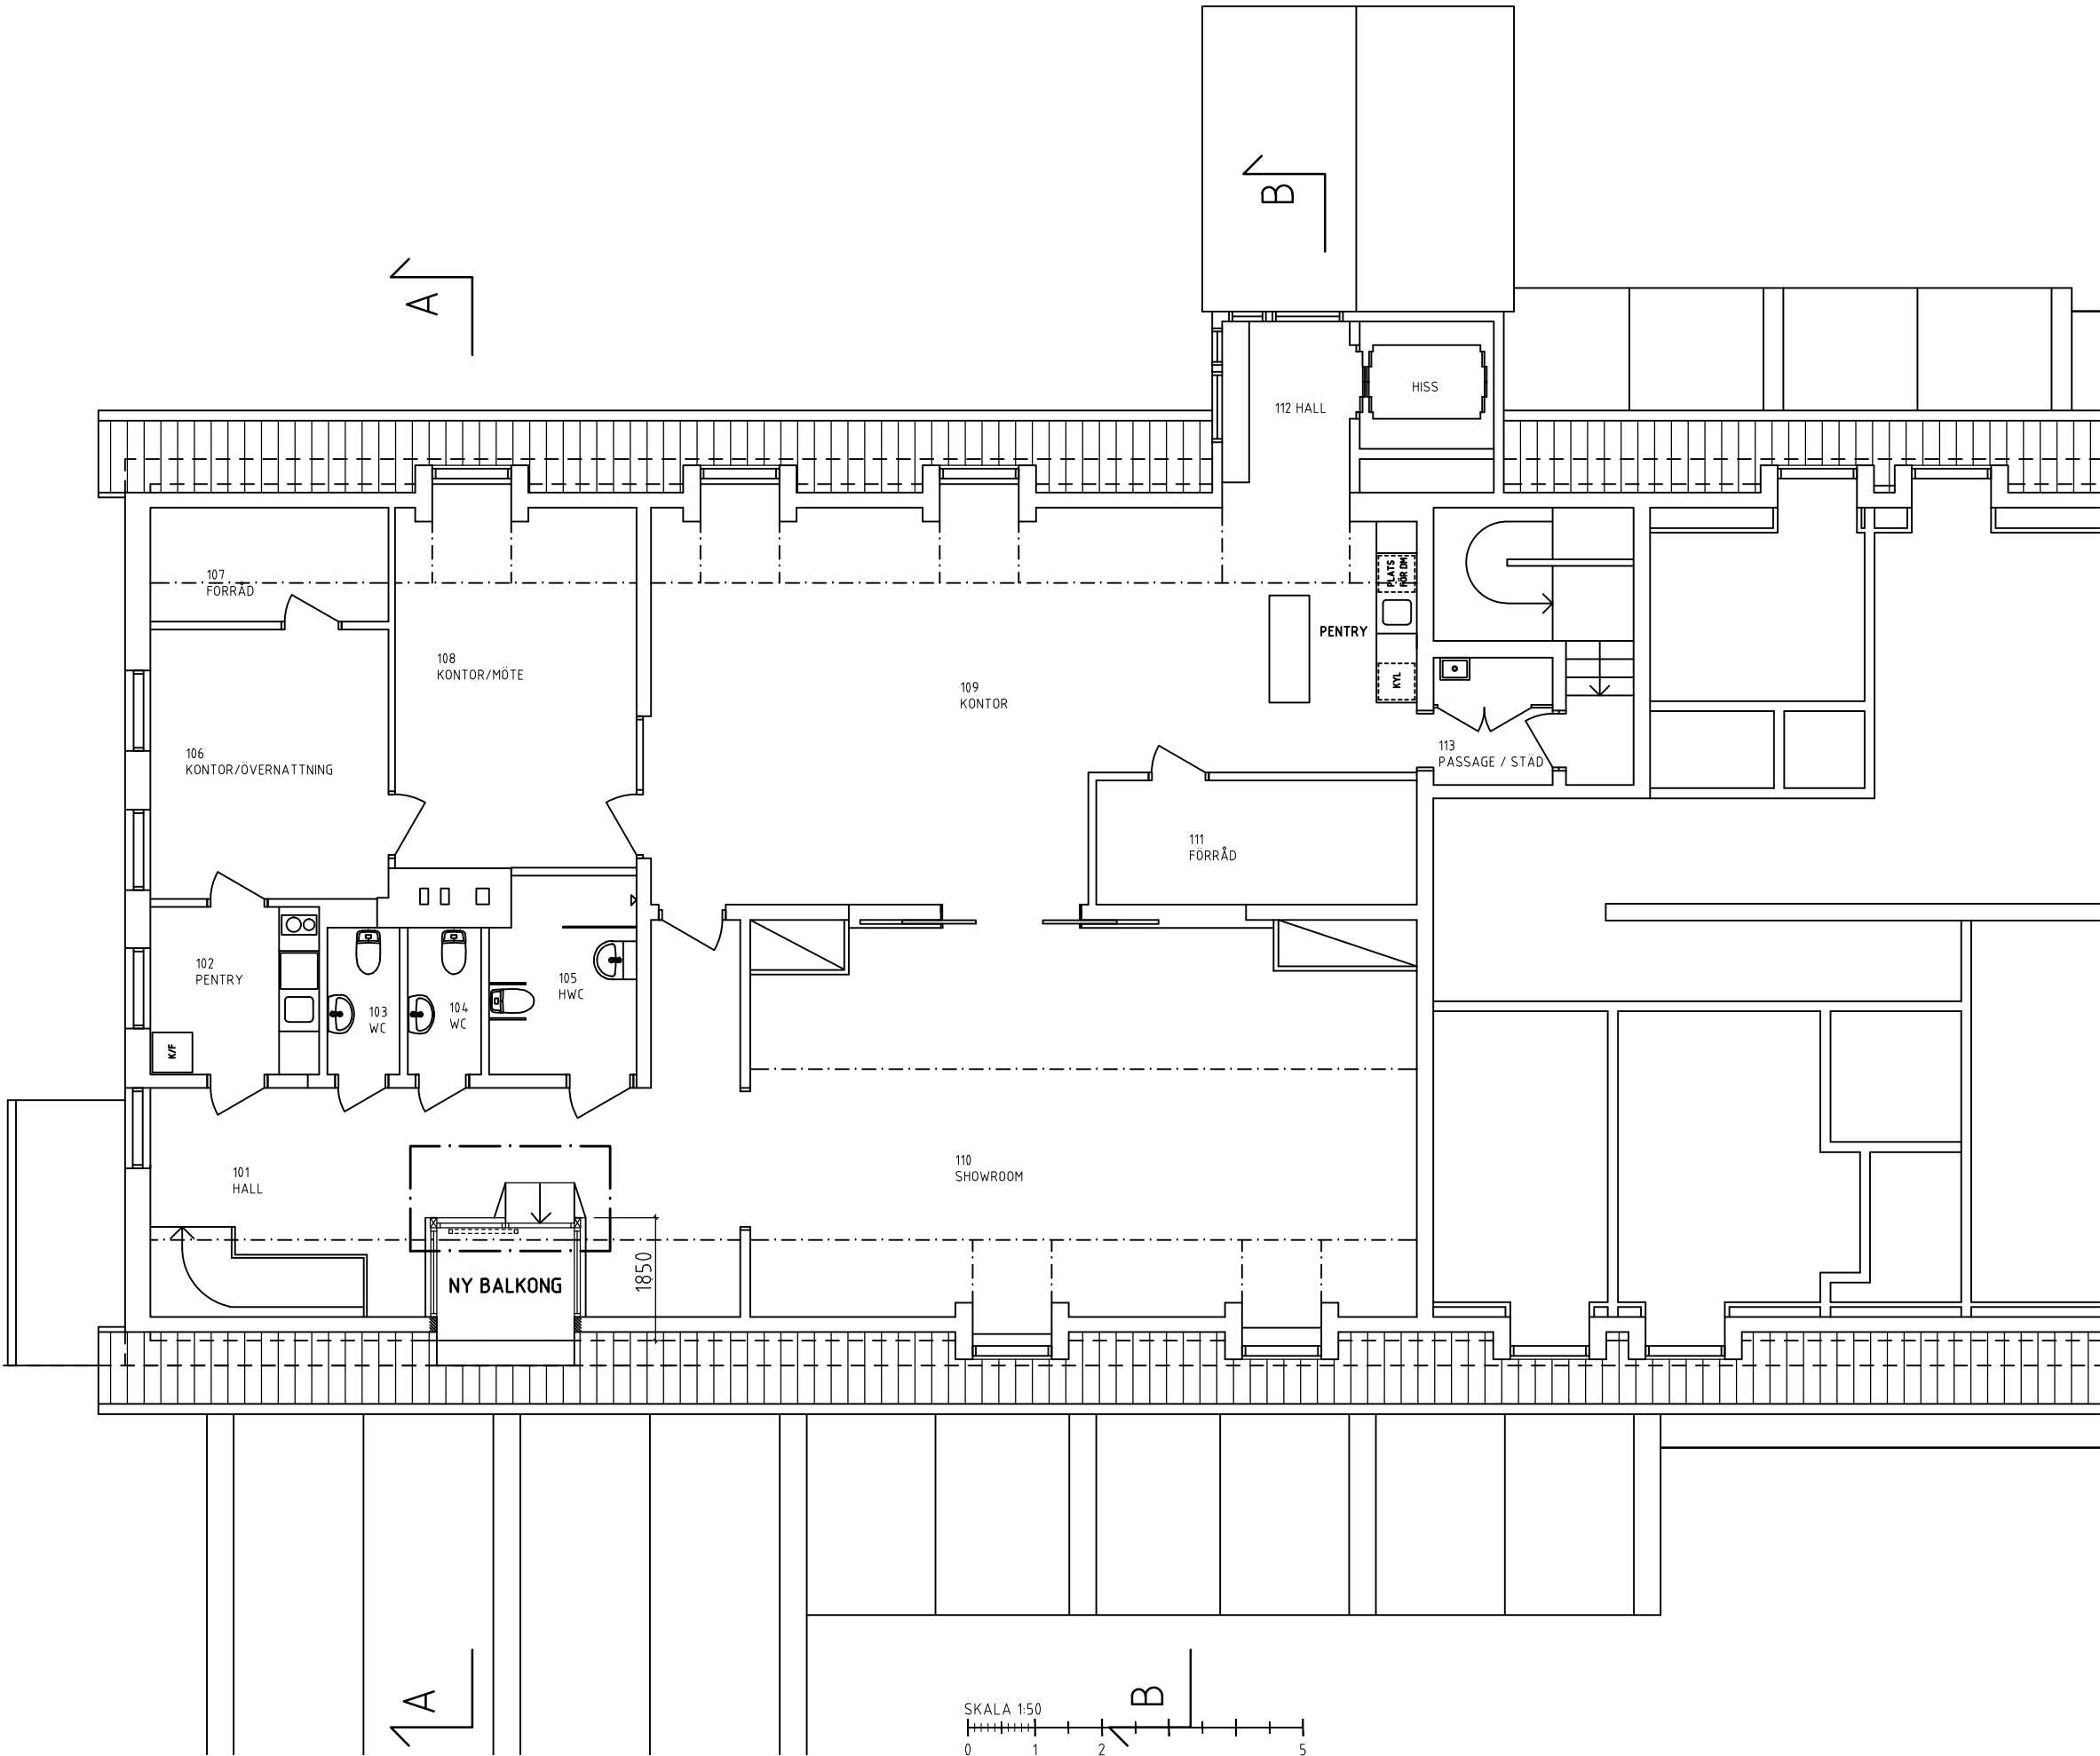

ÄNDRING GOLV MM.			250625	
NY PORTABEL RAMP			250310	
BET	ANT	ÄNDRINGEN AVSER	DATUM	SIGN
BYGGLOVHANDLING				
STORA SKUGGANS VÄG 12				
				
X	A	FYRA D ARKITEKTKONTOR	073-600 62 87	
	K	FÖRETAG	TELEFONNR	
	V	-	-	
	E	-	-	
	T	-	-	
UPPDRAG NR		RITAD/KONSTR AV	HANDLÄGGARE	
9172020100		CHA	J-E ELLFOLK	
DATUM		ANSVARIG		
2023-11-13		J-E ELLFOLK		
NY BALKONG				
VÅNING 1 TR				
PLAN				
SKALA		NUMMER		BET
1:50 (A1)		A002		
1:100 (A3)				