



FÖRKLARINGAR

MÅTT ANGES I MILLIMETER

— · — KOMPLETTERING AV  
BYGGLOV

PORTABEL RAMP UTGÅR. UPPBYGGT ISOLERAT  
BALKONGGOLV UTGÅR. BALKONGRÄCKE  
UTGÅR.

NY VÄRMEISOLERING UNDER BEF.  
BETONGBJÄLKLAG.

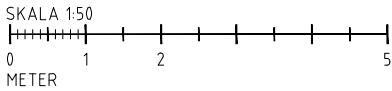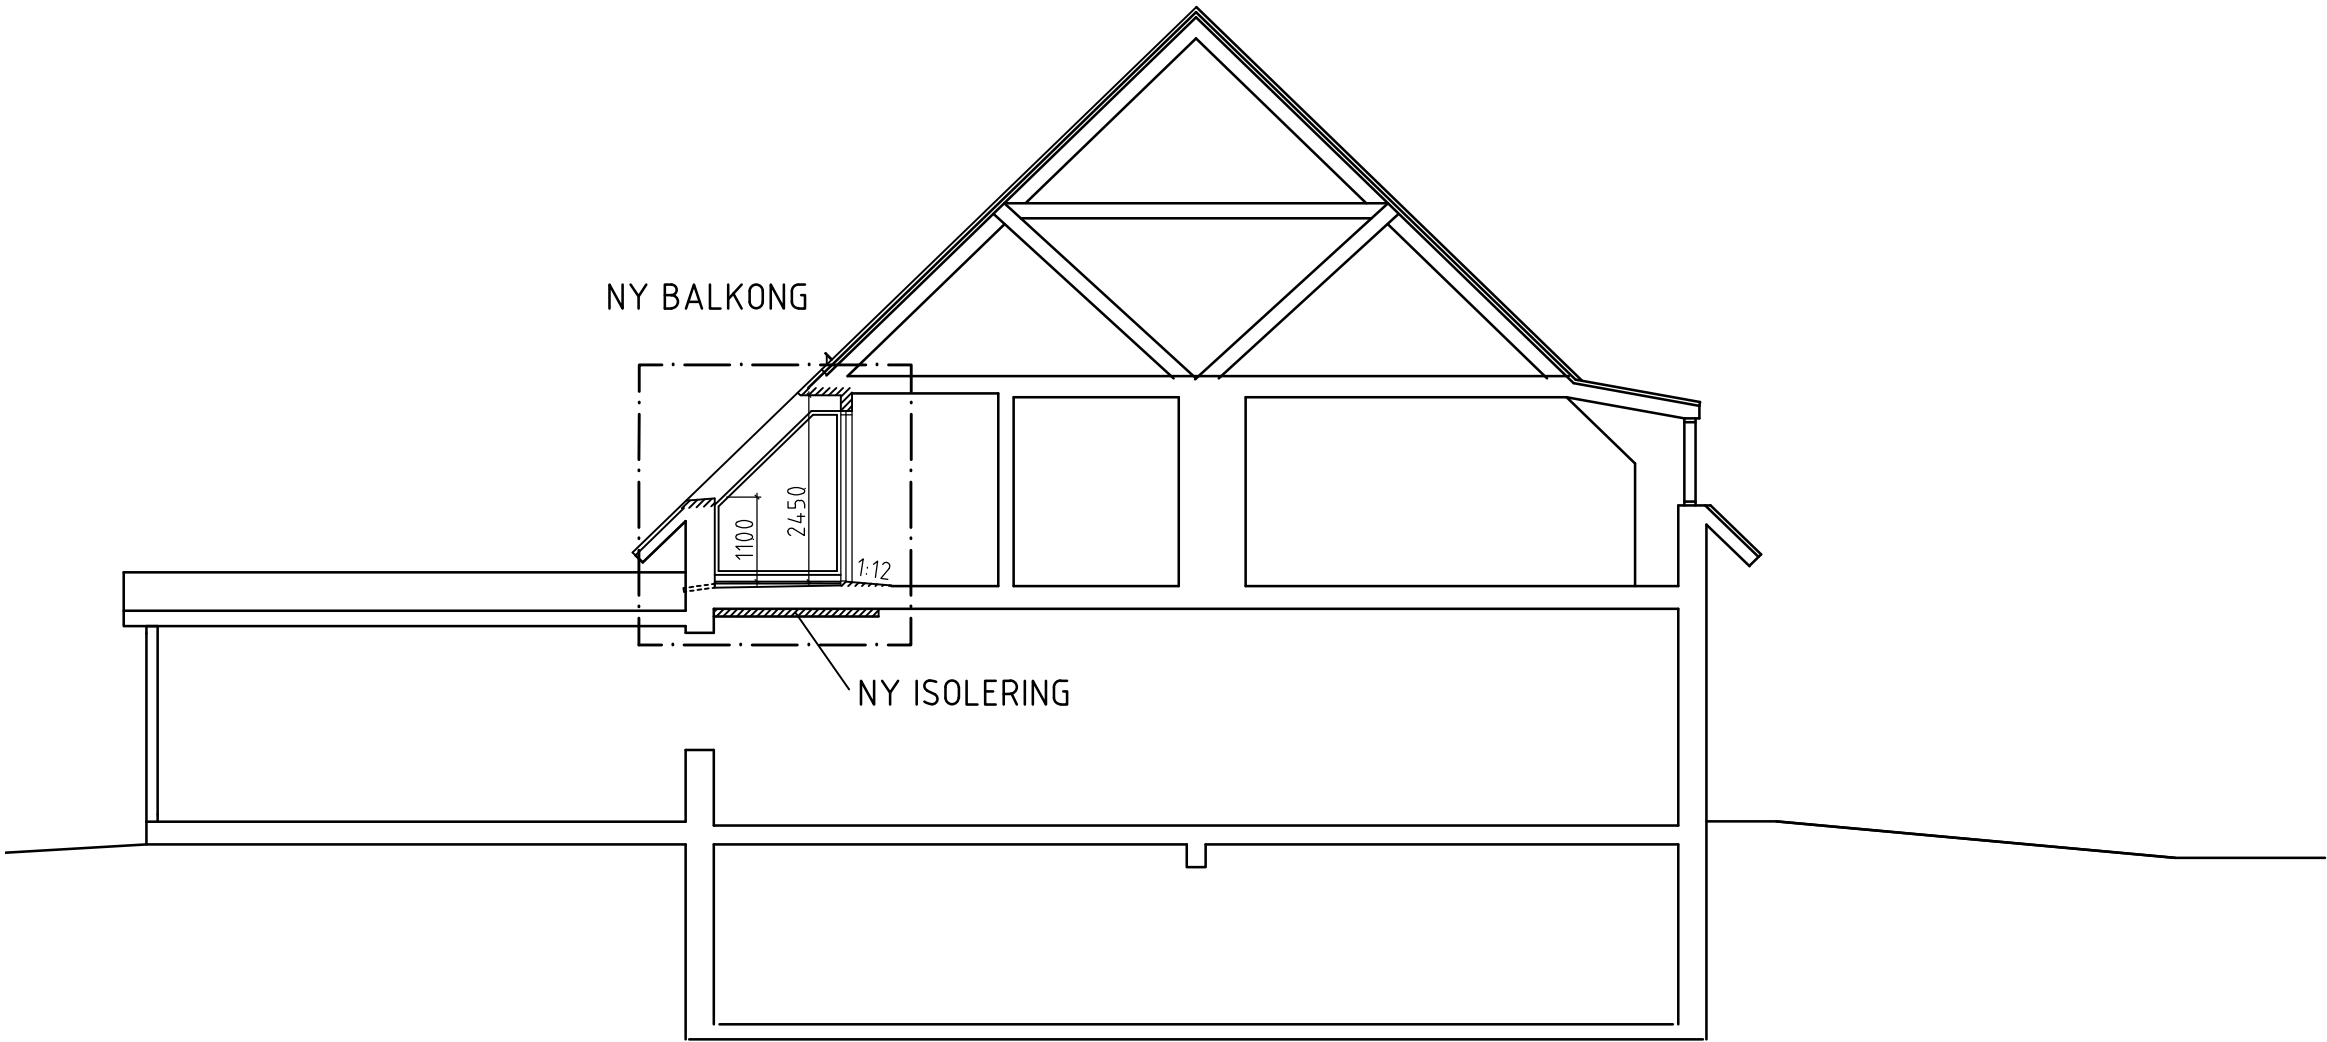

ÄNDRING GOLV MM.			250625	
NY-PORTABEL-RAMP			250310	
BET	ANT	ÄNDRINGEN AVSEER	DATUM	SIGN
BYGGLOVHANDLING				
STORA SKUGGANS VÄG 12				
				
X	FYRA D ARKITEKTKONTOR		073-600 62 87	
K	FÖRETAG		TELEFONNR	
V	-		-	
E	-		-	
T	-		-	
UPPDRAG NR 9172020100		RITAD/KONSTR AV CHA		HANDLÄGGARE J-E ELLFOLK
DATUM 2023-11-13		ANSVARIG J-E ELLFOLK		
NY BALKONG SEKTION A-A				
SKALA 1:50 (A1) 1:100 (A3)		NUMMER A003		BET