


FÖRKLARINGAR

MÅTT ANGES I MILLIMETER

----- KOMPLETTERING AV
BYGGLOV

PORTABEL RAMP UTGÅR. UPPBYGGT ISOLERAT
BALKONGGOLV UTGÅR. BALKONGRÄCKE
UTGÅR.
NY VÄRMEISOLERING UNDER BEF.
BETONGBJÄLKLAG.

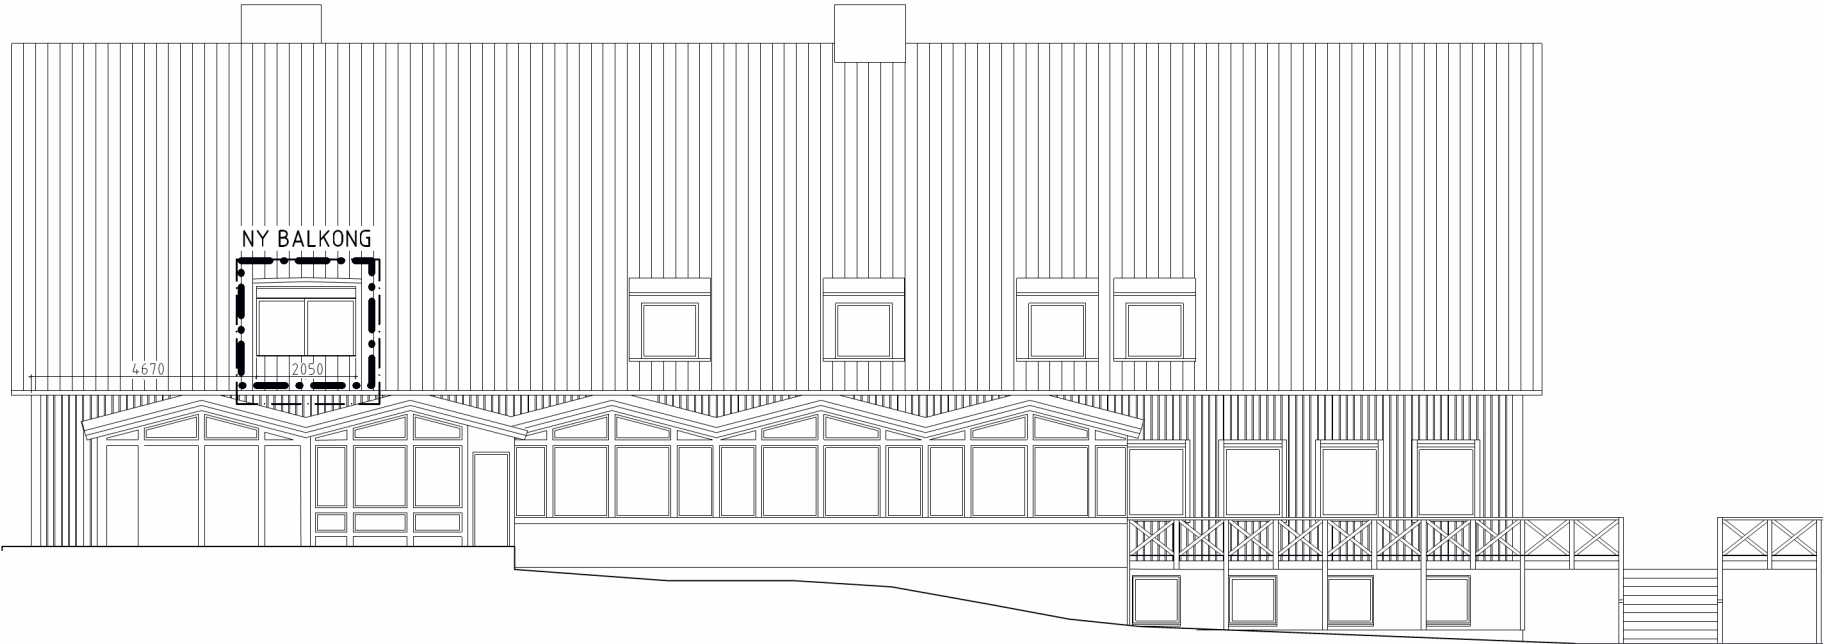

Bygglövs omfattning

SKALA 1:50
0 1 2 3 4 5
METER

BALKONGRÄCKE UTGÅR MM, 250625	
BYGGLÖV	BYGGLÖVHANDLING
STORA SKUGGANS VÄG 12	
	
<input checked="" type="checkbox"/> A	FYRA D ARKITEKTKONTOR 073-600 62 87
K	FÖRETAG TELEFONNR
V	-
E	-
T	-
NY BALKONG FASAD MOT NORR	
SKALA 1:50 (A1) 1:100 (A3)	NUMER A004