


FÖRKLARINGAR

MÅTT ANGES I MILLIMETER

..... KOMPLETTERING AV  
BYGGLOV

PORTABEL RAMP UTGÅR. UPPBYGGT ISOLERAT  
BALKONGGOLV UTGÅR. BALKONGRÄCKE  
UTGÅR.  
NY VÄRMEISOLERING UNDER BEF.  
BETONGBÄLKLÄG.

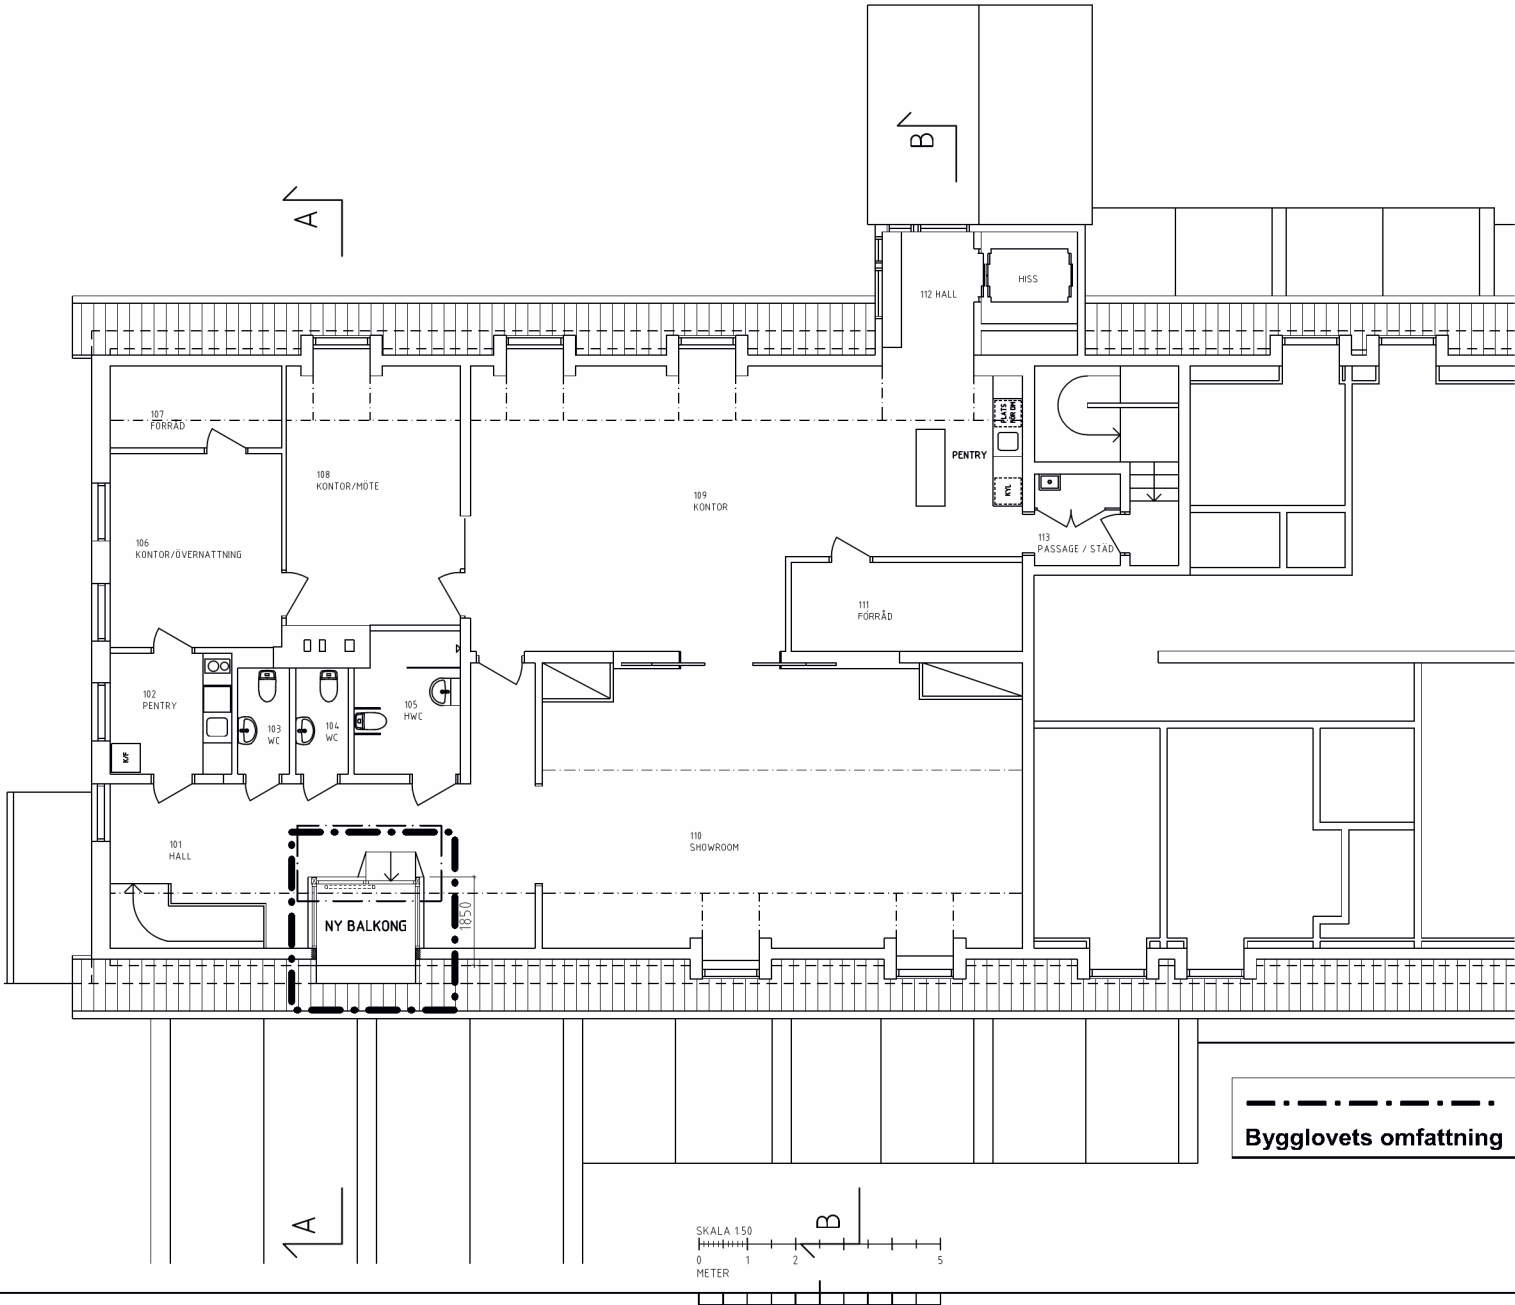

ÄNDRING GÖLV MM		250625
NY PORTABEL RAMP		250310
BYGGLÖV	ÄNDRING AV	BYGGLÖV
BYGGLÖVHANDLING		
STORA SKUGGANS VÄG 12		
		
A Fyra D Arkitektkontor 073-600 62 87		
K	FÖRETAG	TELEFONNR
V	-	-
E	-	-
T	-	-
BEFÄRADE IN NY 2023-06-27	REDAKTERERAT AV J-E	REDAKTERAT AV J-E ELLFOLK
NY BALKONG VÅNING 1 TR PLAN		
SKALA 1:50 (A1)	NUMER A002	BYGGLÖV