


PORTABEL RAMP UTGÅR. UPPBYGGT ISOLERAT  
BALKONGGÖLV UTGÅR. BALKONGRÄCKE  
UTGÅR.  
NY VÄRMEISOLERING UNDER BEF.  
BETONGBJÄLKLÄG.

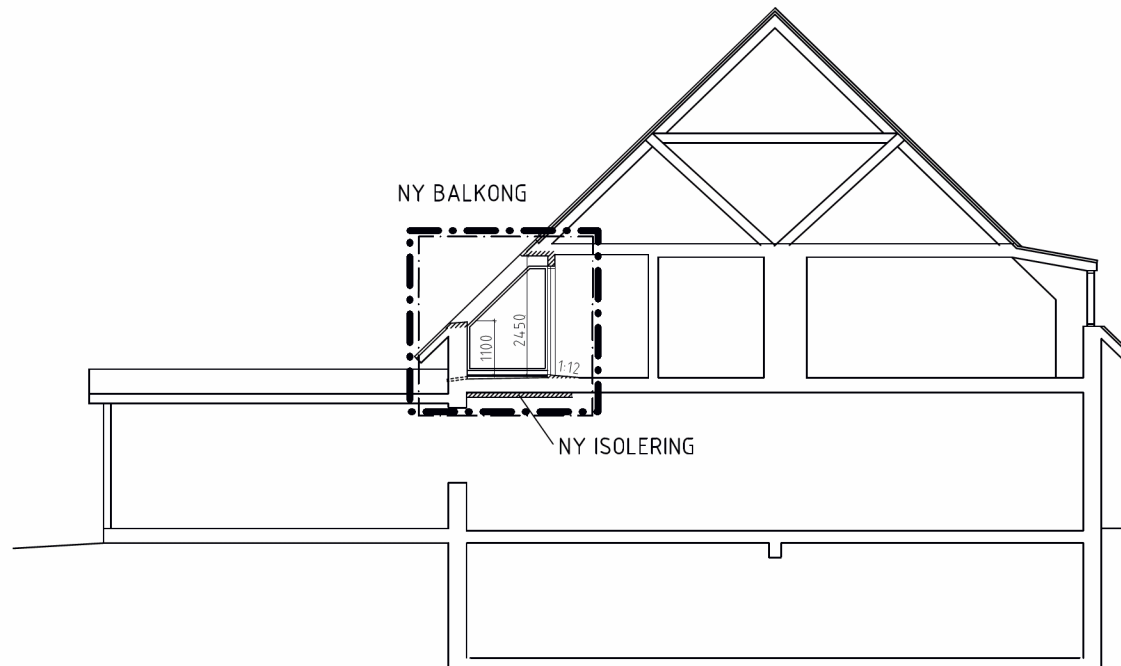

## Bygglovets omfattning

ÄNDRING GÖLV VHM		250625	
NY PORTABEL RAMP		250630	
BET	ARB	ZAMMENSÄTTNING	DATUM
BYGGLOVHANDLING			
STORA SKUGGANS VÄG 12			
			
<input checked="" type="checkbox"/>	A FYRA D ARKITEKONTÖR		073-600 62 87
	K FÖRETAG	TELEFONNR	
	V -	-	
	E -	-	
	T -	-	
917202000	2MA	J-E ELLFOLK	
2023-11-13	REVISORISKT	J-E ELLFOLK	
NY BALKONG			
SEKTION A-A			
SKALA	NUMMER		BET
1:50 (A1)	A003		