

FÖRKLARINGAR


Samtliga mått anges i millimeter.  
Vid revidering av ritning så är utgående slipstext genomstruken: ~~Denna text utgår~~.  
Ny text är understruken: Ny text.

- UTANFÖR PROJEKT
- NY VÄGG
- BEF. VÄGG

FÖRESKRIFTER

Samtliga mått kontrolleras på plats.

HÄNVISNINGAR

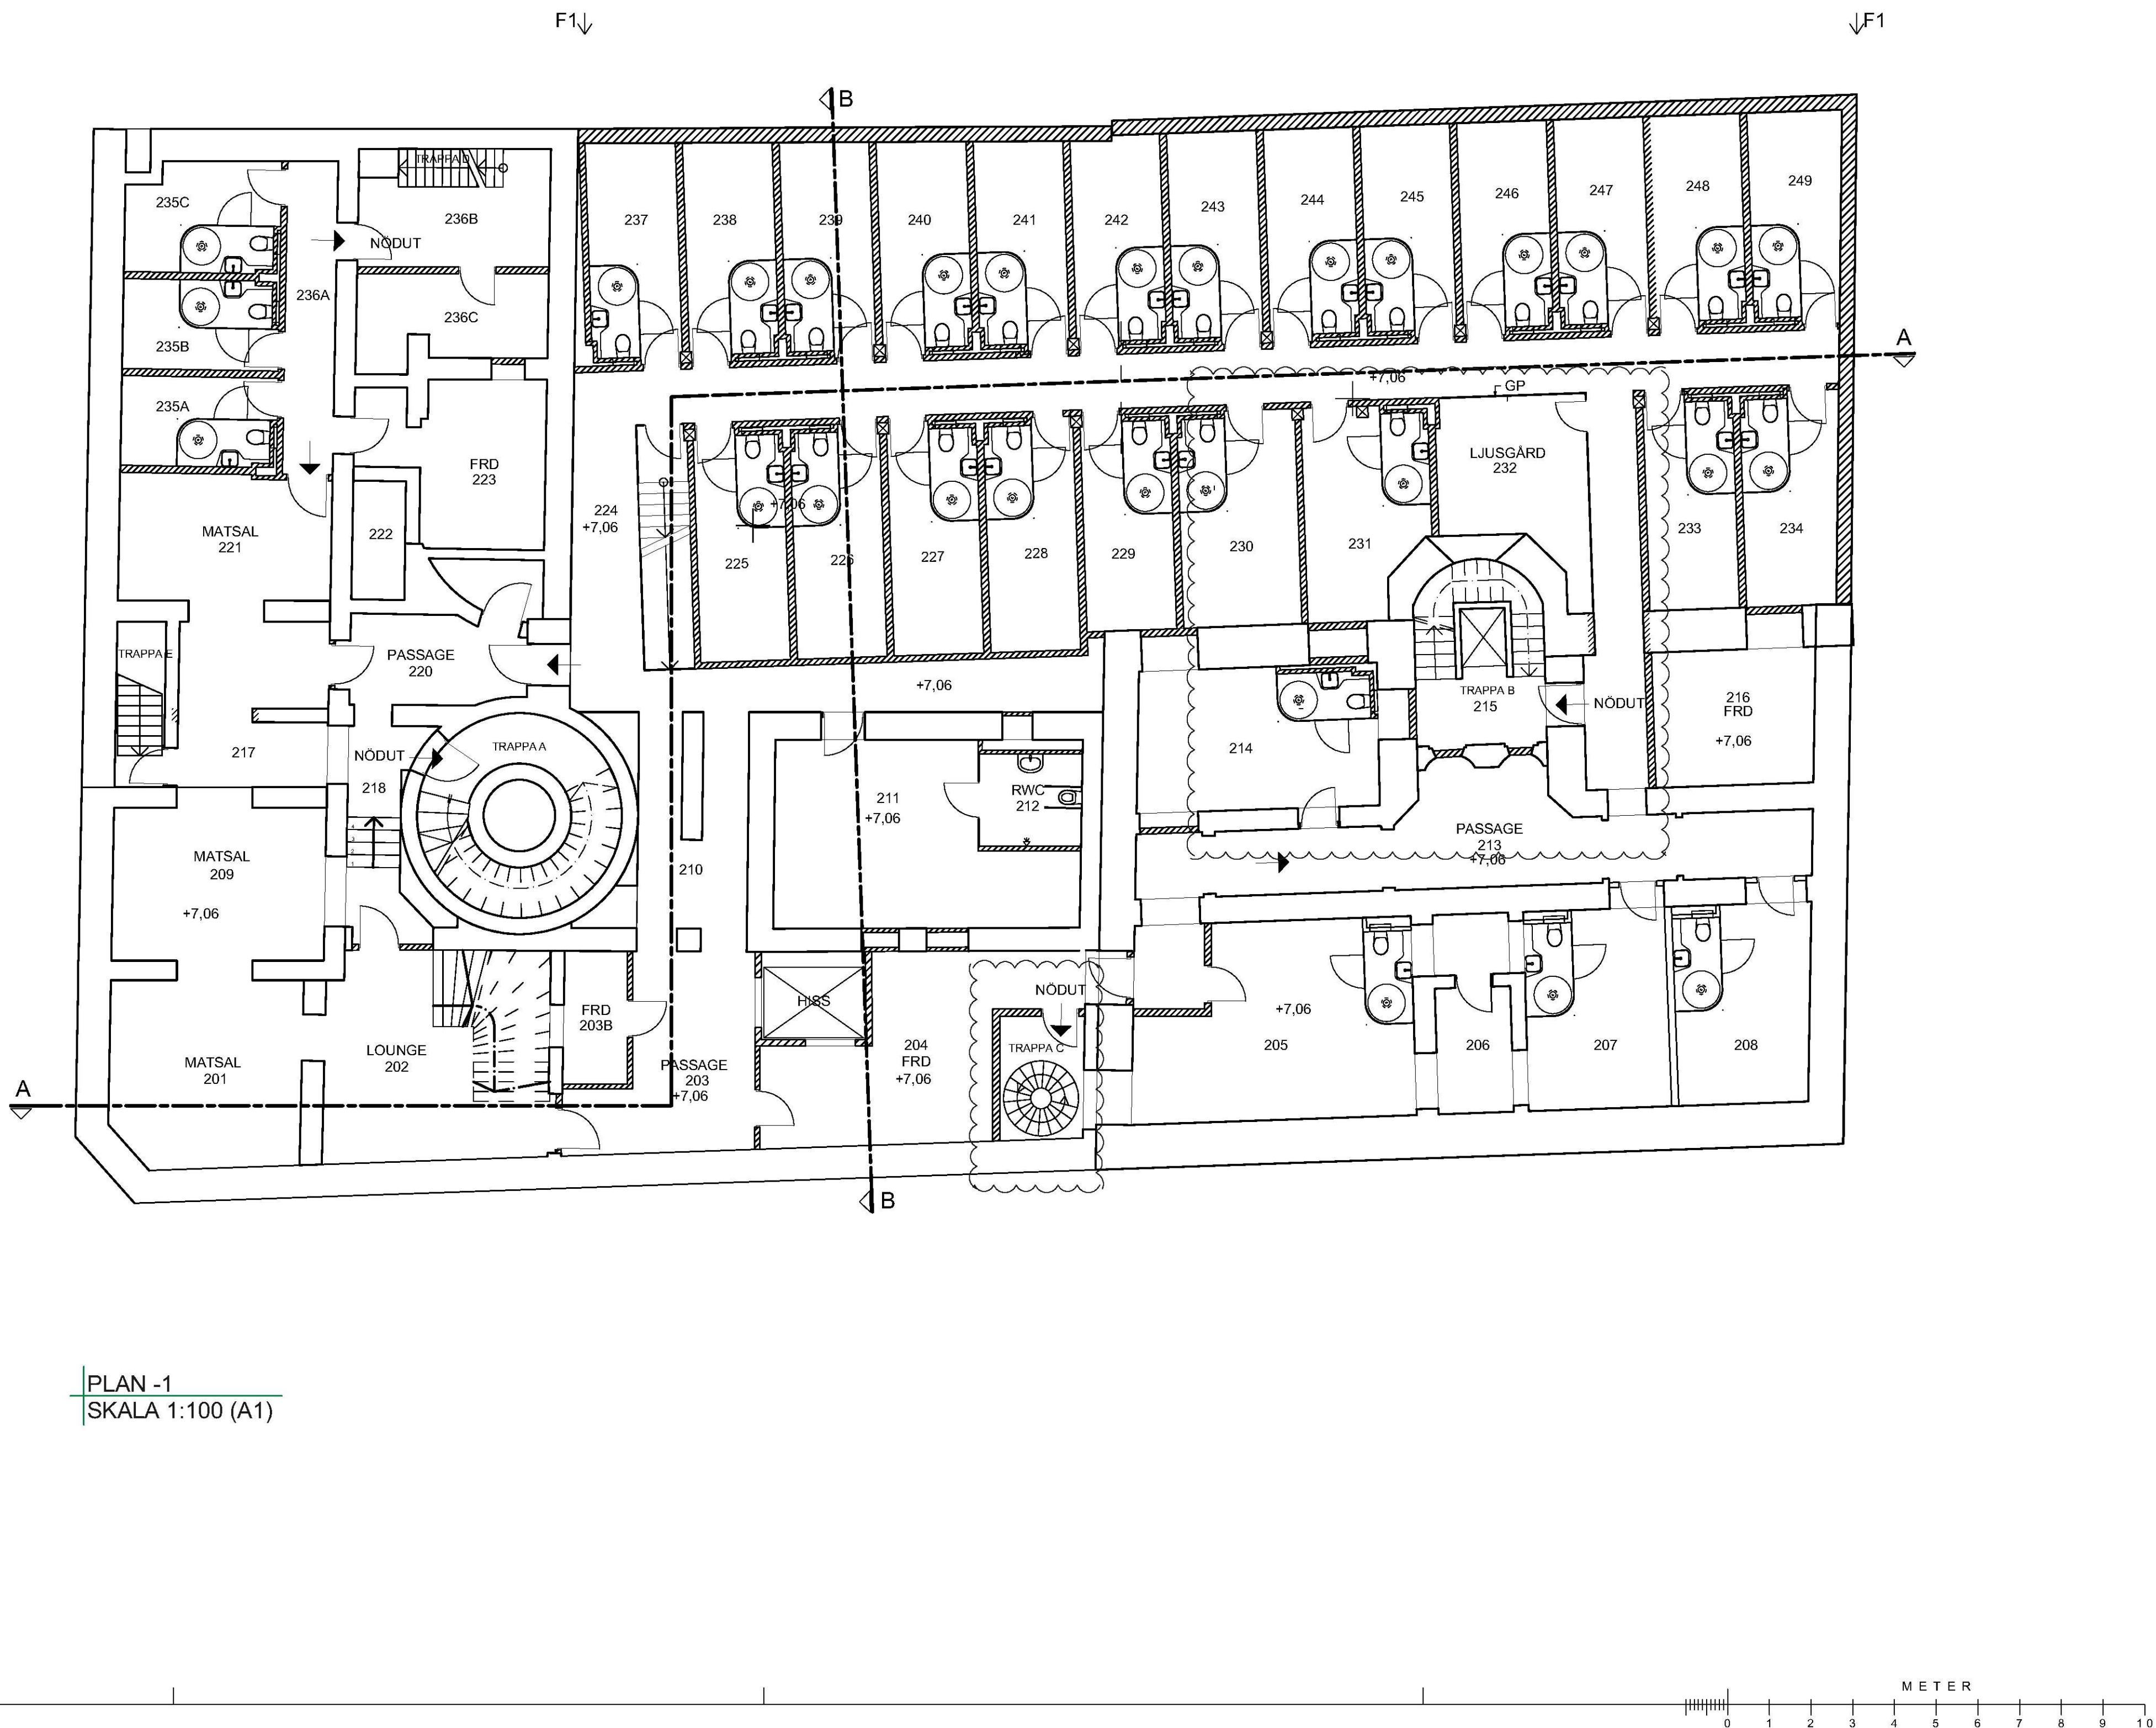

PLAN -1  
SKALA 1:100 (A1)

A	2	POS. LJUSGÅRD & VÄGG TRAPPA C		2015-04-10	DN
BET	ANTAL	ÄNDRINGEN AVSER		DATUM	SIGN
BYGGLOVHANDLING					
HOTELL SVEAVÄGEN APELTRÄDET 3 & 4					
millimeter arkitektur parmmätargatan 7a 112 24 stockholm tel 08-50 55 55 00 info@millimeter.se www.millimeter.se					
ANSVARIG ML		HANDLÄGGARE DN		RITAD AV DN	
PLAN -1 ÖVRE KÄLLARPLAN					
PROJEKTNUMMER 1312		SKALA 1:100 A1		STOCKHOLM : DATUM 2015-02-12	
RITNINGSNUMMER A-40.1-02				BETECKNING A	