

FÖRKLARINGAR


Samtliga mått anges i millimeter.
Vid revidering av riting så är utgående slipstext genomstruken: ~~Denna text utgår~~.
Ny text är understruken: Ny text.

- UTANFÖR PROJEKT
- NY VÄGG
- BEF. VÄGG

FÖRESKRIFTER

Samtliga mått kontrolleras på plats.

HÄNVISNINGAR

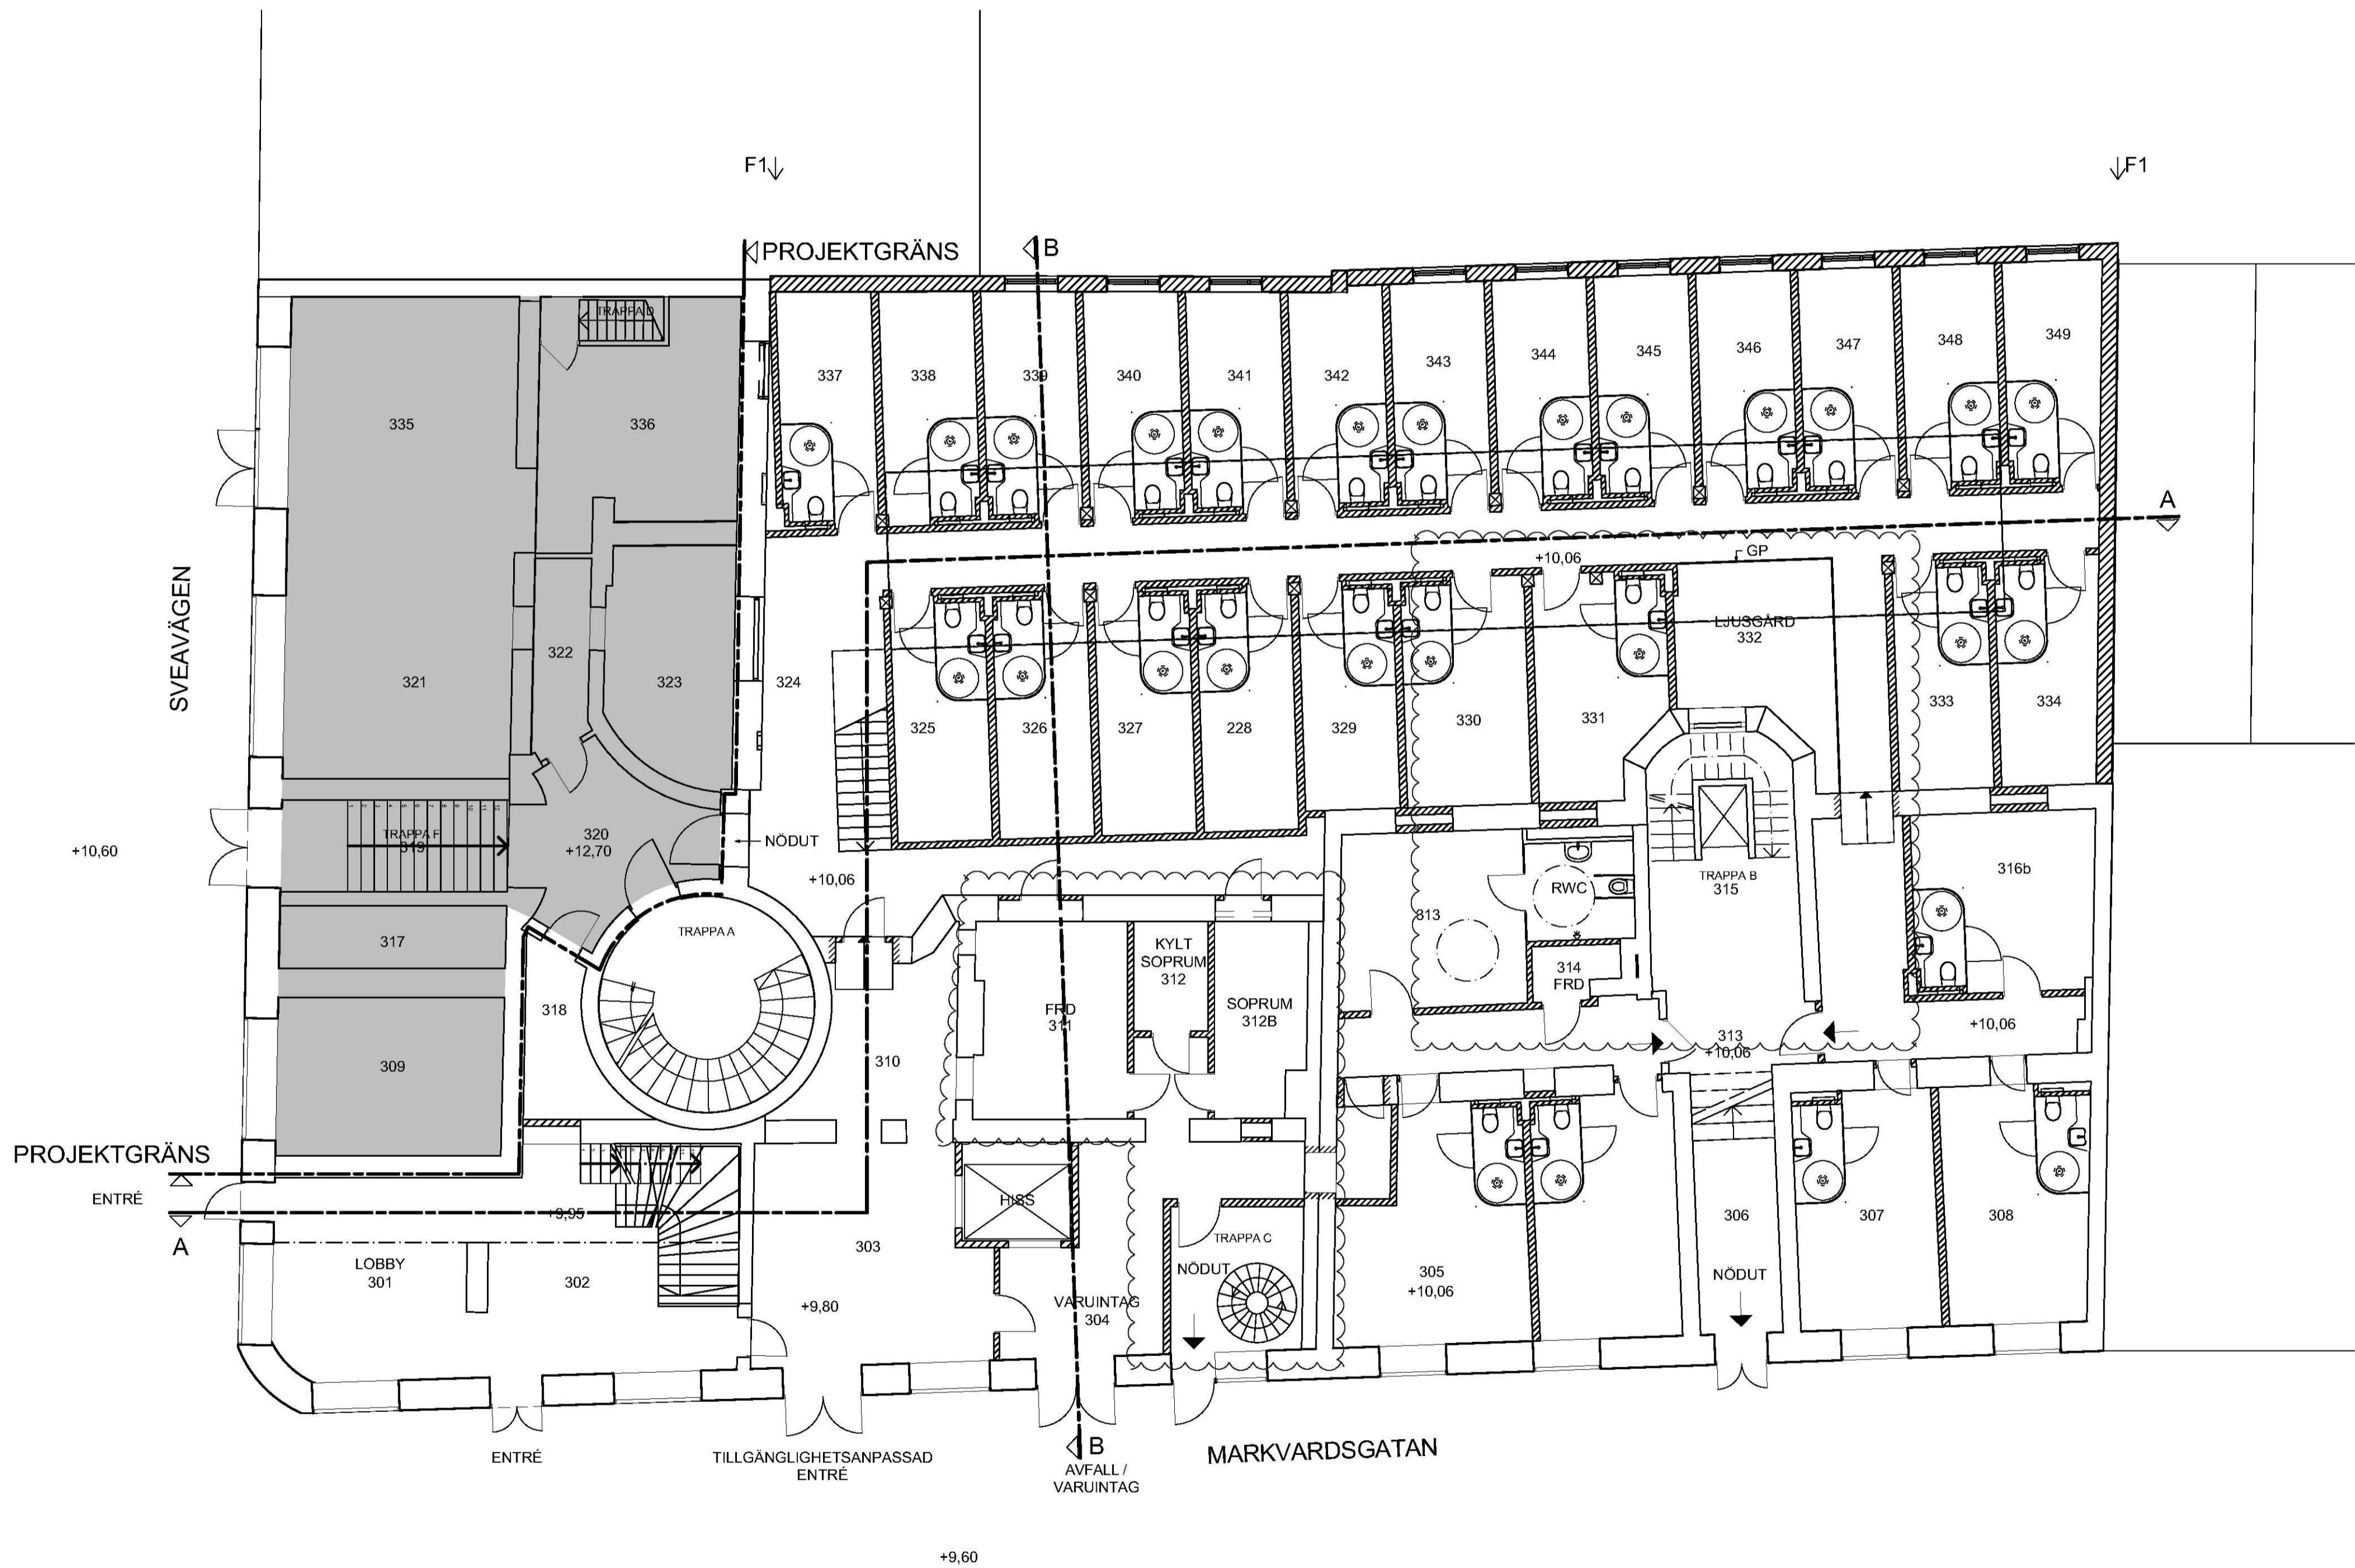

PLAN 0 ENTRÉPLAN
SKALA 1:100 (A1)

A	2	POS. LJUSGÅRD & VÄGG TRAPPA C	2015-04-10	DN
BET	ANTAL	ÄNDRINGEN AVSER	DATUM	SKN

BYGGLOVHANDLING

HOTELL SVEAVÄGEN
APELTRÄDET 3 & 4

millimeter arkitekter
parmmätargatan 7a 112 24 stockholm
tel 08-50 55 55 00
info@millimeter.se www.millimeter.se

ANSVARIG	HANDLÄGGARE	RITAD AV
ML	DN	DN

PLAN 0 ENTRÉPLAN

PROJEKTNUMMER	SKALA	STOCKHOLM : DATUM
1312	1:100 A1	2015-02-12
RITNINGSNUMMER	BETECKNING	
A-40.1-03	A	

