


FÖRKLARINGAR

Samtliga mått anges i millimeter.
Vid revidering av ritning så är utgående slipstext genomstruken: Denna text utgår.
Ny text är understruken: Ny text.


FÖRESKRIFTER

Samtliga mått kontrolleras på plats.


HÄNVISNINGAR

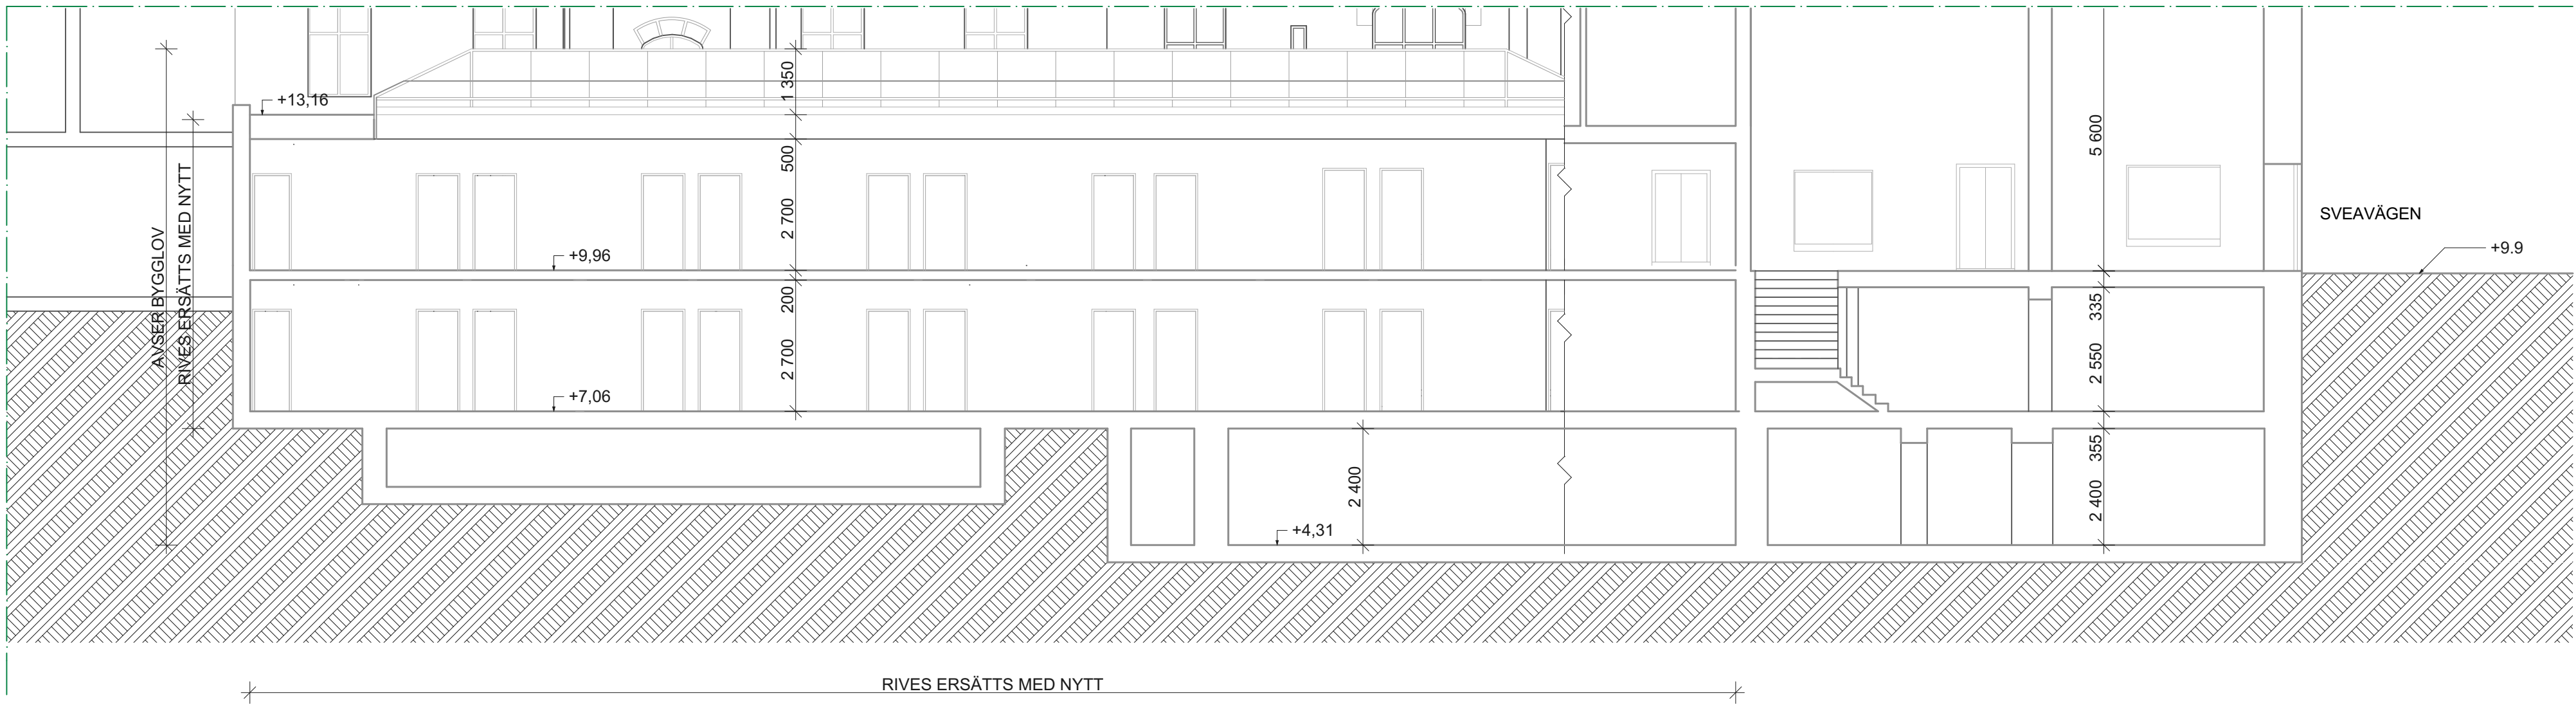

SEKTION A-A
SKALA 1:100 (A1)

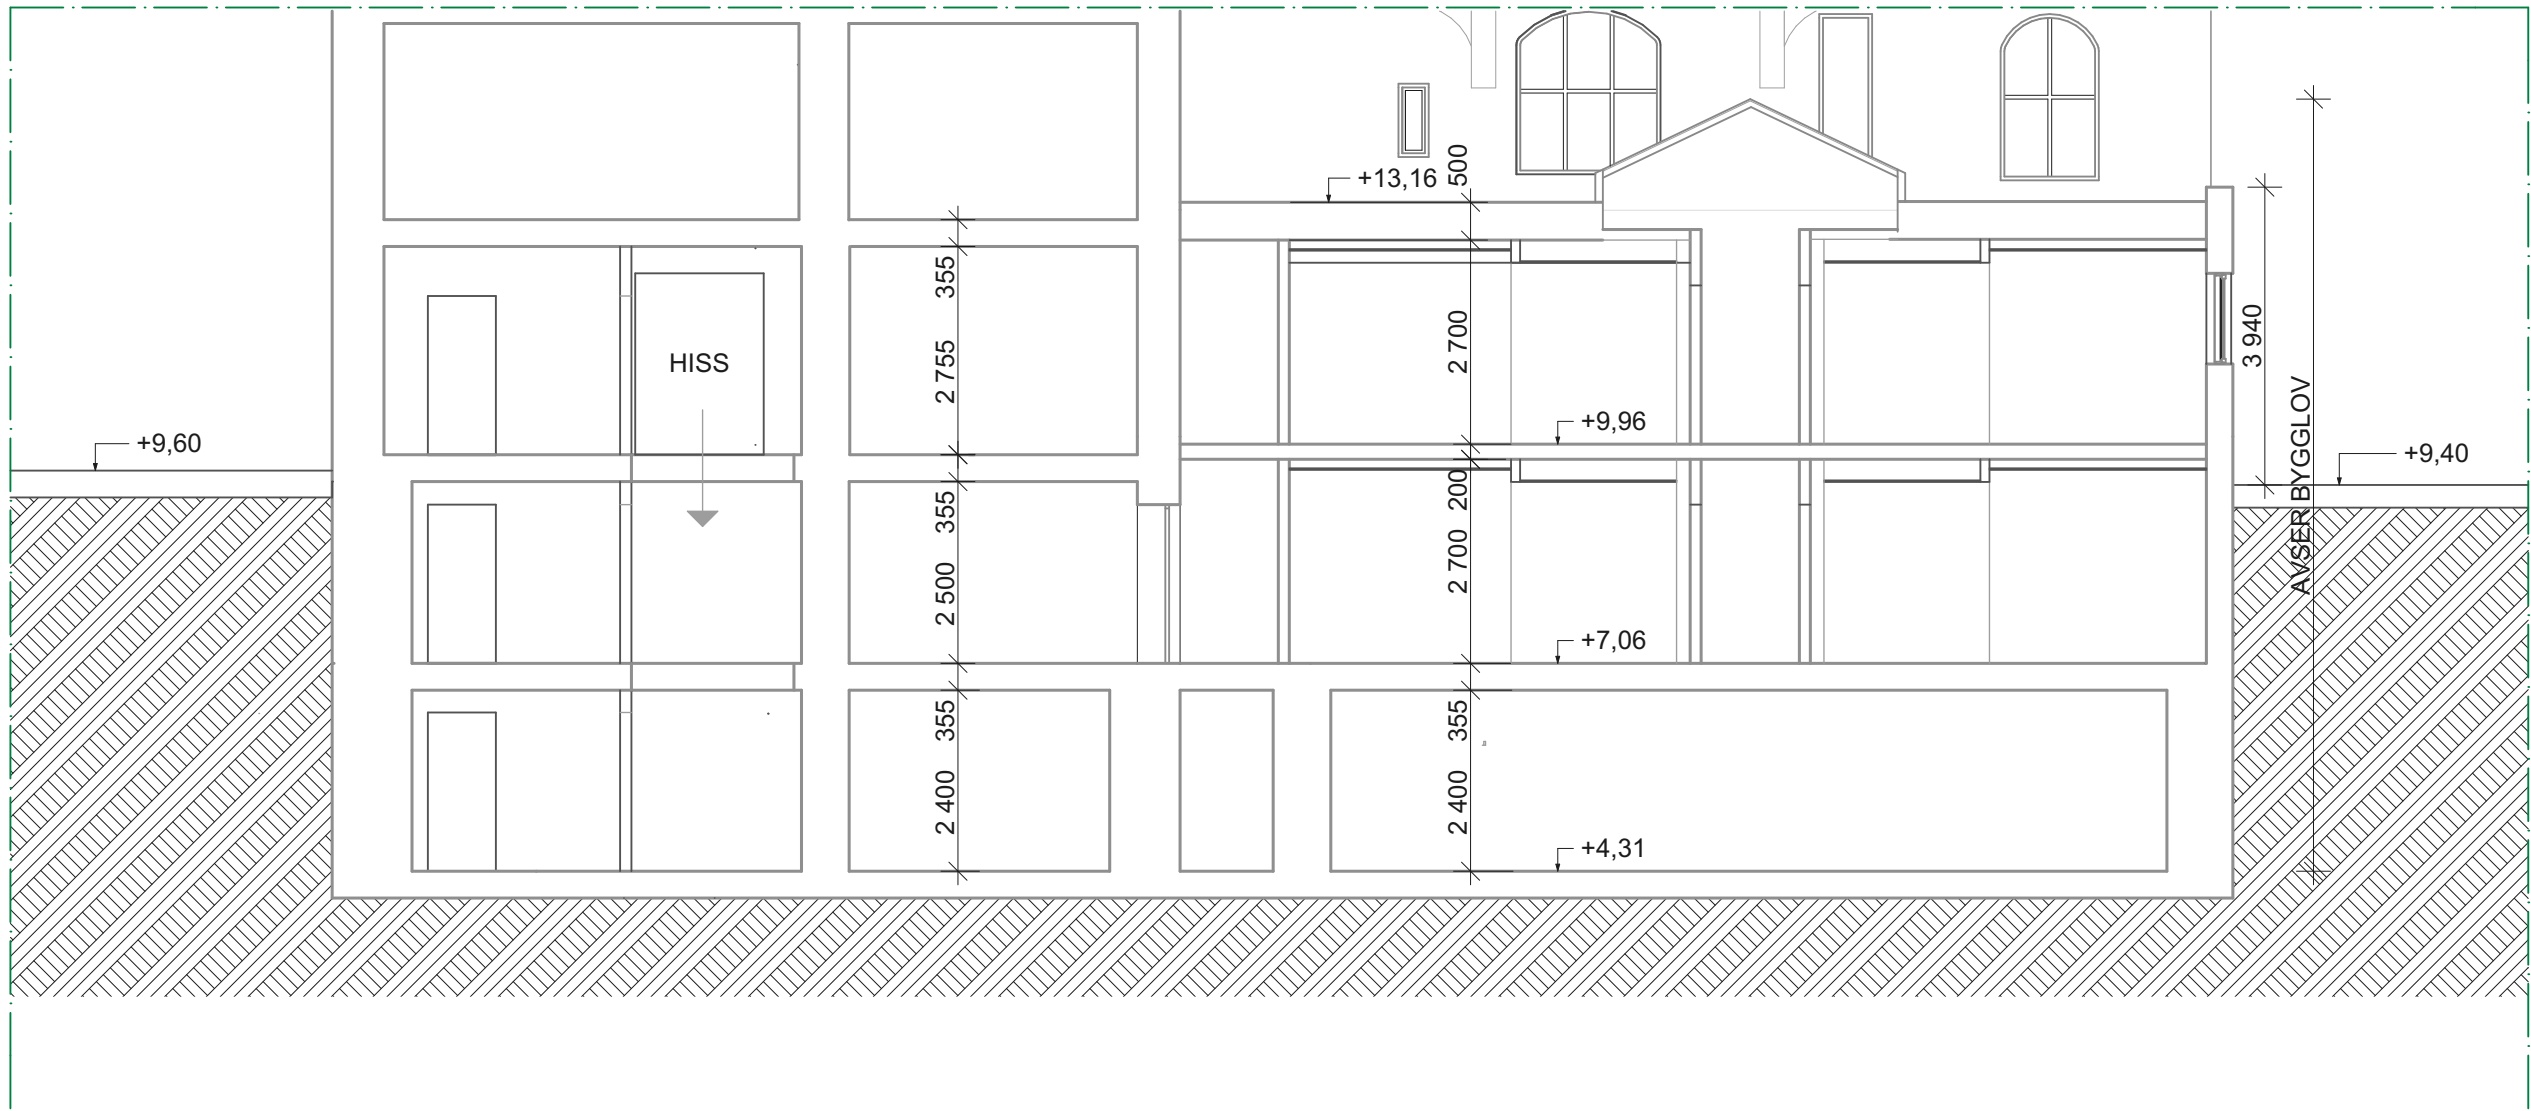

SEKTION B-B
SKALA 1:100 (A1)

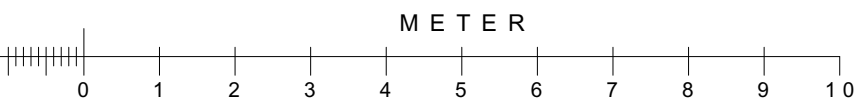

A		1	DIMENSION TAKBJÄLKLAG ENL. K		2015-04-10	DN
BET	ANTAL		ÄNDRINGEN AVSER		DATUM	SIGN
BYGGLOVHANDLING						
HOTELL SVEAVÄGEN APELTRÄDET 3 & 4						
millimeter arkitekter parmmätargatan 7a 112 24 stockholm tel 08-50 55 55 00 info@millimeter.se www.millimeter.se						
ANSVARIG ML		HANDLÄGGARE DN			RITAD AV DN	
Sektion A-A & B-B						
PROJEKTNUMMER 1312		SKALA 1:100 A1			STOCKHOLM : DATUM 2015-02-12	
RITNINGSNUMMER A-40.2-01					BETECKNING A	