
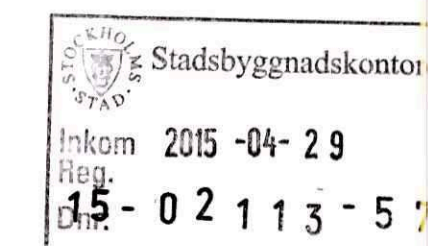


BYGGLOVSHANDLING
Kv. Skatan 7
Inredning av vind,
balkonger och terrasser
på garagetaket.
**Våningsplan som visar
placering av balkonger**
Skala: 1:100
Ritning A:012
Datum 20150126



Etage Stockholm AB
JF Tel: 0706-422773

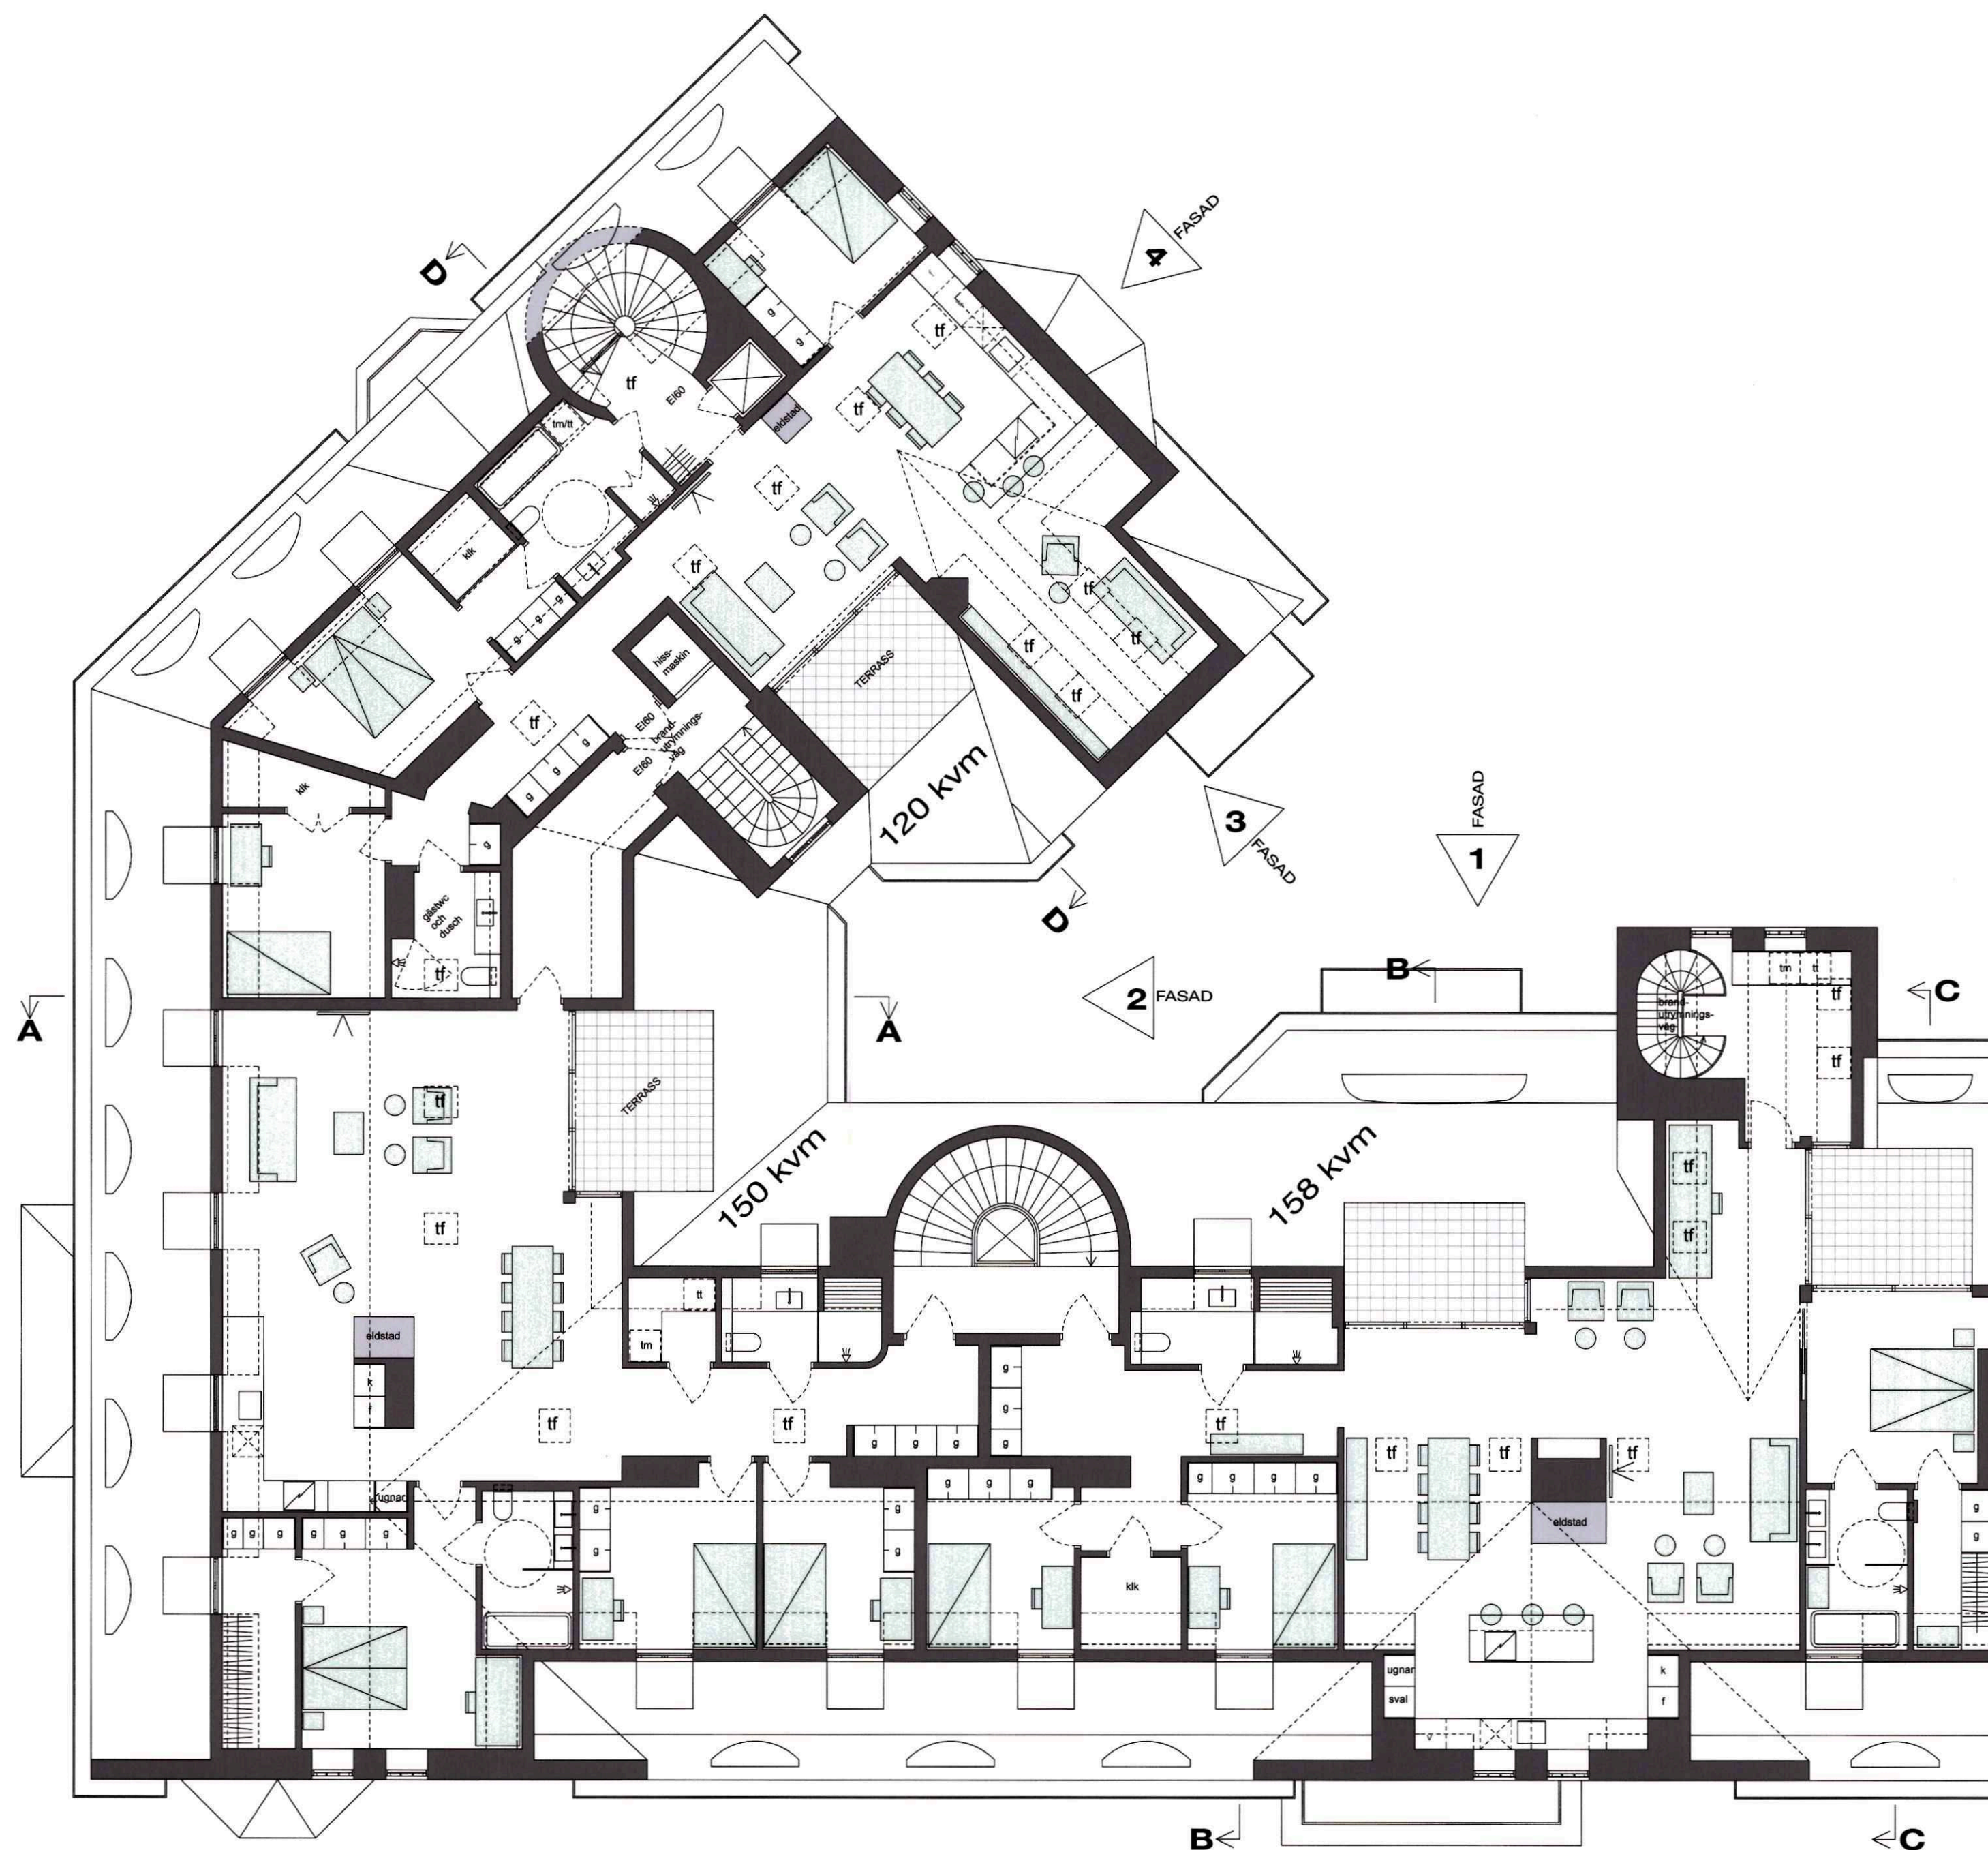

Rev 0427:
Balkongrad 2 borttagen
Tf bytt mot kupa

BYGGLOVSHANDLING
Kv. Skatan 7
Inredning av vind,
balkonger och terrasser
på garagetaket.
Möblerad plan
Skala: 1:100
Ritning A:009
Datum 20150126


Etag Stockholm AB
JF Tel: 0706-422773

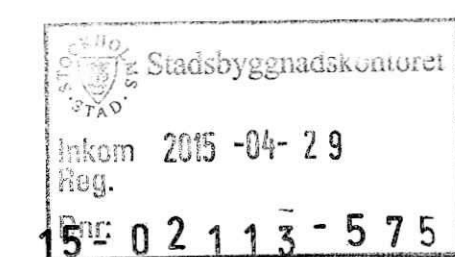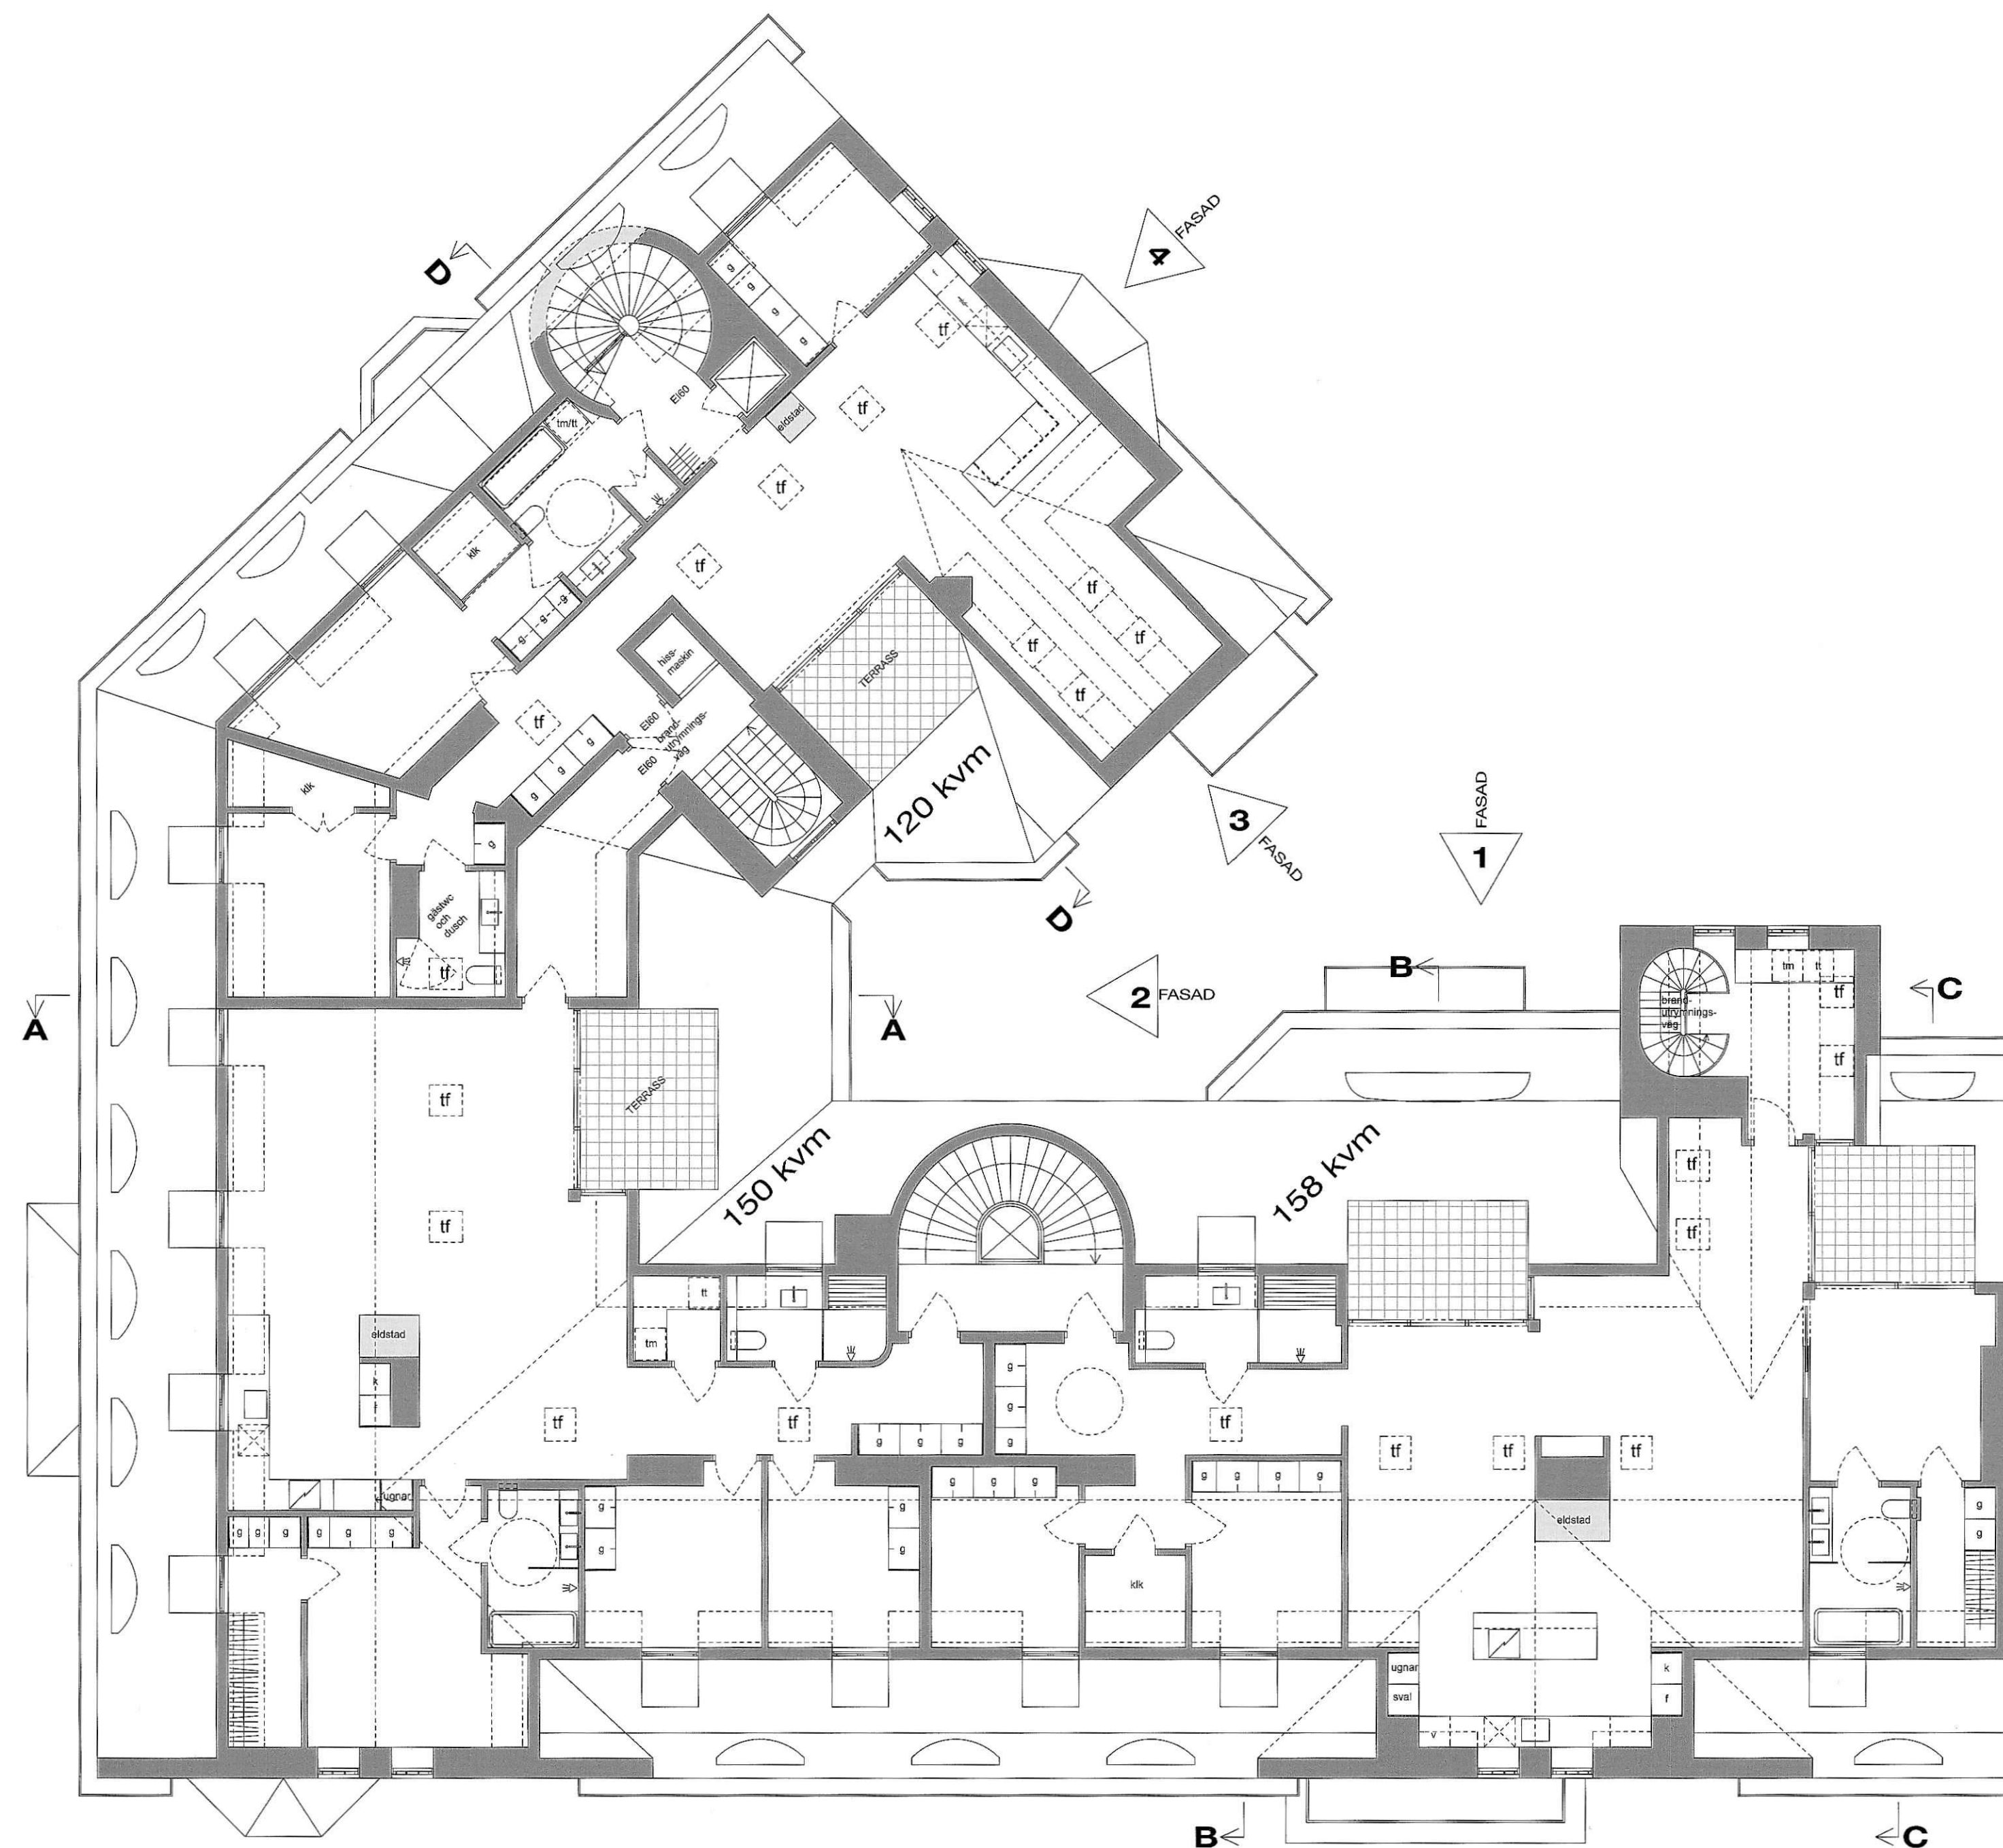


Rev 0427:
Balkongrad 2 borttagen
Tf bytt mot kupa

BYGGLOVSHANDLING
Kv. Skatan 7
Inredning av vind,
balkonger och terrasser
på garagetaket.
Vindsplan
Skala: 1:100
Ritning A:007
Datum 20150126

Etag Stockholm AB
JF Tel: 0706-422773

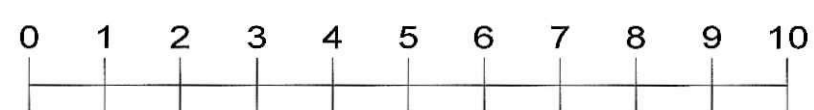

0 1 2 3 4 5 6 7 8 9 10

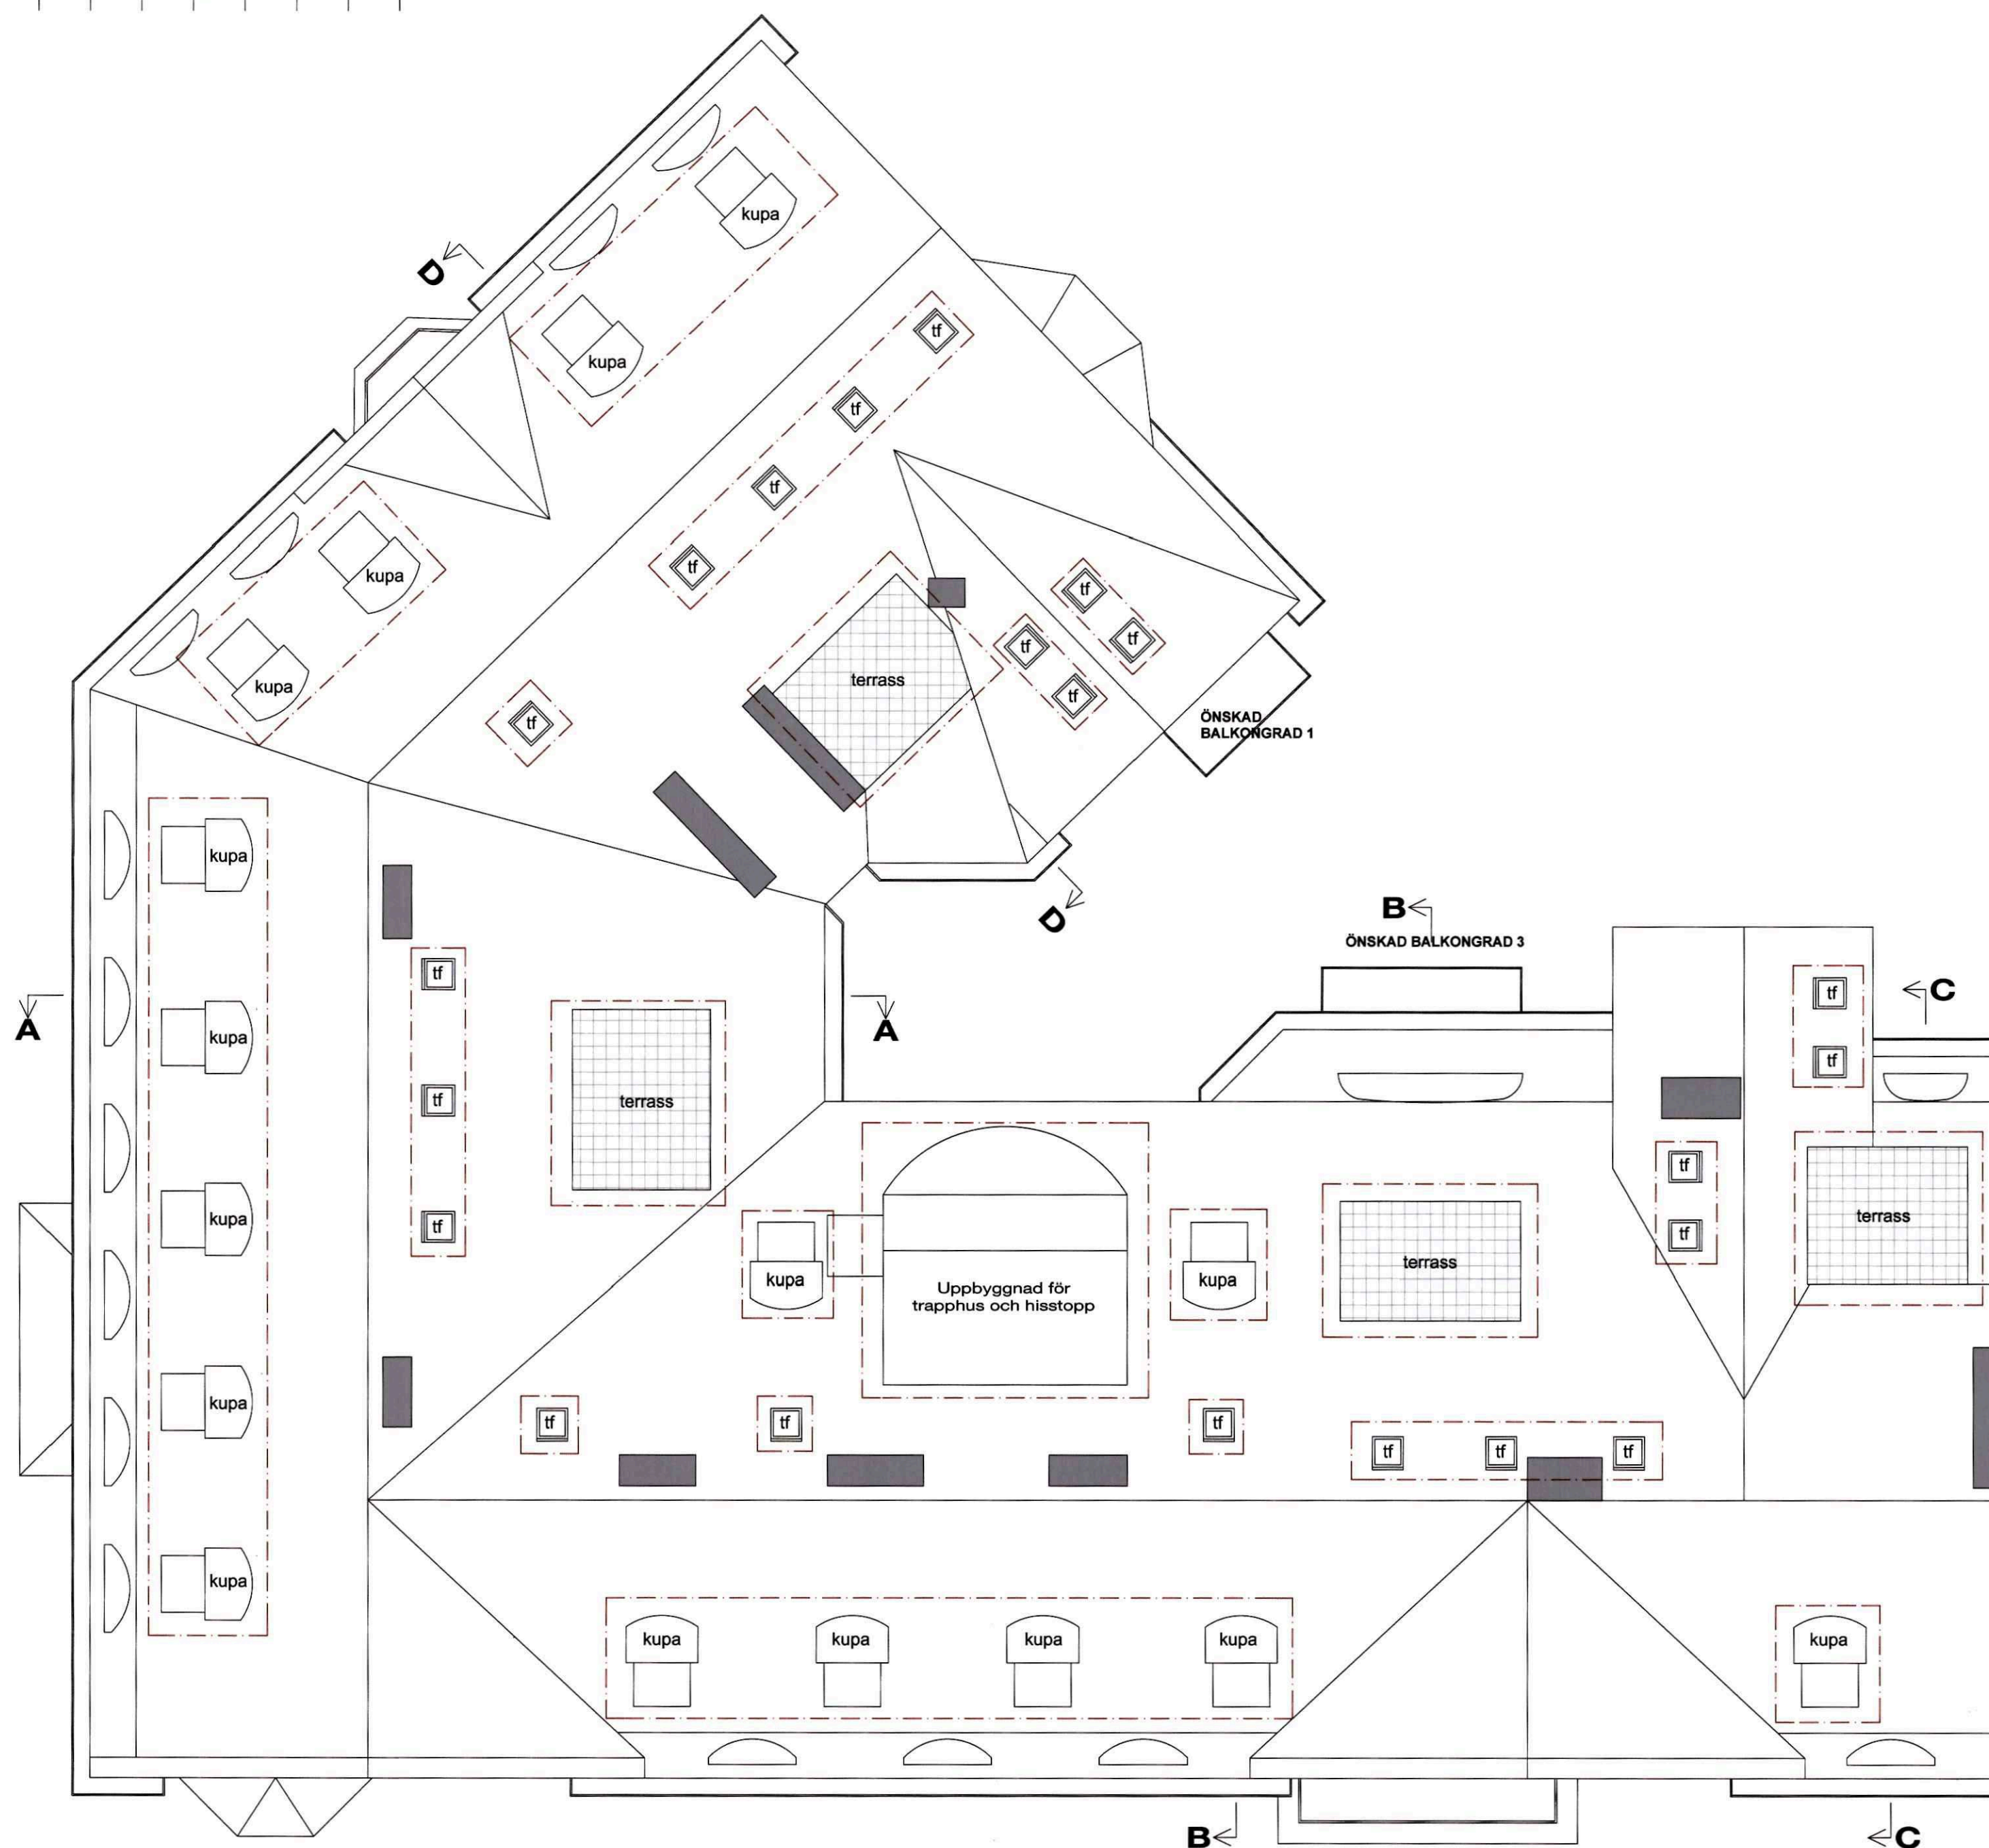

Stadsbyggnadskontoret
Inkom 2015-04-29
Reg.
15-02113-575

Rev 0427: markering
över vad som ingår i
bygglovet.
Balkongrad 2 borttagen

BYGGLOVSHANDLING
Kv. Skatan 7
Inredning av vind,
balkonger och terrasser
på garagetaket.
Takplan
Skala: 1:100
Ritning A:008
Datum 20150126

Etage Stockholm AB
JF Tel: 0706-422773