




FASAD 2

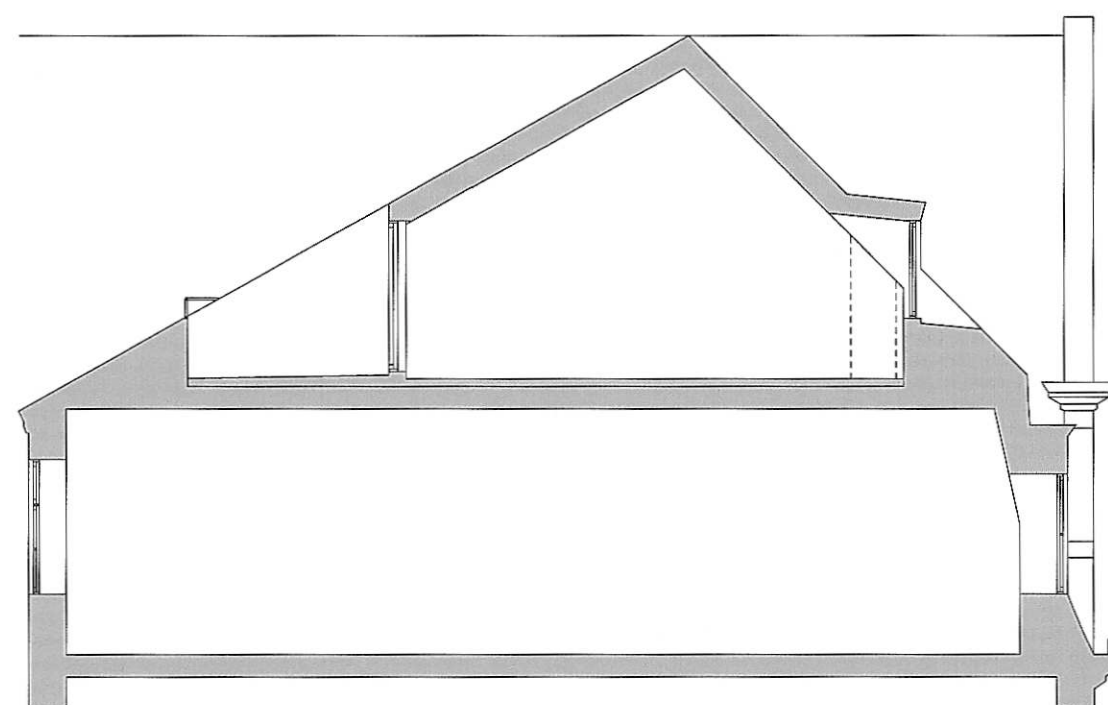


A

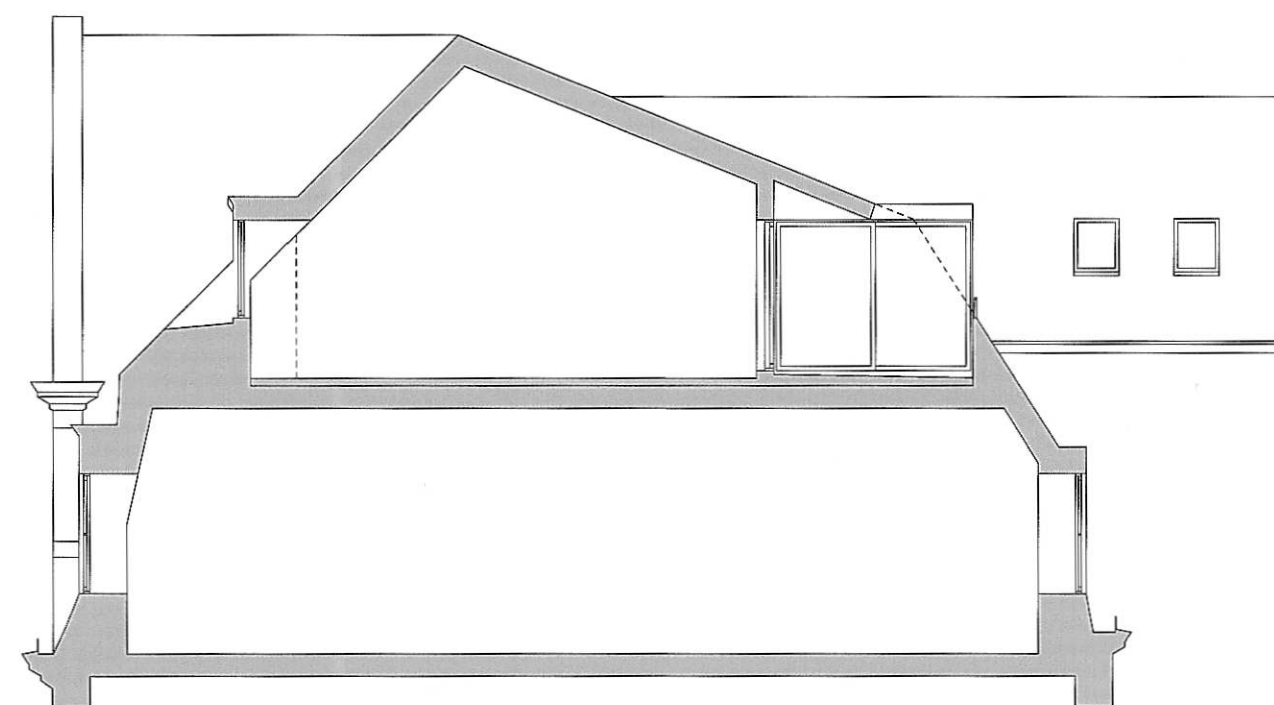


C

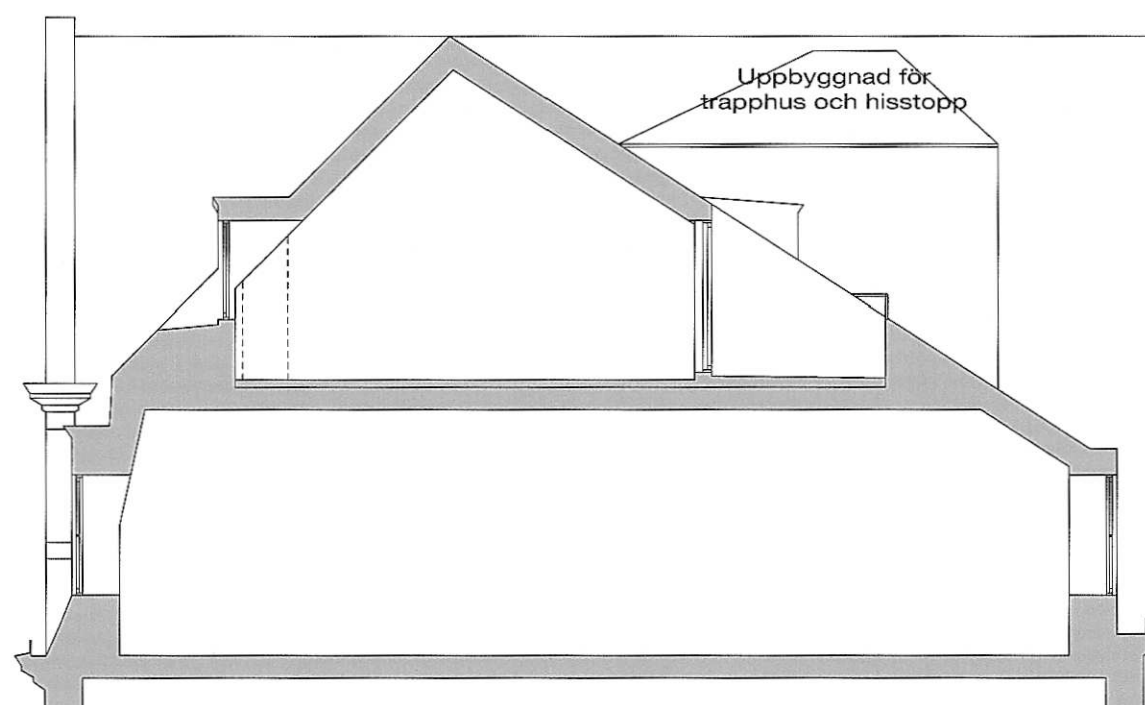

B

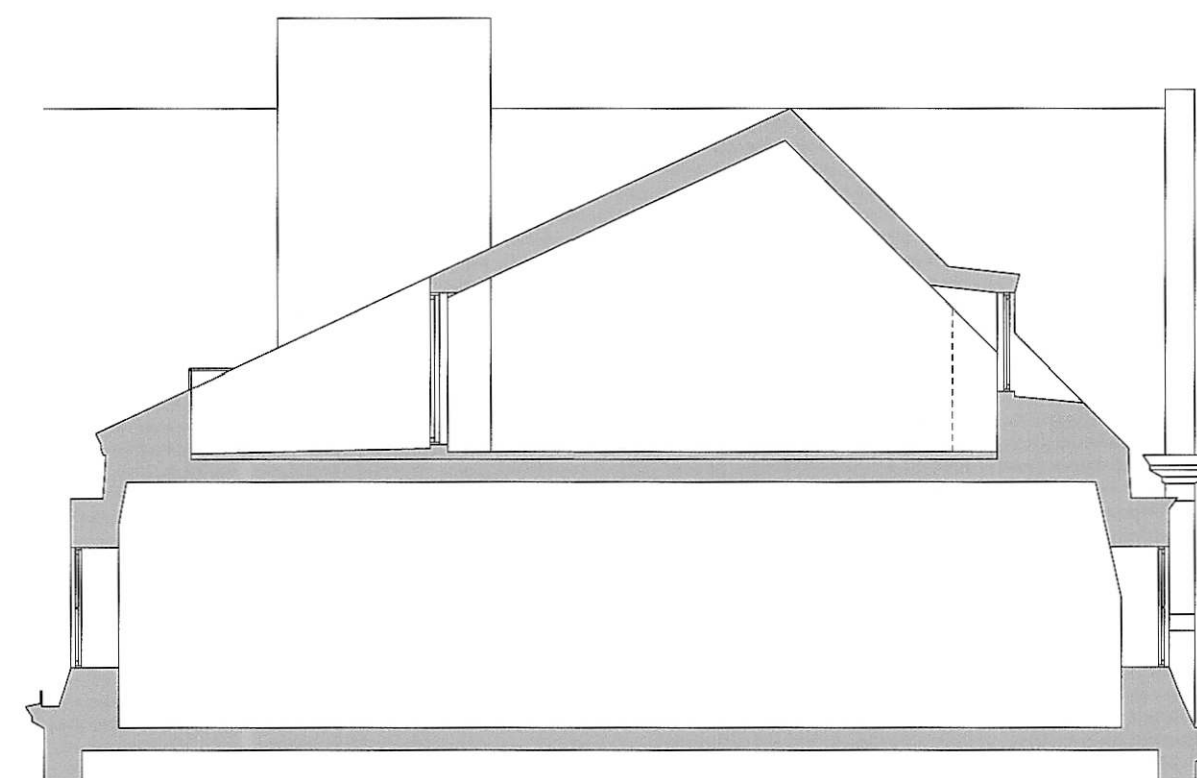

D

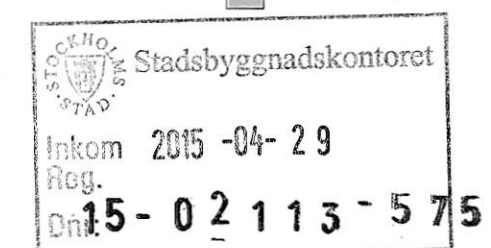

Rev 0427: markering  
över vad som ingår i  
bygglovet.  
Balkongrad 2 borttagen

**BYGGLOVSHANDLING**  
Kv. Skatan 7  
Inredning av vind,  
balkonger och terrasser  
på garagetaket.  
**Fasad 2, mot gården**  
**samt sektioner**  
Skala: 1:100  
Ritning A:006  
Datum 20150126

Etage Stockholm AB  
JF Tel: 0706-422773

