


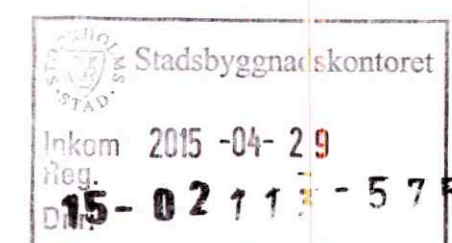

ANSÖKAN GÄLLER DENNA DEL AV VINDEN.


ANSÖKAN GÄLLER ÄVEN BALKONGRAD 3





Rev 0427: markering
över vad som ingår i
bygglovet.
Balkongrad 2 borttagen

BYGGLOVSHANDLING
Kv. Skatan 7
Inredning av vind,
balkonger och terrasser
på garagetaket.
Fasad 1, mot gården
Skala: 1:100
Ritning A:004
Datum 20150126

Etage Stockholm AB
JF Tel: 0706-422773

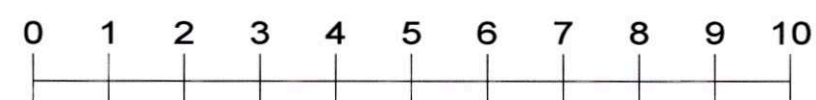

0 1 2 3 4 5 6 7 8 9 10

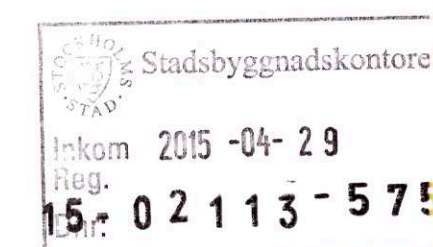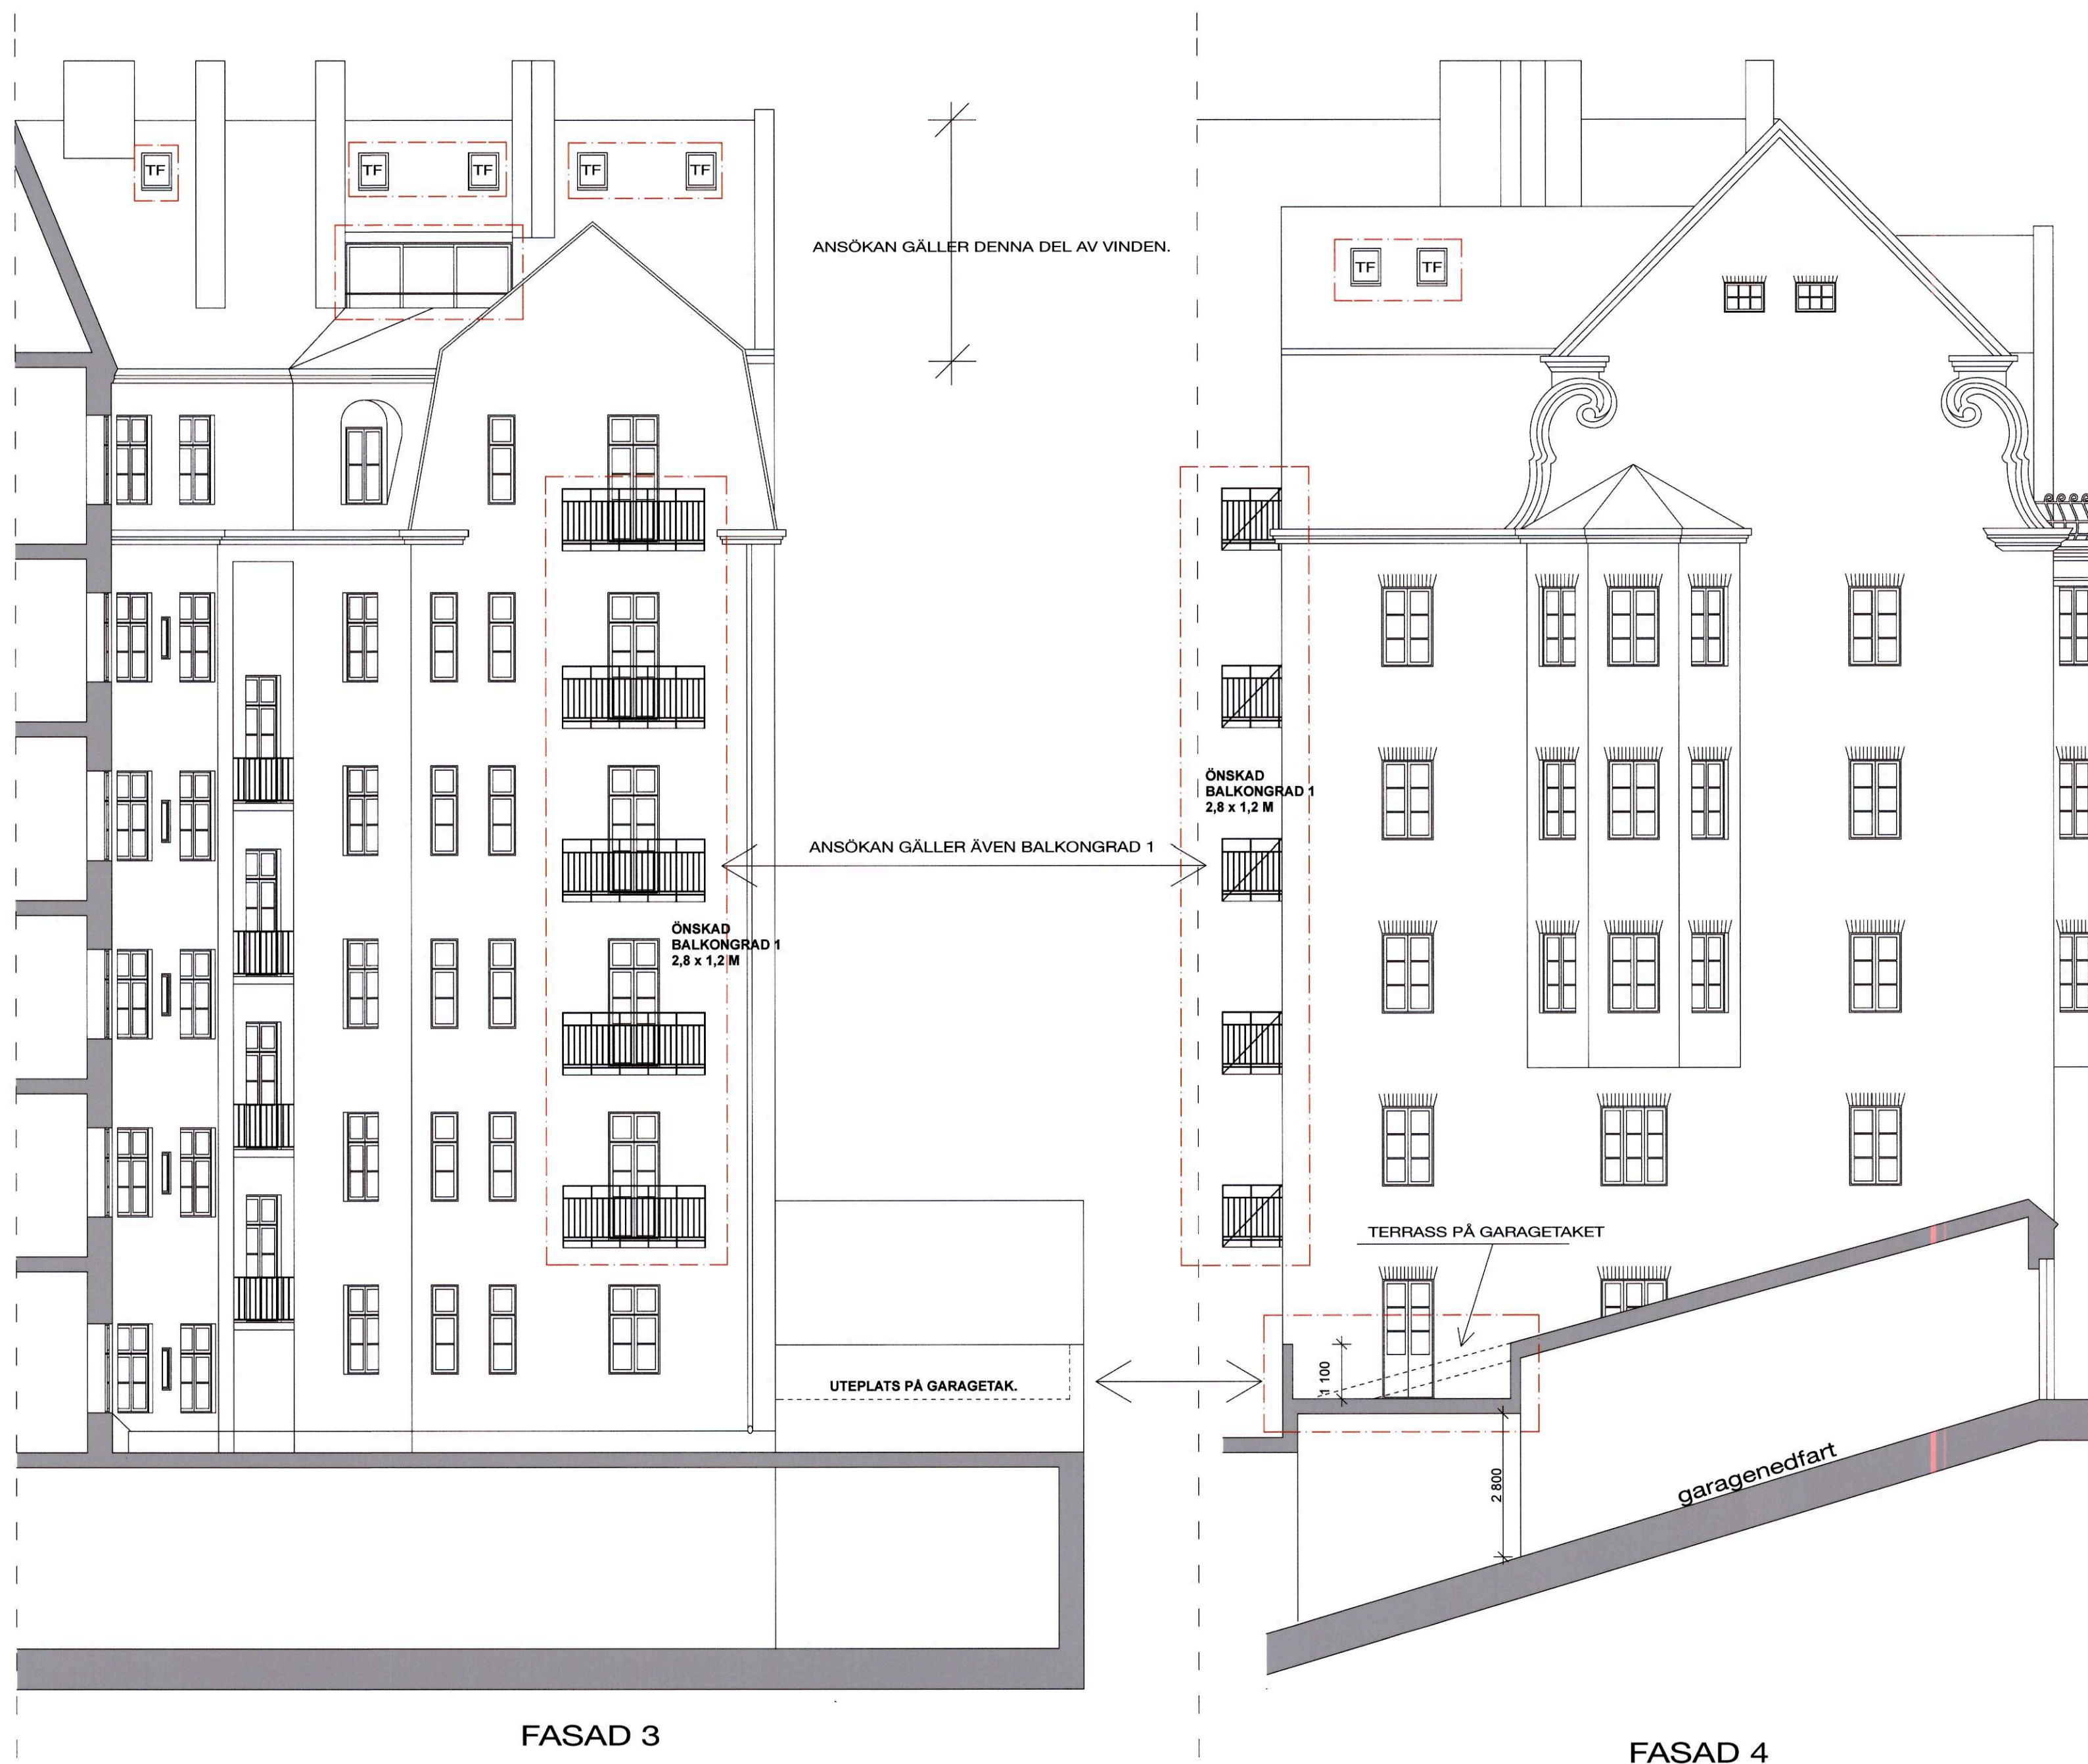

Rev 0427: markering
över vad som ingår i
bygglovet.



BYGGLOVSHANDLING
Kv. Skatan 7
Inredning av vind,
balkonger och terrasser
på garagetaket.
Fasad 3 och 4, mot gården
Skala: 1:100
Ritning A:005
Datum 20150126

Etage Stockholm AB
JF Tel: 0706-422773



ANSÖKAN GÄLLER DENNA DEL AV VINDEN.

FASAD MOT KARLAVÄGEN 1

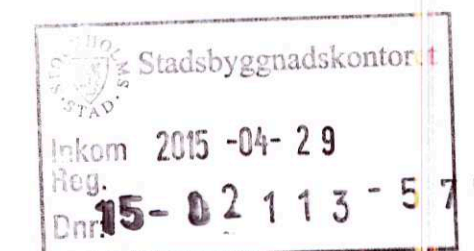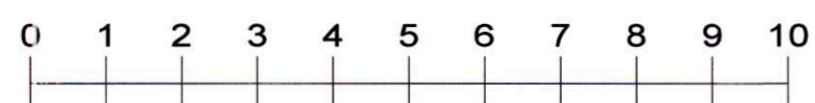

Rev 0427: markering
över vad som ingår i
bygglovet.


BYGGLOVSHANDLING

Kv. Skatan 7
Inredning av vind,
balkonger och terrasser
på garagetaket.


**Fasad mot
Karlavägen 1**

Skala: 1:100
Ritning A:002
Datum 20150126

Etage Stockholm AB
JF Tel: 0706-422773

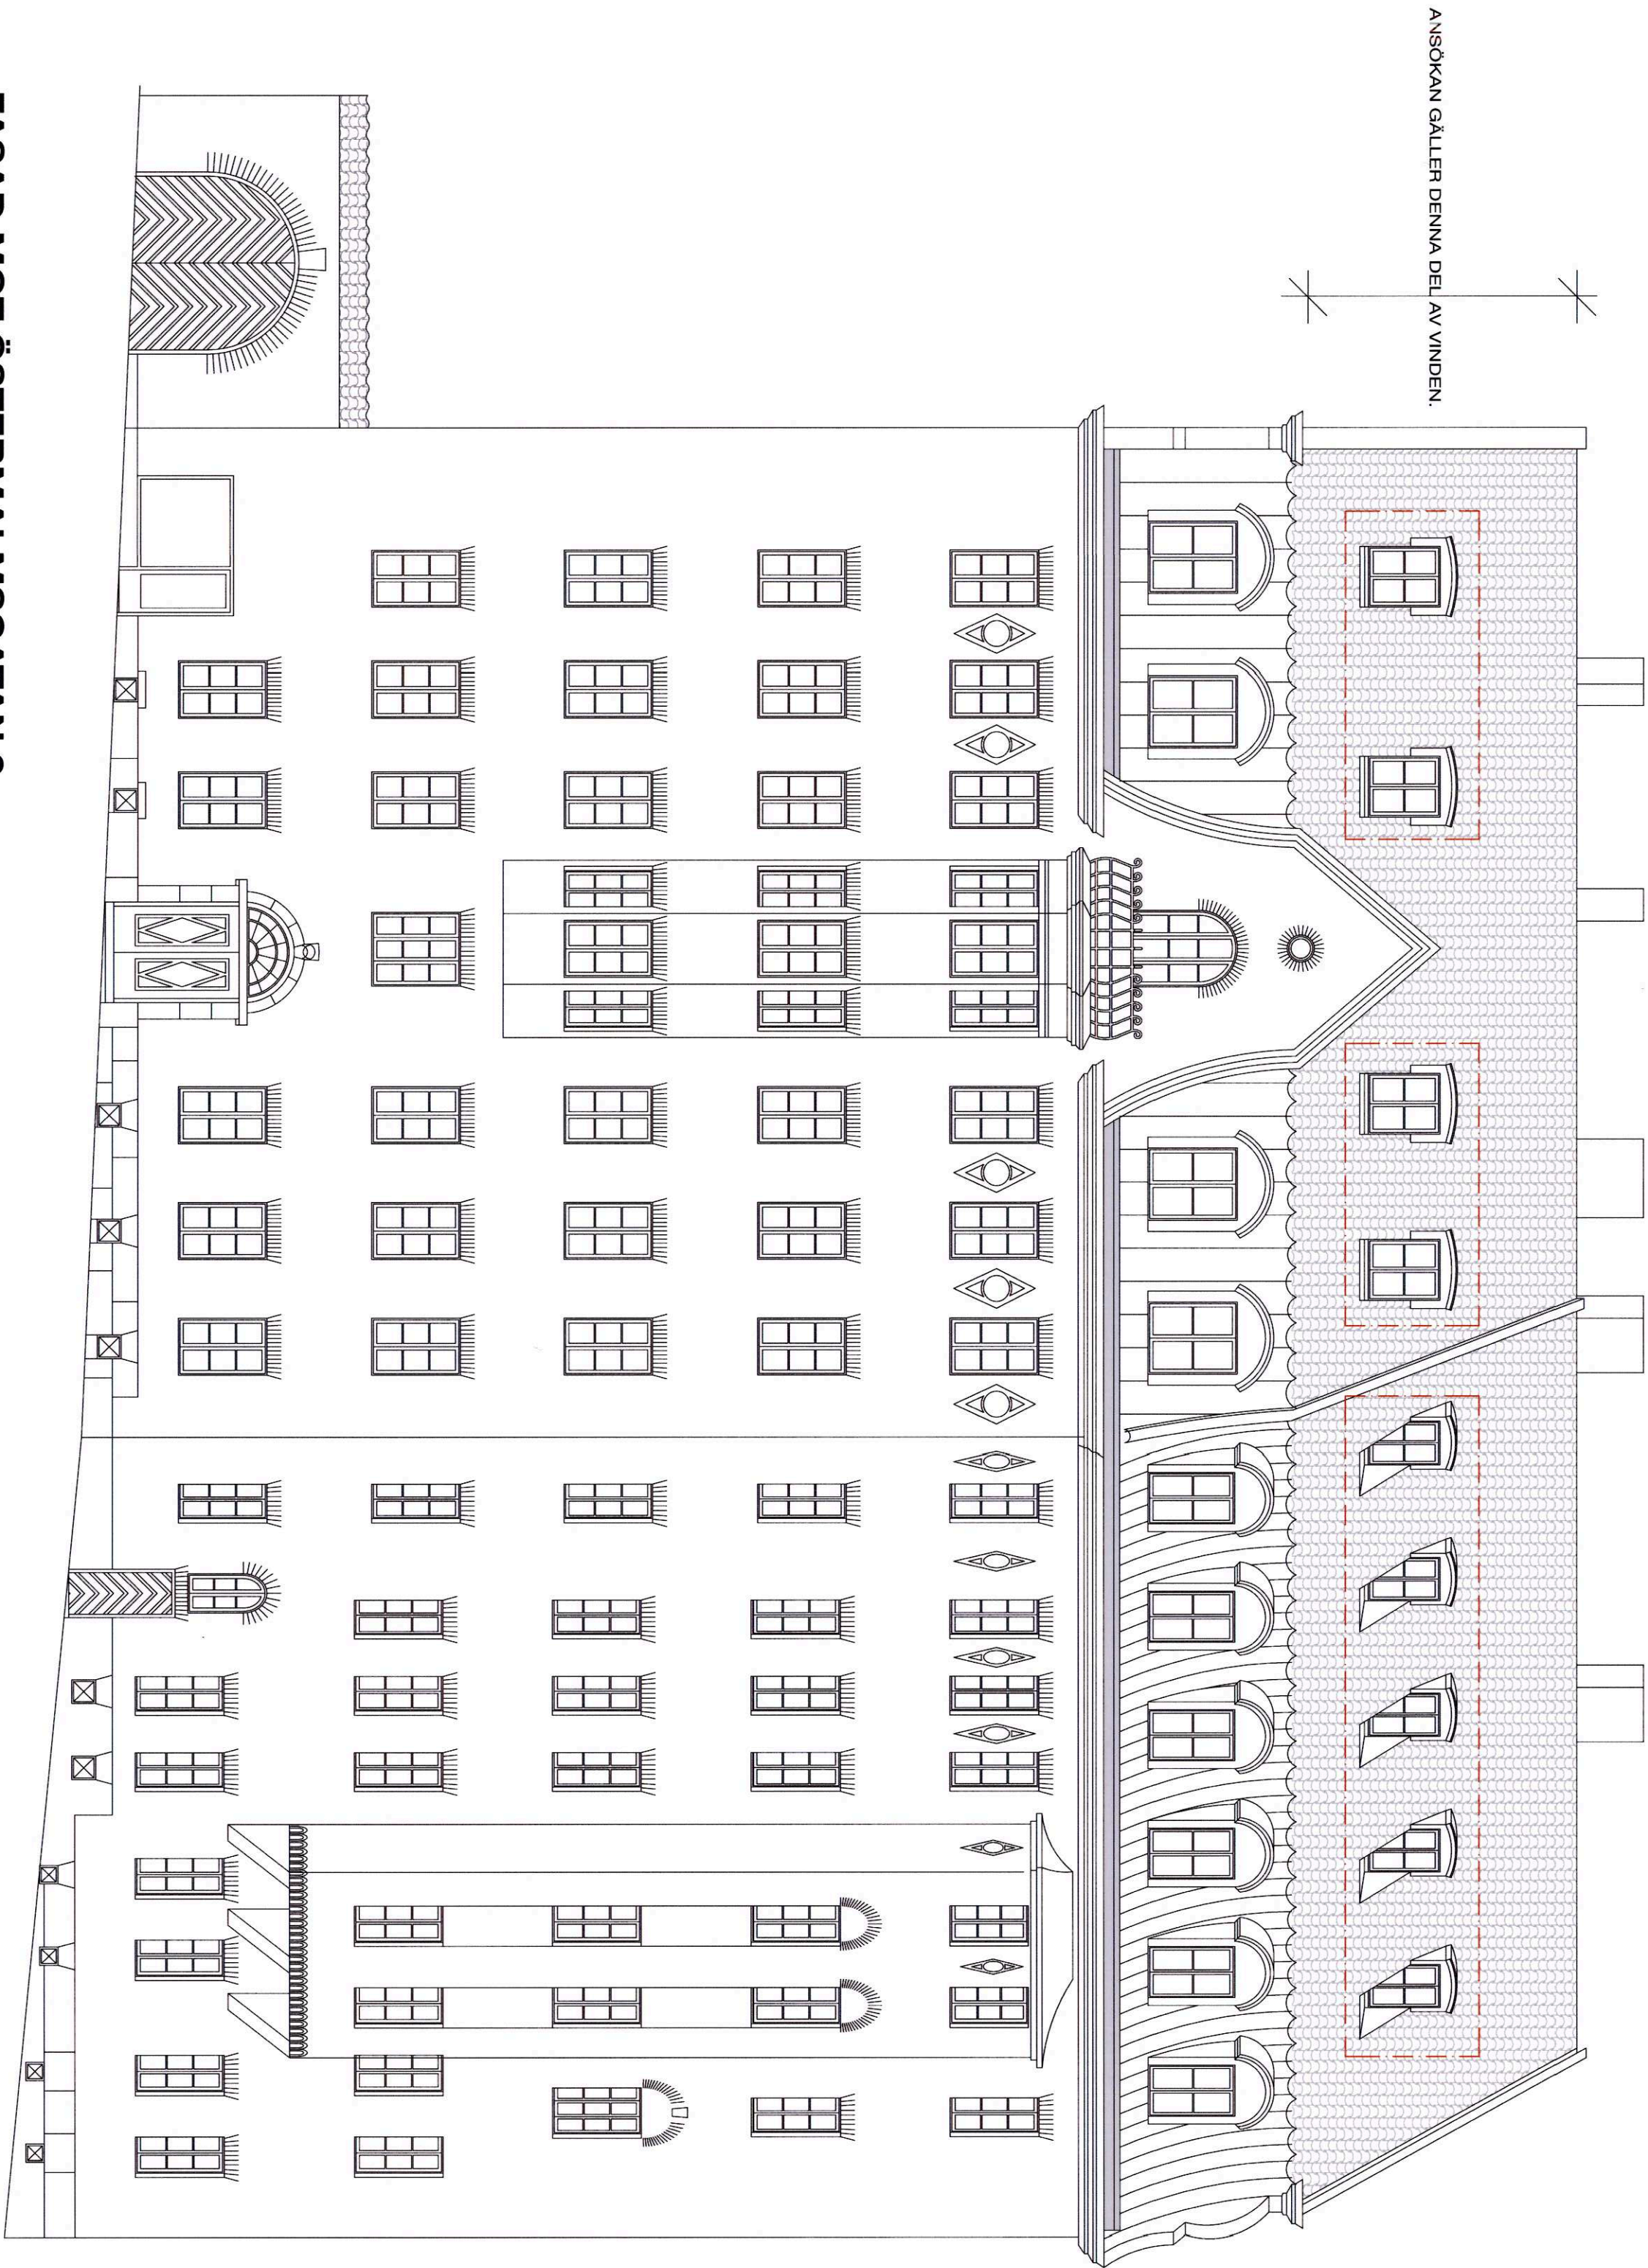

FASAD MOT ÖSTERMALMSGATAN 2

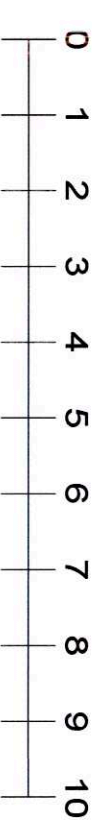

Stockholms stadsbyggnadskontor
Inkom 2015-04-29
Reg.
15-02113-1775

Rev 0427: markering
över vad som ingår i
bygglovet.
Tf bytt mot kupa.

BYGGLÖVSHANDLING
Kv. Skatan 7
Inredning av vind,
balkonger och terrasser
på garagetaket.
**Fasad mot
Östermalmsgatan 2**
Skala: 1:100
Ritning A:003
Datum 20150126
Etiage Stockholm AB
Jf Tel: 0706-422773