




ANSÖKAN GÄLLER
DENNA DEL AV VINDEN.

FASAD MOT KARLAVÄGEN 1

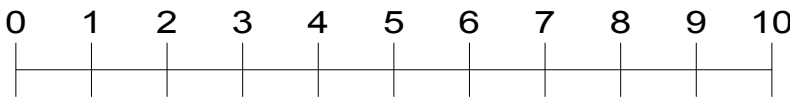

Rev 0524: Allmän revidering
och komplettering enligt mail
från handläggaren 18/5

Rev 0427: markering
över vad som ingår i
bygglov.

BYGGLOVSHANDLING

Kv. Skatan 7
Inredning av vind,
balkonger och terrasser
på garagetaket.

**Fasad mot
Karlavägen 1**

Skala: 1:100
Ritning A:002
Datum 20150126

*Etage Stockholm AB
JF Tel: 0706-422773*