




FASAD MOT ÖSTERMALMSGATAN 2

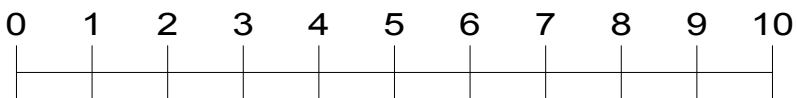

Rev 0524: Allmän revidering och komplettering enligt mail från handläggaren 18/5

Rev 0427: markering över vad som ingår i bygglovet.
Tf bytt mot kupa.

BYGGLOVSHANDLING

Kv. Skatan 7
Inredning av vind, balkonger och terrasser på garagetaket.

Fasad mot Östermalmsgatan 2

Skala: 1:100
Ritning A:003
Datum 20150126

Etagé Stockholm AB
JF Tel: 0706-422773