

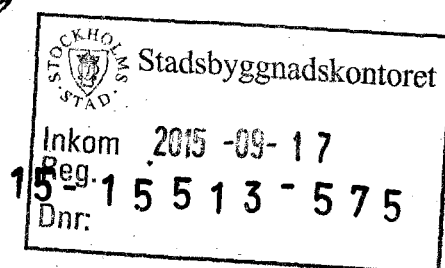


PLAN 2 = ENTREPLAN

NUVARANDE PLANLÖSNING

METER

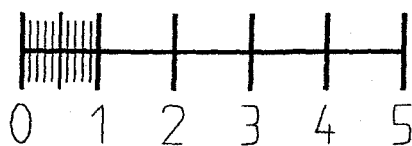


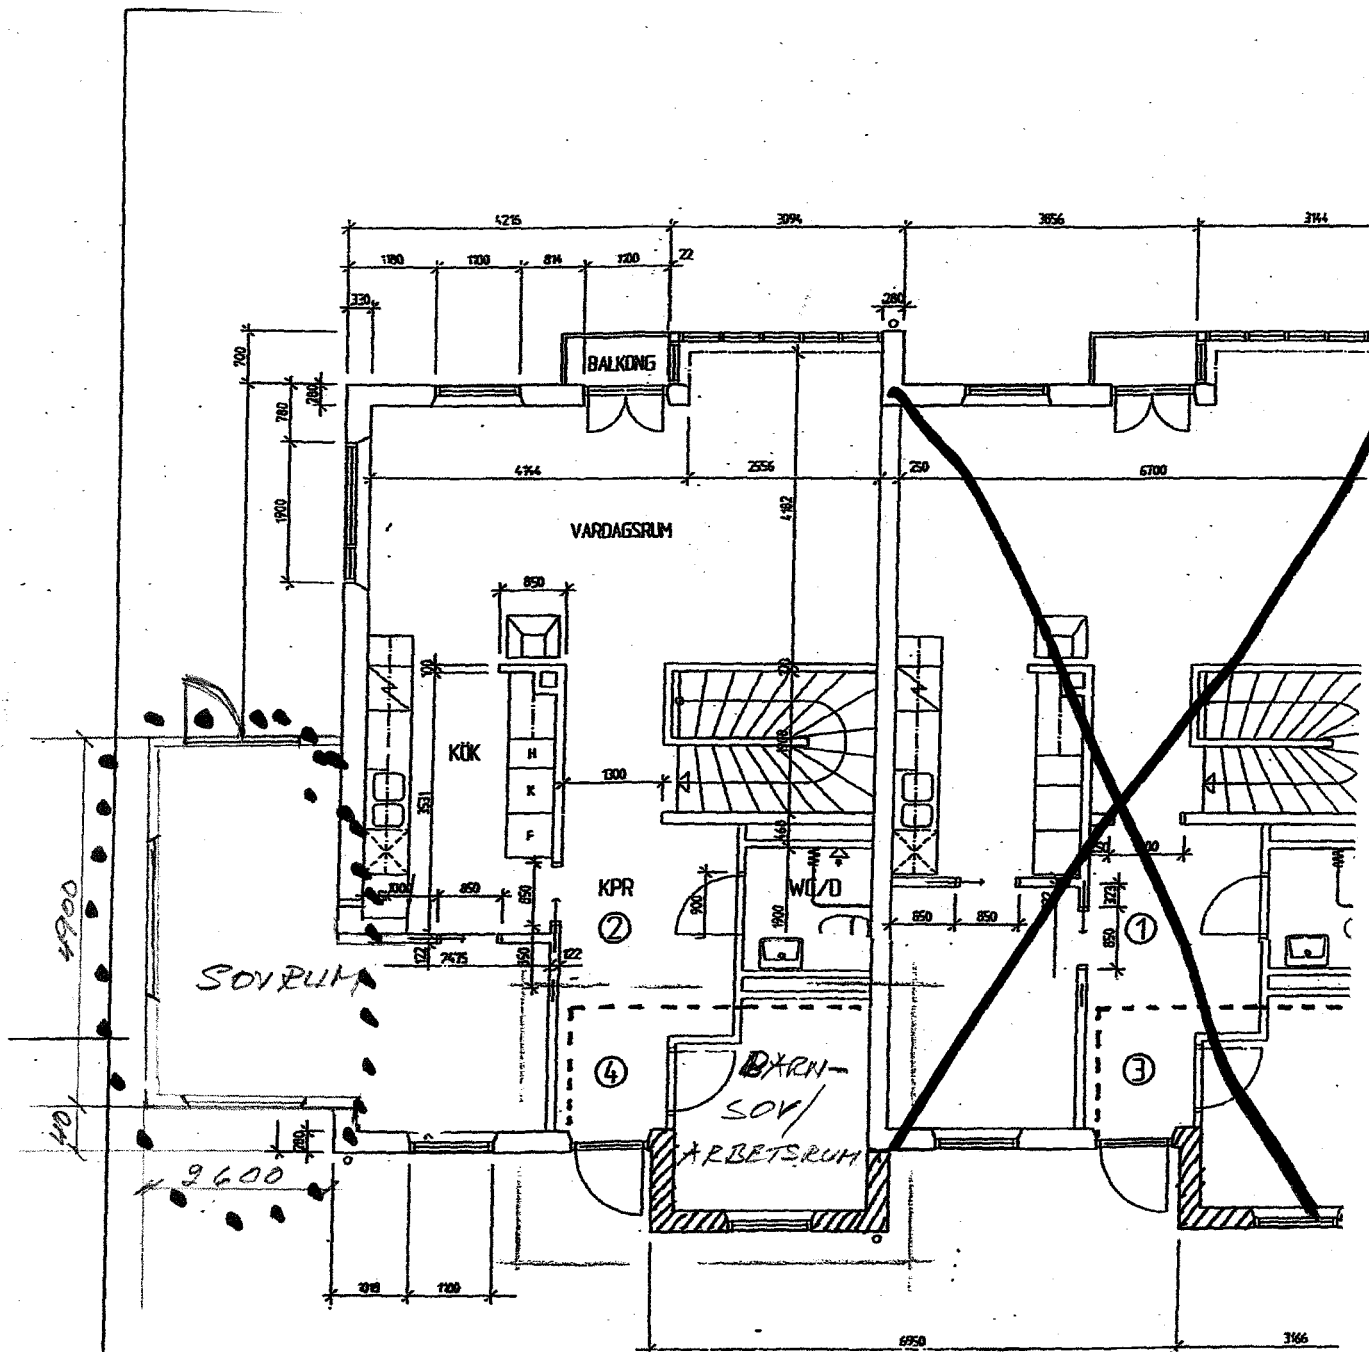

PLAN 2 = ENTRE-PLAN

EFTER UTBYGGNAD

METER

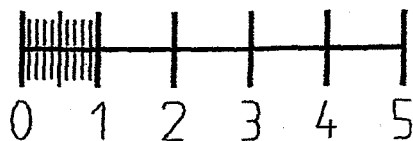

STOCKHOLM STAD	Stadsbyggnadskontoret
Dnr:	