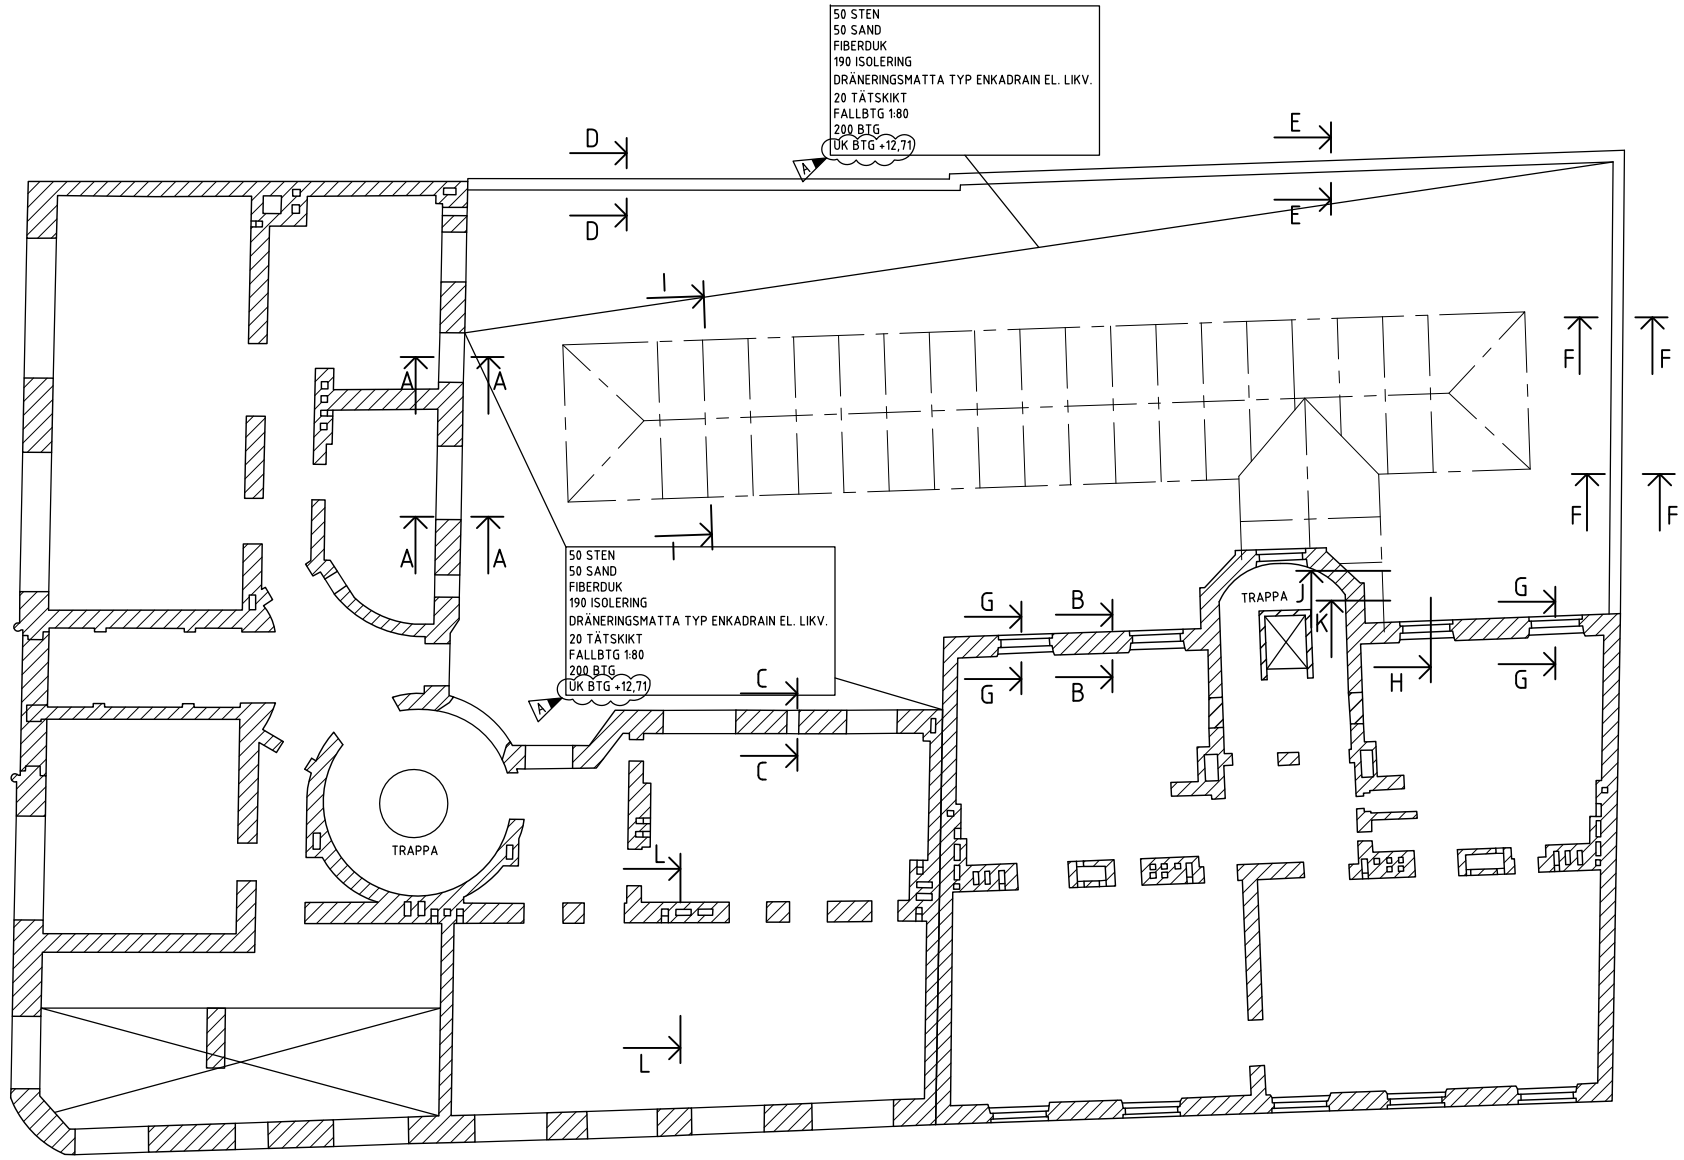

SKALA 1:100

0 1 2 5 10

METER

FÖRKLARINGAR

- NY BETONG
- BEF. MURVERK
- BILNINGS- /RIVNINGSGRÄNS
- STÅLBALK
- STÅLPELARE

FÖRESKRIFTER

HÄNVISNINGAR

SMIDE FÖR TAKLANTERNINEN: SE SEKTION I-I RITNING K20.6-001
DETALJ A-K: SE RITNING K20.6-001
DETALJ L: SE RITNING K20.6-002

BET	ÄNDRINGEN AVSER	SIGN	DATUM
A	K-PM02	JR	150518

PROGRAMHANDLING

APELTRÄDET 3 & 4

KONKRET
RÅDGIVANDE INGENJÖRER I STOCKHOLM AB
Korgmakargränd 2 • 111 22 Stockholm • Tel 08-402 38 80 • Fax 08-406 02 2

UPPDRAG NR	RITAD AV	HANDLÄGGARE
3712	J. RYBERG	S. BOSTRÖM

DATUM 150407
UPPDRAGSANSVARIG S. BOSTRÖM

HOTELL SVEAVÄGEN

GÅRDSPLAN

SKALA	NUMMER	BET
1:100	K20.1-004	A

Inkom till Stockholms stadsbyggnadskontor - 2015-10-12, Dnr 2015-02579