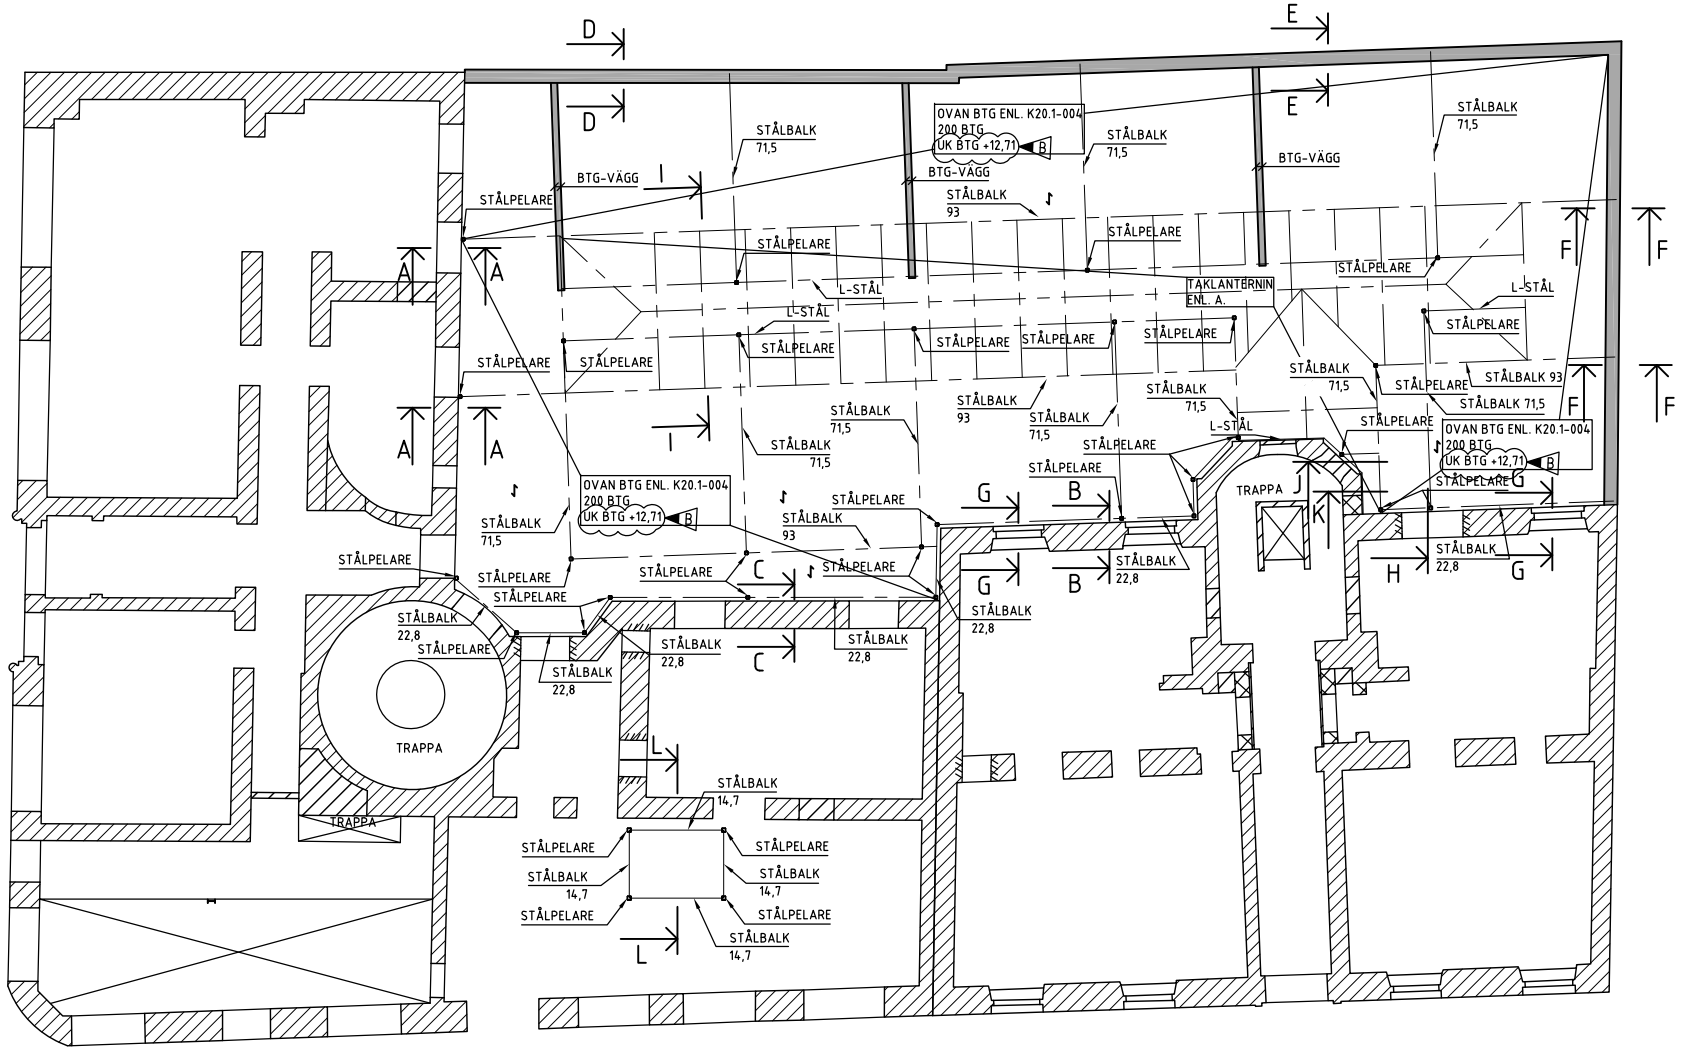

SKALA 1:100

0 1 2 5 10

METER

FÖRKLARINGAR

- NY BETONG
- BEF. MURVERK
- BILNINGS- /RIVNINGSGRÄNS
- STÅLBALK
- STÅLPELARE

FÖRESKRIFTER

HÄNVISNINGAR

SMIDE FÖR TAKLANTERNINEN: SE SEKTION I-I RITNING K20.6-001
DETALJ A-K: SE RITNING K20.6-001
DETALJ L: SE RITNING K20.6-002

ALL VIKT FÖR STÅLBALKAR ÄR ANGIVNA I kg/m

VIKT STÅLPELARE: 50,9 kg/st

VIKT L-STÅL: 3,8 kg/m

BET	ÄNDRINGEN AVSER	SIGN	DATUM
B	K-PM02	JR	150518
A	K-PM01	JR	150504

PROGRAMHANDLING

APELTRÄDET 3 & 4

KONKRET
RÅDGIVANDE INGENJÖRER I STOCKHOLM AB
Korgmakargränd 2 • 111 22 Stockholm • Tel 08-402 38 80 • Fax 08-406 02 21

UPPDRAG NR	RITAD AV	HANDLÄGGARE
3712	J. RYBERG	S. BOSTRÖM
DATUM	UPPDRAGSANSVARIG	
150407	S. BOSTRÖM	

HOTELL SVEAVÄGEN

BJÄLKLAG ÖVER PLAN 0, ENTRÉPLAN

SKALA	NUMMER	BET
1:100	K20.1-003	B

Inkom till Stockholms stadsbyggnadskontor - 2015-10-12, Dnr 2015-02579