

FÖRKLARINGAR


- NY BETONG
- BET. MURVERK
- BILNINGS- / RIVNINGSGRÄNS
- STÅLBALK
- STÅLPELARE

FÖRESKRIFTER

HÄNSYNNINGAR

DETALJ A-K SE RITNING K206-001
DETALJ L SE RITNING K206-002

ALL VIKT FÖR STÅLBALKAR ÄR
ANGIVNA I KG/M
VIKT STÅLPELARE: 58, 7 KG/SI

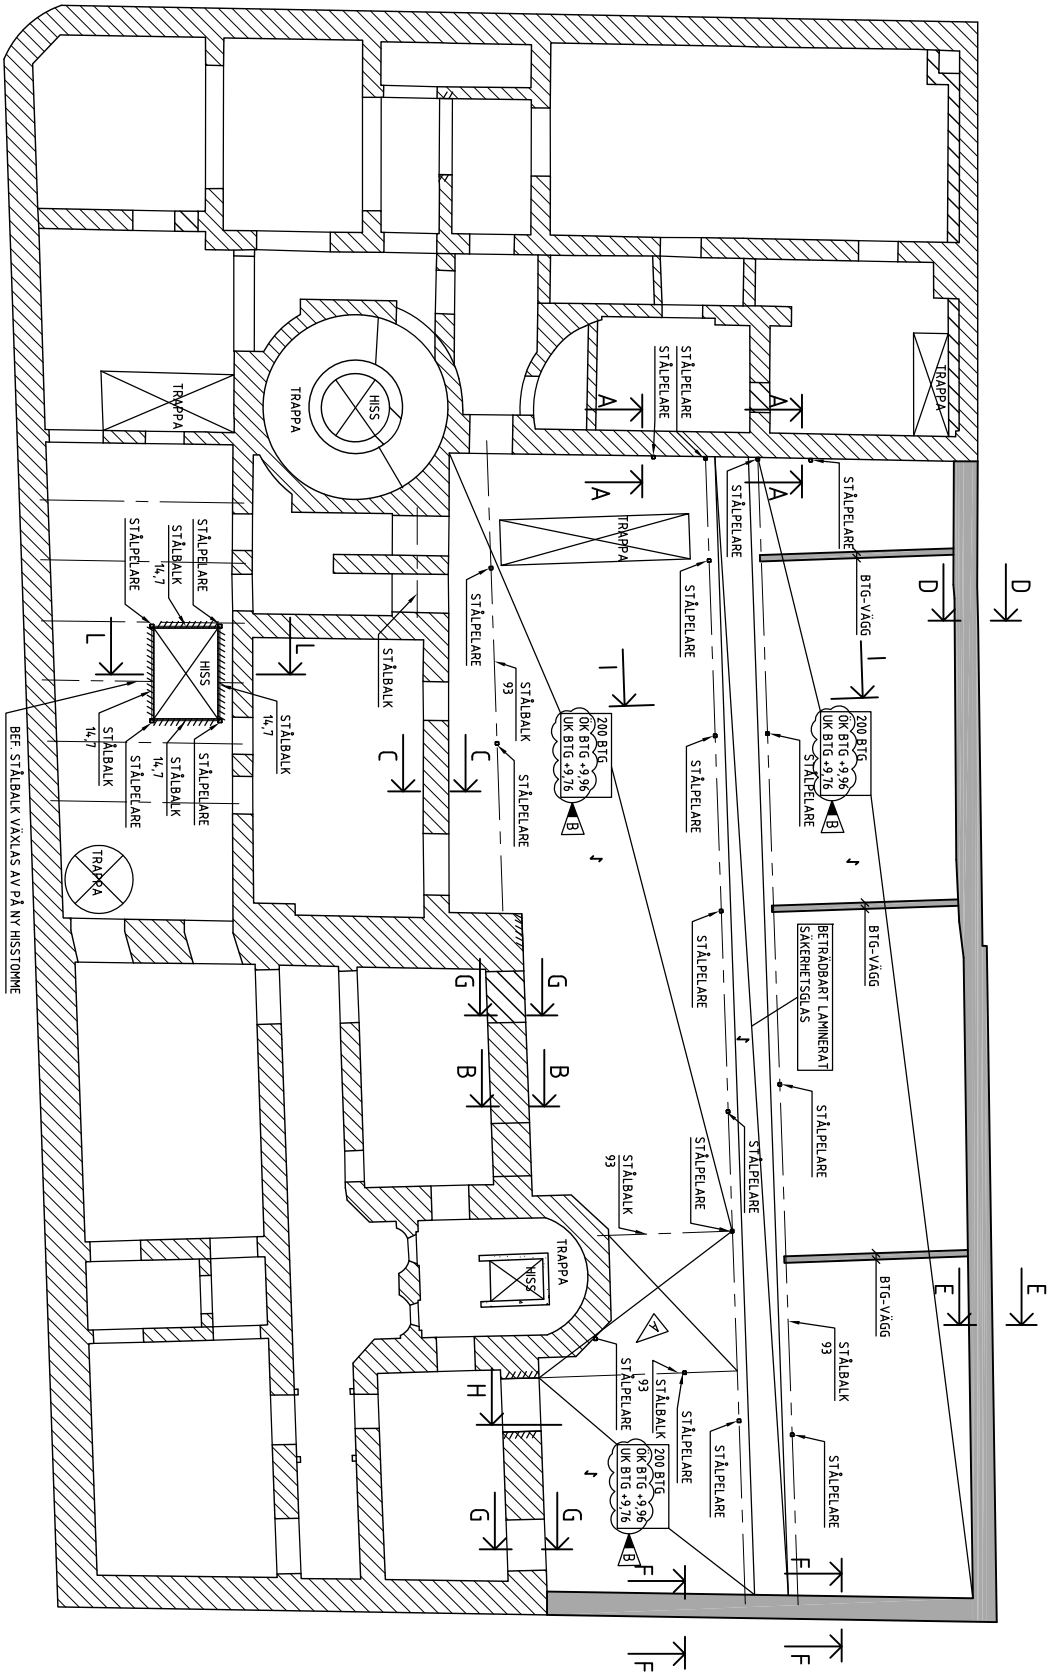

B	K-FMG2	JE		55078
A	K-FMG1	JE		55064
BET	ANORDNING A50ER	SON		DATUM

PROGRAMHANDLING

APELTRÄDET 3 & 4



KONKRET			
KONKRETT BEHÅLLNING I STOCKHOLM			
KONKRETT BEHÅLLNING 2 • 111 221 STOCKHOLM • 181 08-402 28 80 • F-06-08-006 02 2			
3712	RYBERG	ANORDNING	S. BOSTRÖM
150407	S. BOSTRÖM		

BJÄLKLAG ÖVER PLAN -1, ÖVRE KÄLLARE

SKALA	NUMER	I BET
1:100	K20-1-002	B

