



FASAD MOT BLECKTORNSGRÄND



FASAD MOT BAS SATAN


STOCKHOLMS STAD  
Stadsbyggnadskontoret  
Inkom 2015-11-23  
Reg. 19466-575  
Dnr.

**BENGT BOGÅRDH**  
ARKITEKTKONTOR AB  
Gamla Brogatan 9, III tr  
111 20 STOCKHOLM  
08 - 21 88 25

RITAD KONSTR AV GRANSKAD AV ARBETSNUMMER  
STOCKHOLM 1304-02-01  
*Bengt Bogårdh*

A RELATIONSRTNING		SH 85-06-24		
REG	ANT	REGISTRERINGEN AVSER	SIGN	DATUM
		KV. KÄTTUVUDET NR. 1		
		SÖDERMALM, STOCKHOLMS KOMMUN		
		GATUFASADER		
		SKALA 1:700		
KOD TYP POS		RITINGSNUMMER		REG
HUVUDRITNING		18		A



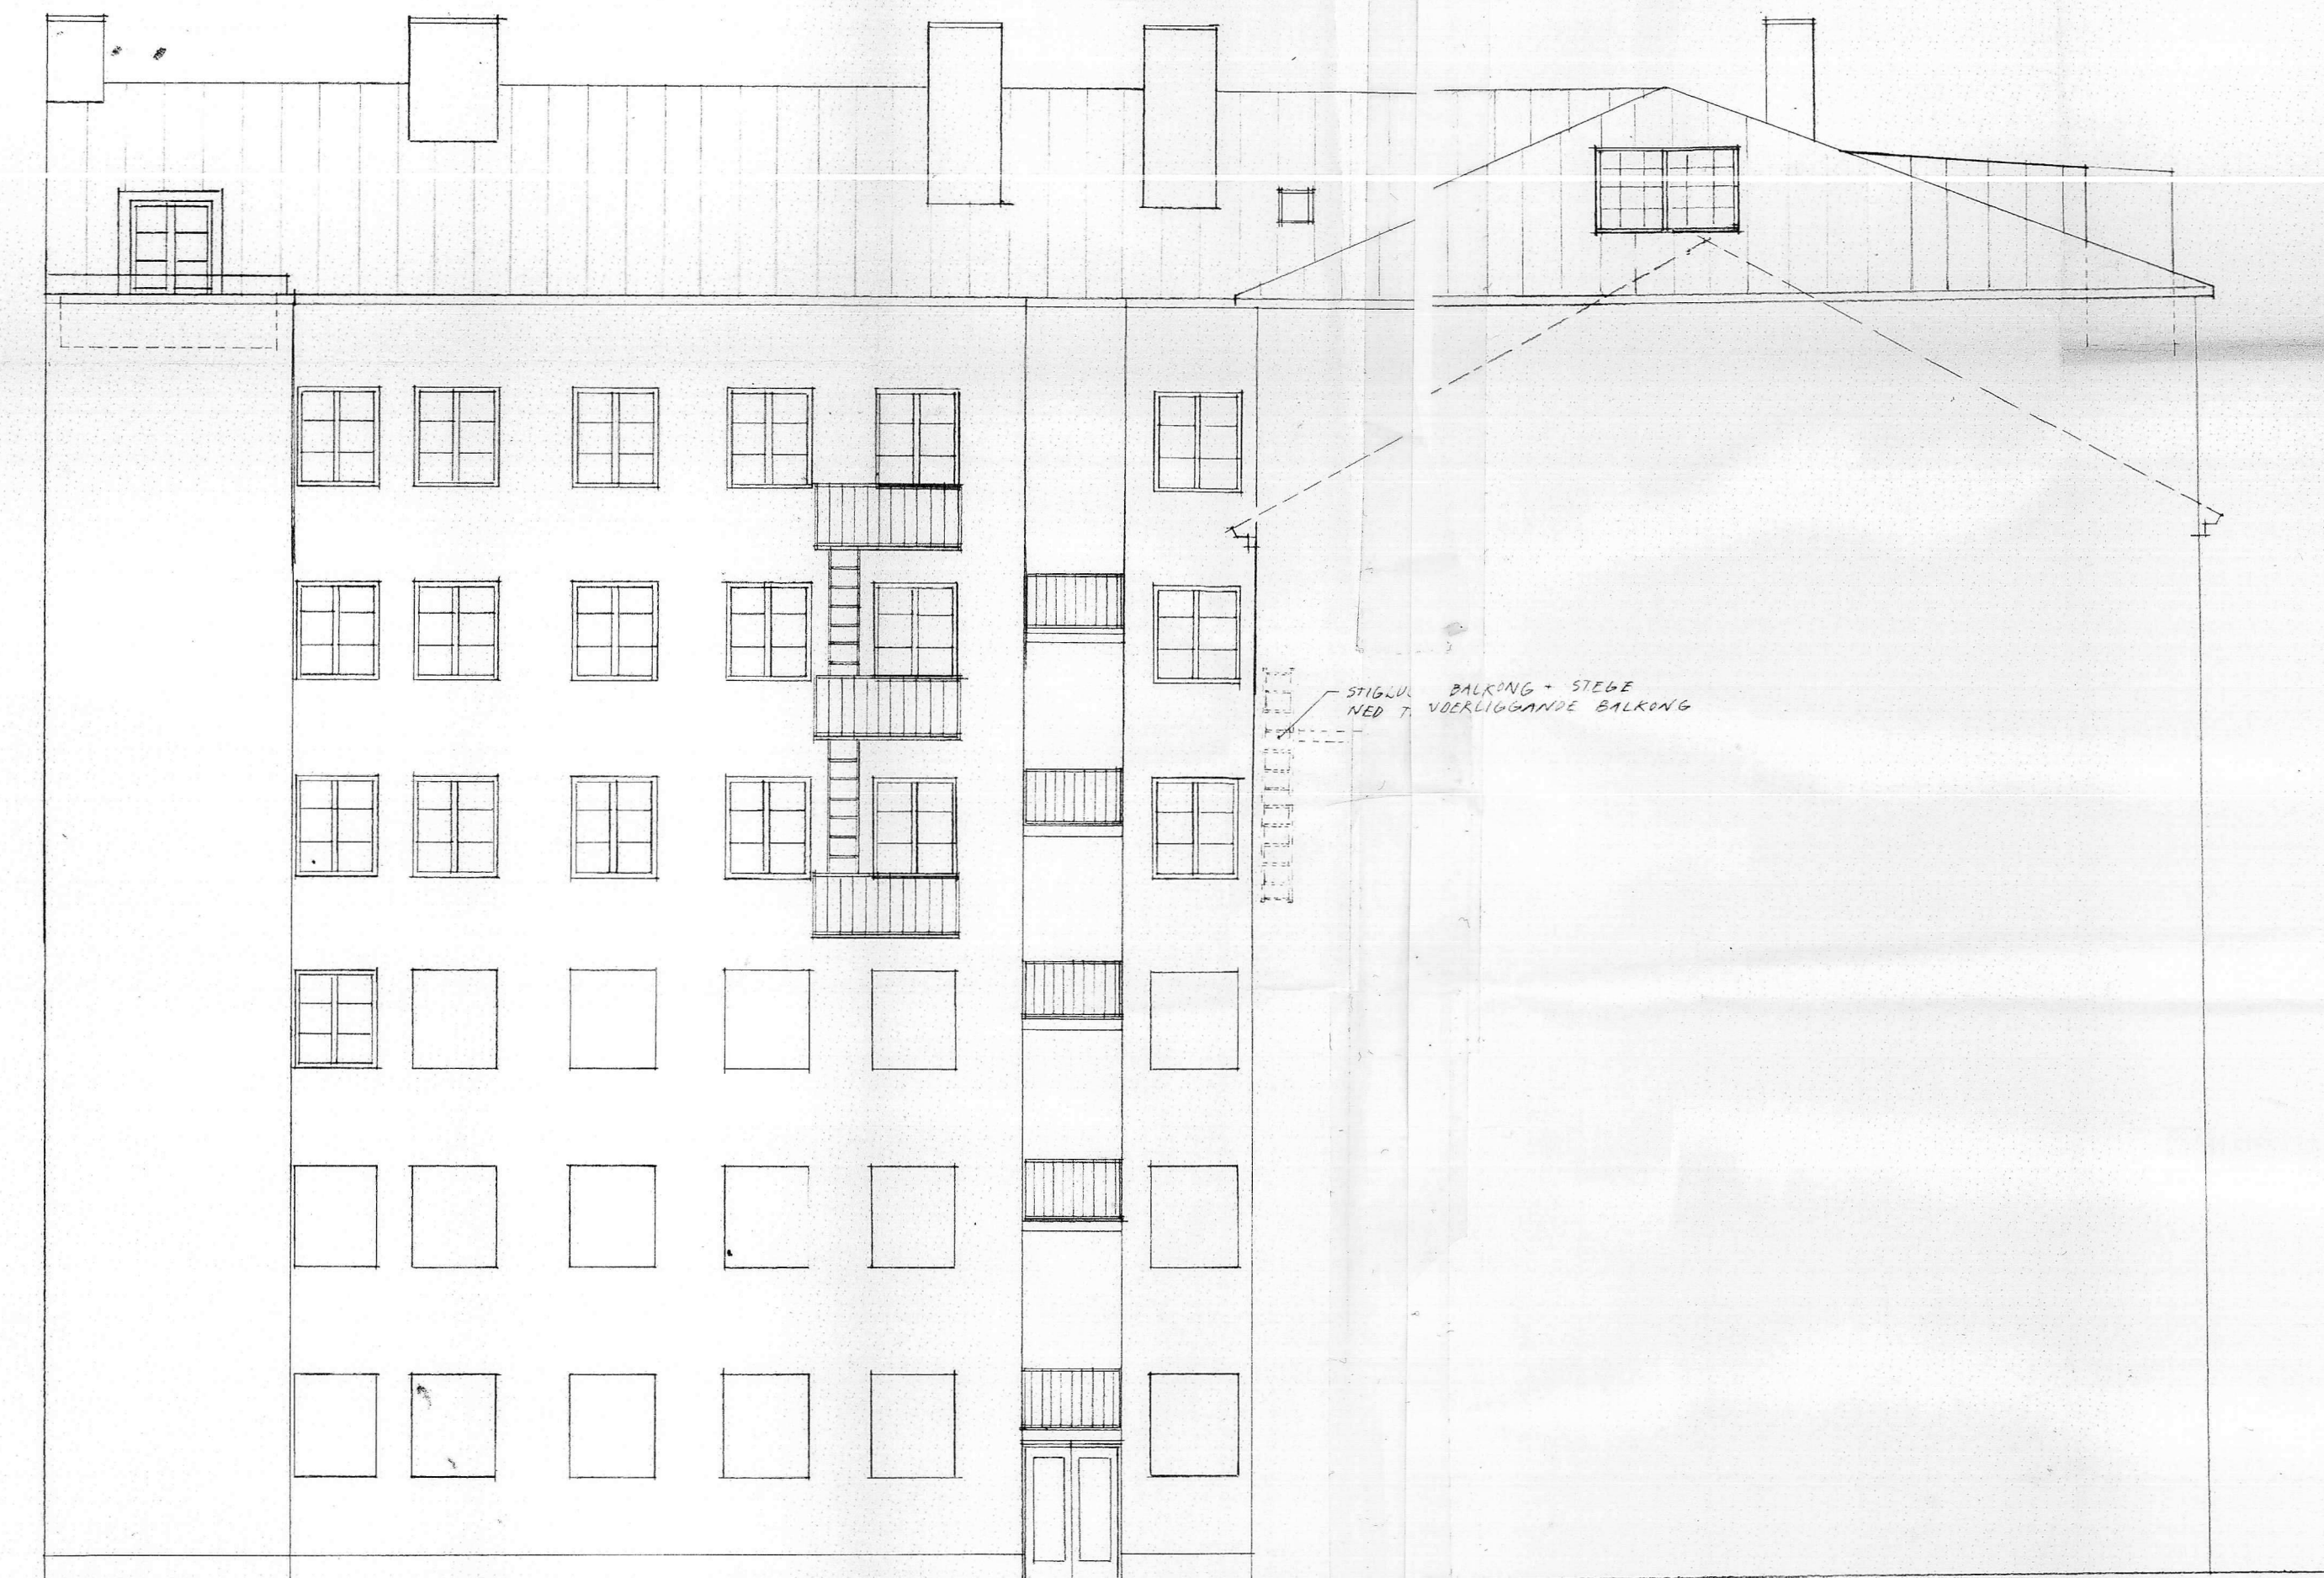


GÅRDSFASAD (MOT TAVASTGATAN)

STOCKHOLMS STAD Stadsbyggnadskontoret  
Inkom 2015-11-23  
Reg.  
Dnr. 15-19466-575

RELATIONSRTNING		SH		85-06-24	
REG	ANT	REGISTRERINGEN AVSER		SIGN	DATUM

 <b>BENGT BOGÅRDH</b> ARKITEKTKONTOR AB <small>Gamla Brogatan 9, 111 tr 111 20 STOCKHOLM 08 - 21 88 25</small>		<b>KV. KATTHUVUDET NR. 1</b> SÖDERMALM, STOCKHOLMS KOMMUN GÅRDSFASAD	
RITAD KONSTR AV GRANSKAD AV ARBETSNUMMER		SKALA 1:100	
STOCKHOLM 2015-02-01 <i>[Signature]</i>		KOD TYP POS HUVUDRITNING	REG A