




Viss avvikelse kan förekomma. Skala och mått kan avvika från verkligheten.

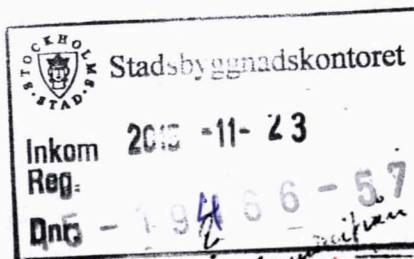

Ritning till Nybyggnad
Kv Kothuset. Nr 1920

Skillets med den fastställda
ritningen bestyckas
Stockh. den 31 dec. 1920
Sjögren Westerlund

Bastugatan 19

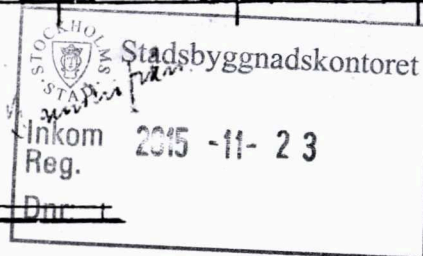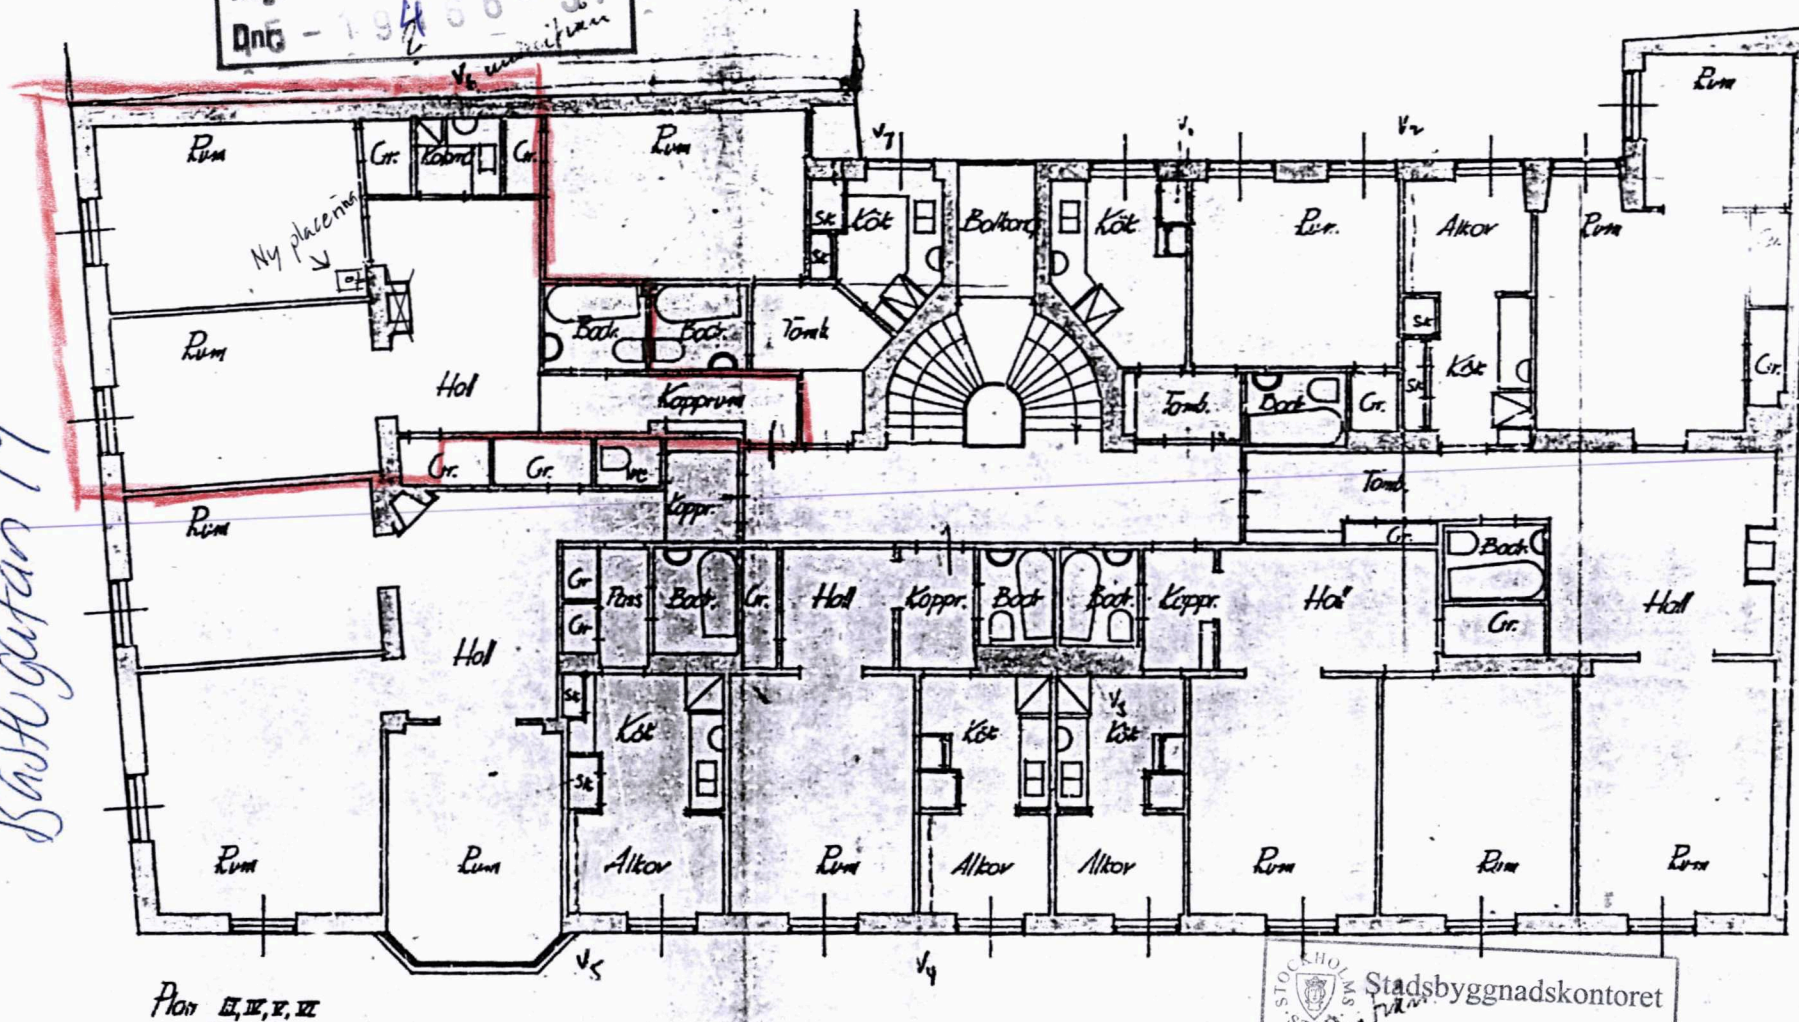

E. Mattsson
för utfärdandet