



REF:


LAGER: SB11

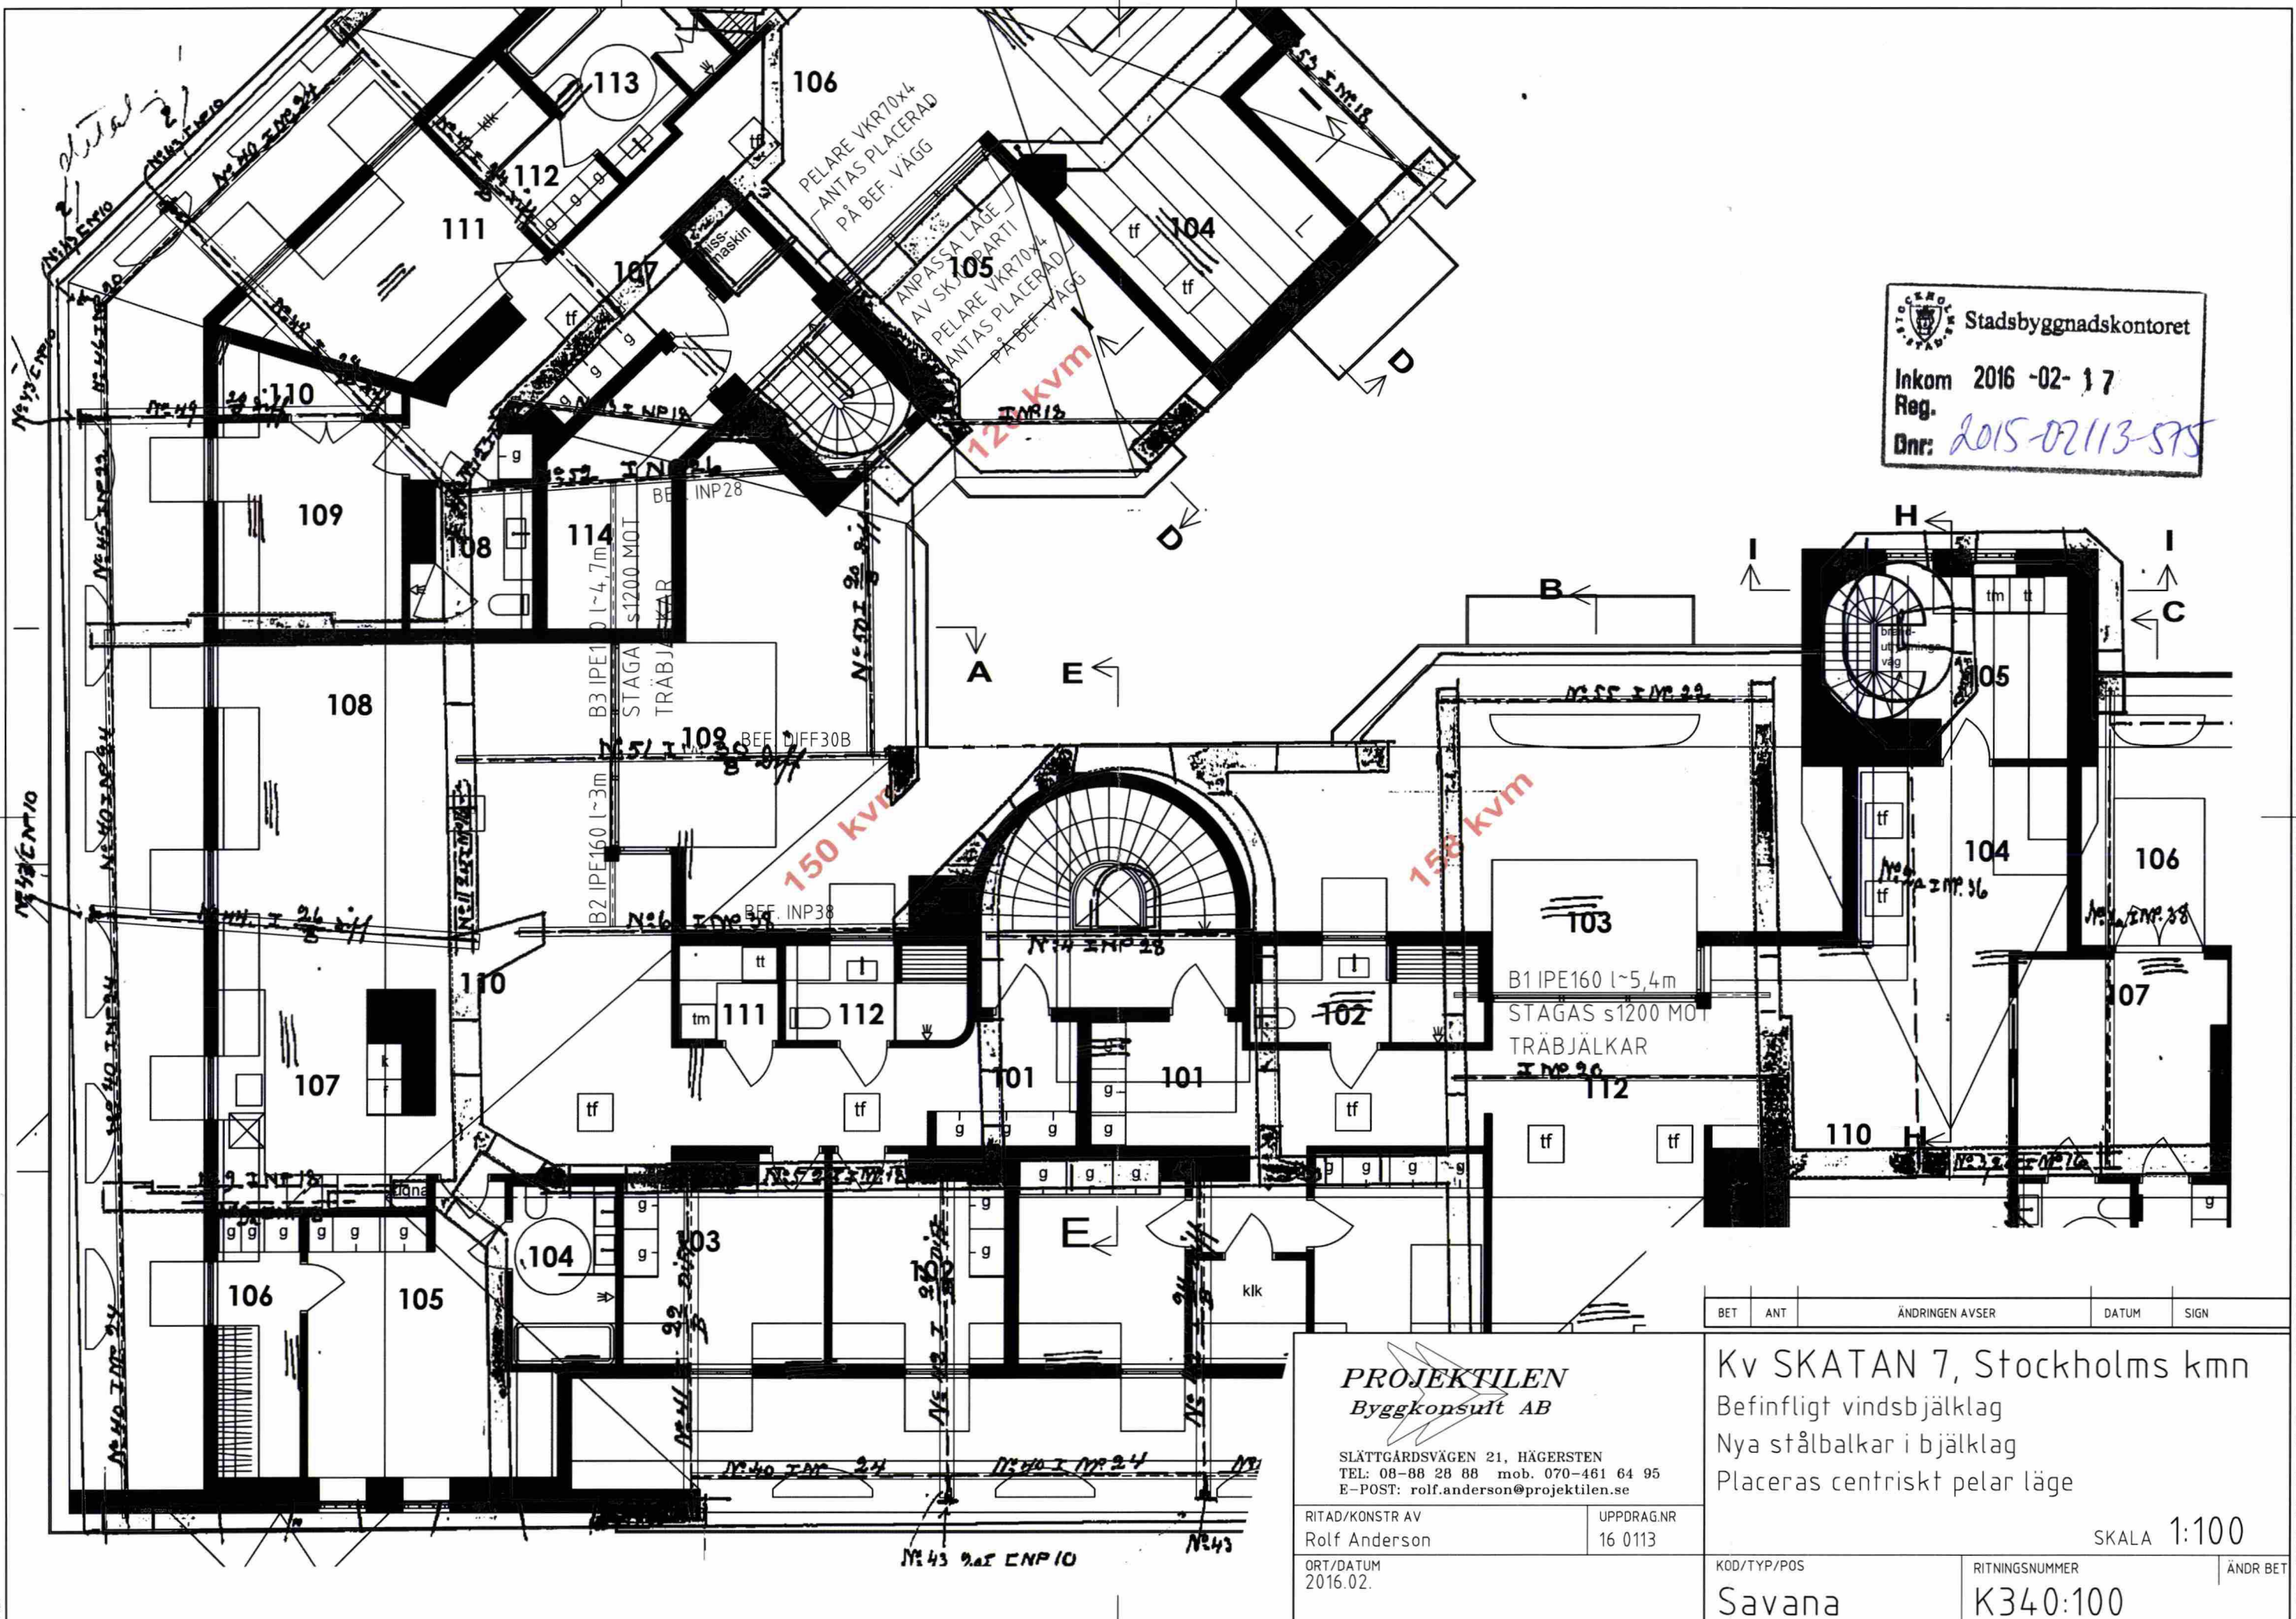

Stadsbyggnadskontoret
Inkom 2016-02-17
Reg.
Dnr: 2015-02113-S75

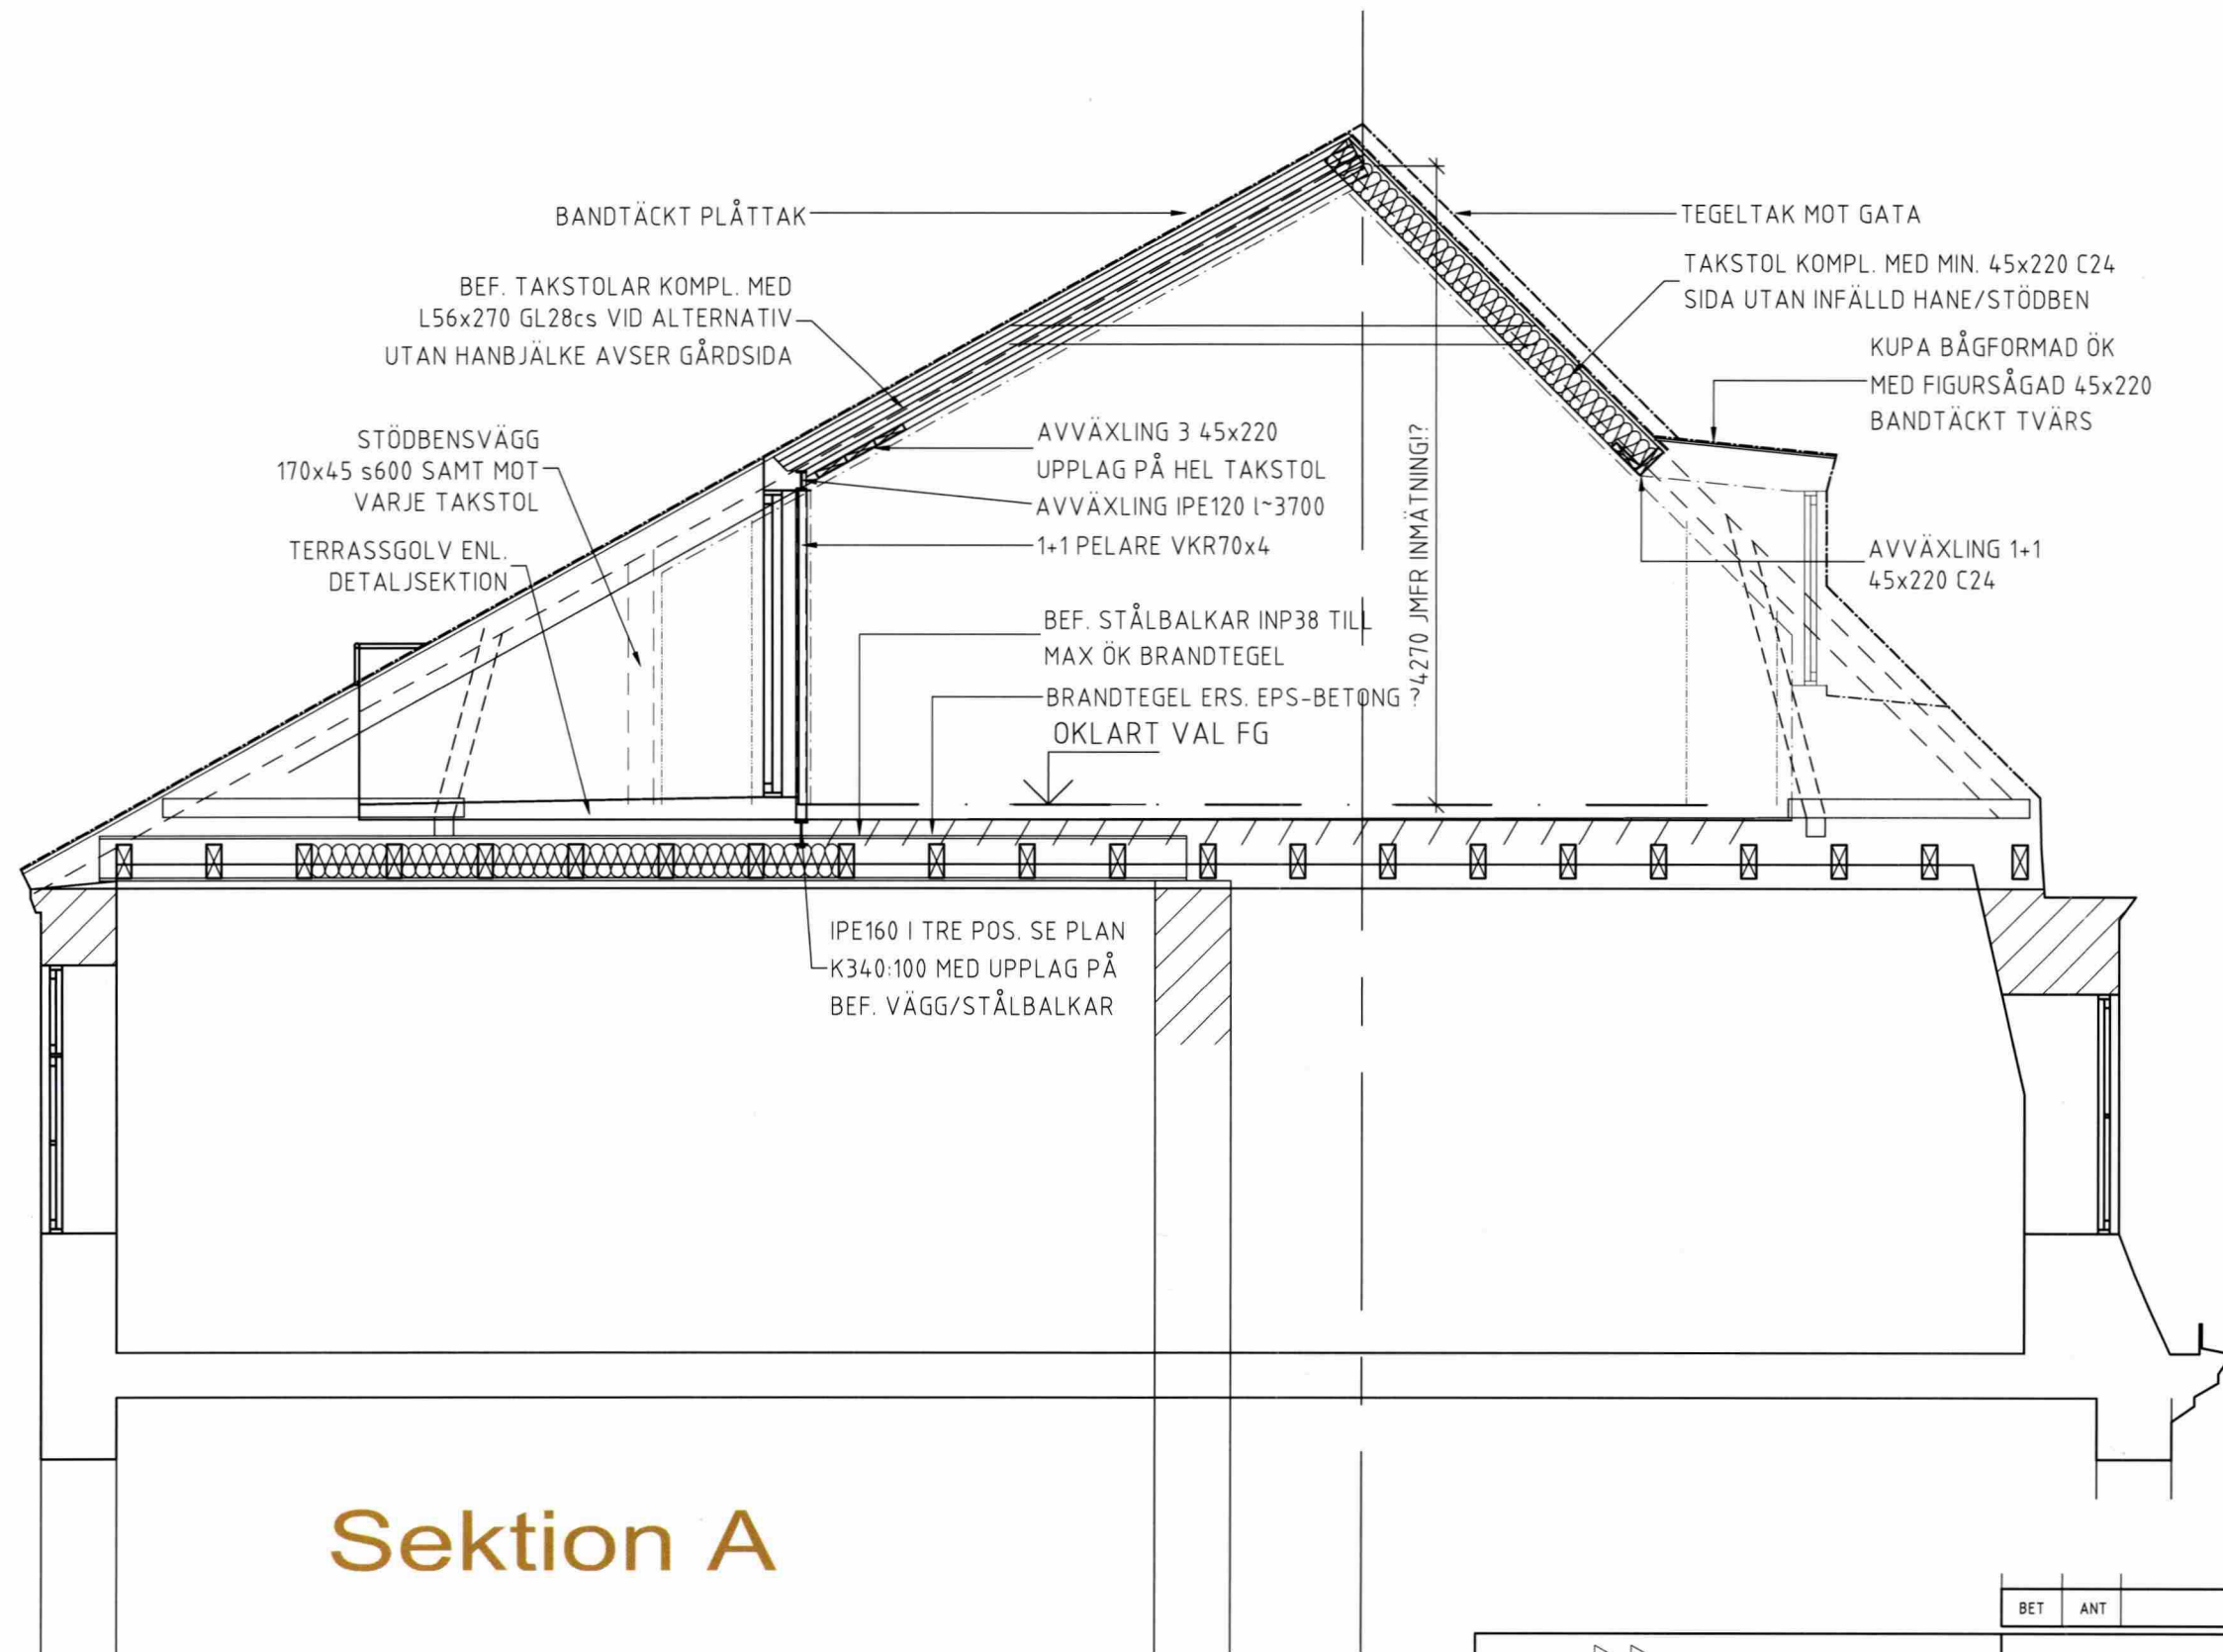

Sektion A

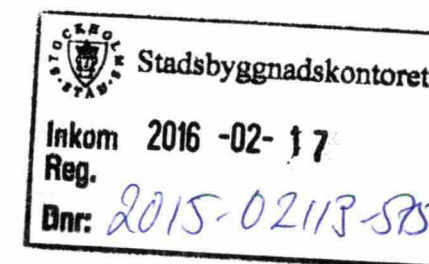

PROJEKTILEN
Byggkonsult AB

SLÄTTGÅRDSVÄGEN 21, HÄGERSTEN
TEL: 08-88 28 88 mob. 070-461 64 95
E-POST: rolf.anderson@projektillen.se

RITAD/KONSTR AV
Rolf Anderson

UPPDRAKNR
16 0113

ORT/DATUM
2016.02.

BET	ANT	ÄNDRINGEN AVSER	DATUM	SIGN
-----	-----	-----------------	-------	------

Kv SKATAN 7, Stockholms kmn
Sektion A
Huvudsektion

SKALA 1:50

KOD/TYP/POS
Savana

RITNINGNUMMER
K340:201

ÄNDR BET