



BEFINTLIG MARKNIVÅ
NY MARKNIVÅ

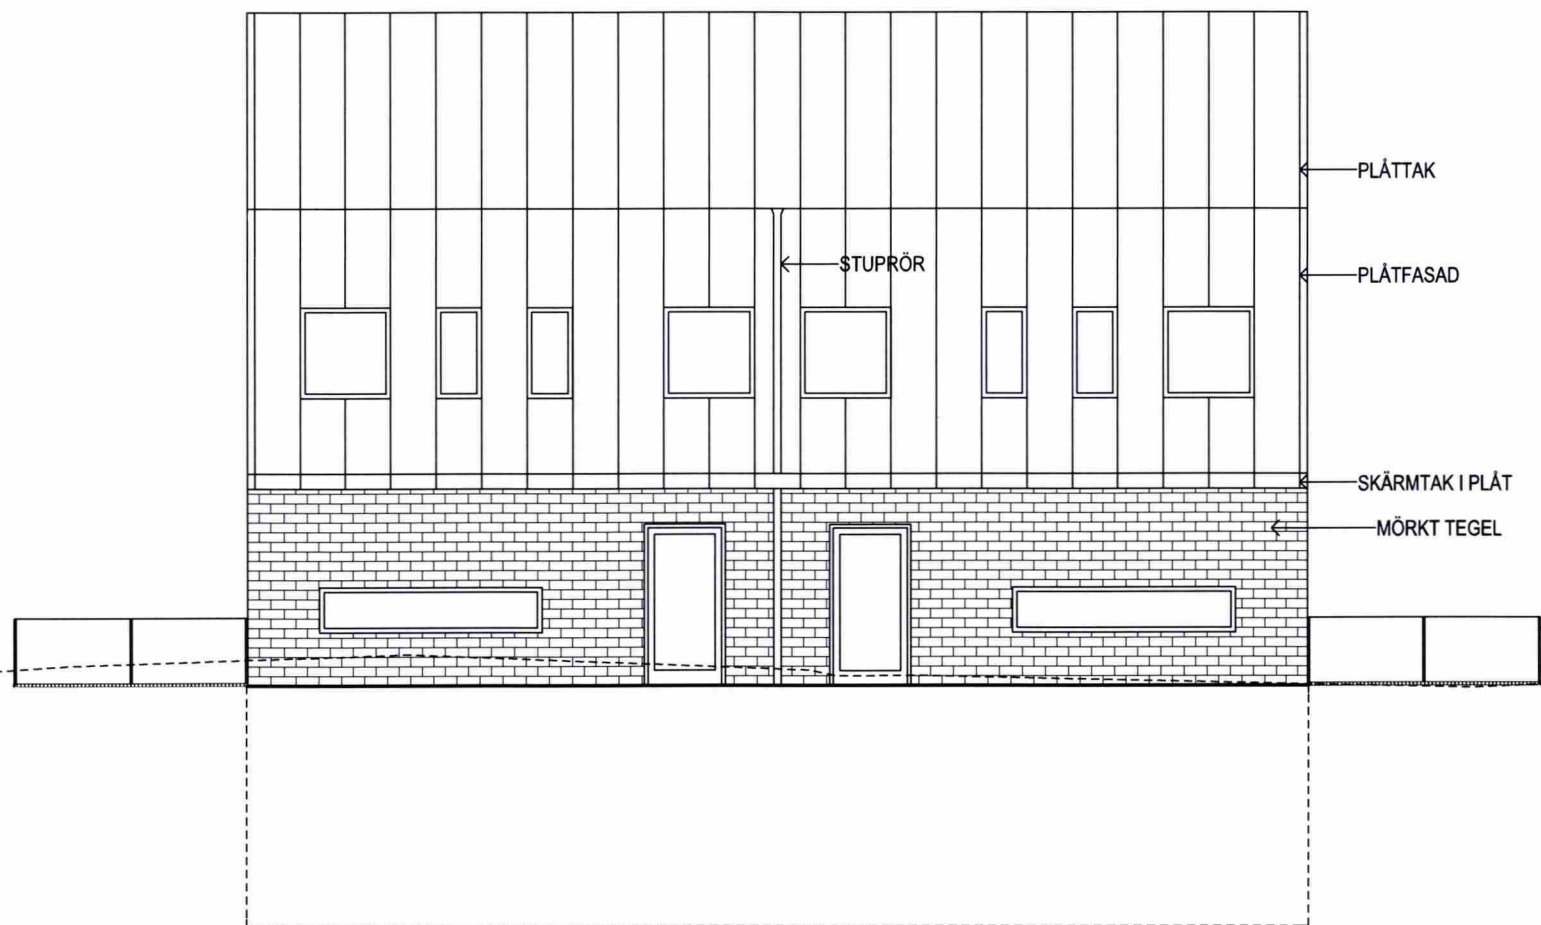


FASAD MOT NORR

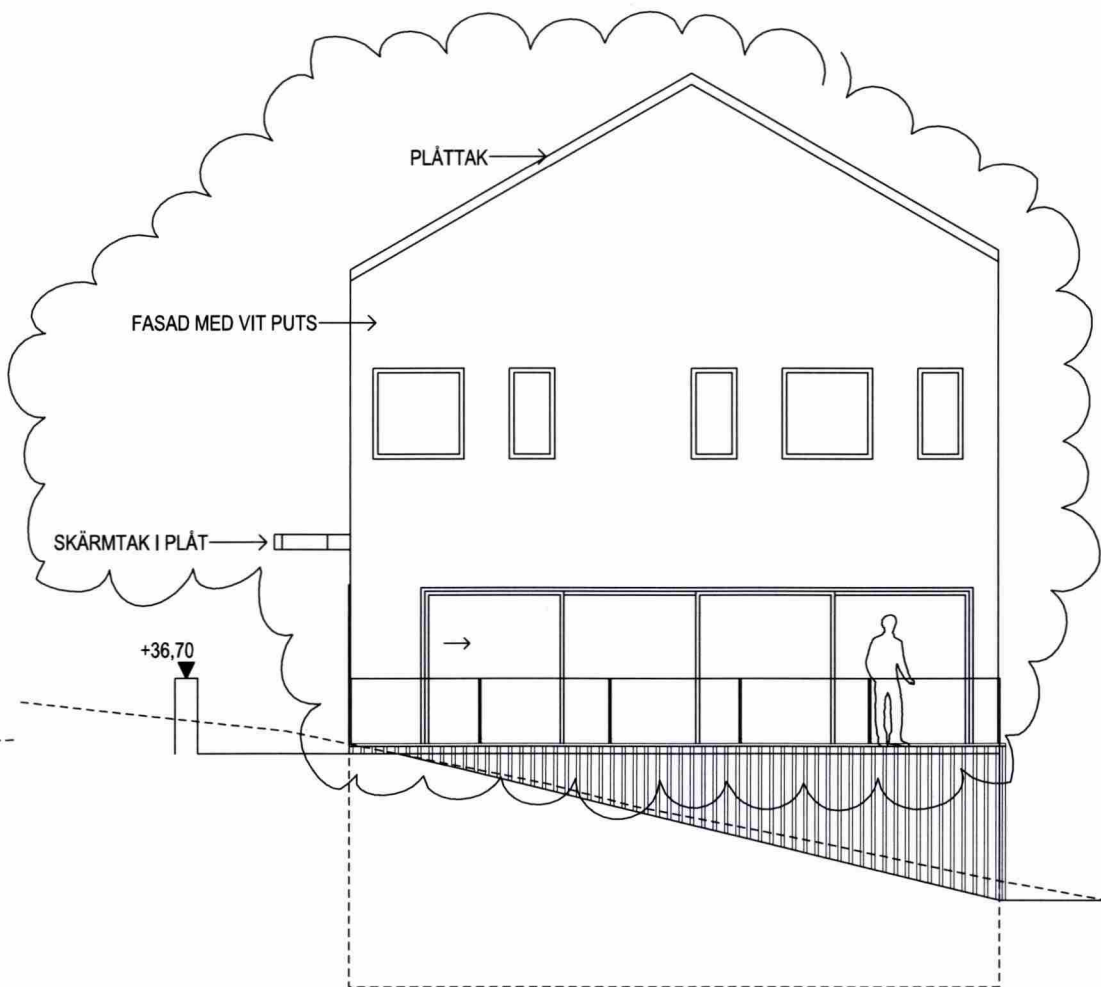

FASAD MOT VÄST


STOCKHOLMS STADS
Stadsbyggnadskontoret
Inkom 2016-03-15
Reg.
15-19935-575

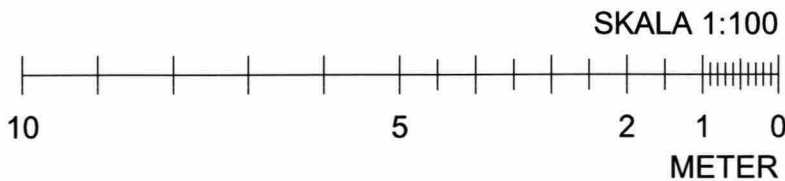


FASTIGHETSBETECKNING: TUSSMÖTETORPET 19 ADRESS: TUSSMÖTEVÄGEN 234, 122 64, ENSKEDE	2016-03-15	DATUM	BYGGLOVSHANDLING		
	HARALD GAMRELL	ANSVARIG	FASADER HUS A		
	1:100 (A3)	SKALA			
	BET A	NUMMER A-40.3-101	HG	HANDLÄGGARE GR	UPPDRAG NR 11518800

**lilje
wall**

BEFINTLIG MARKNIVÅ
NY MARKNIVÅ

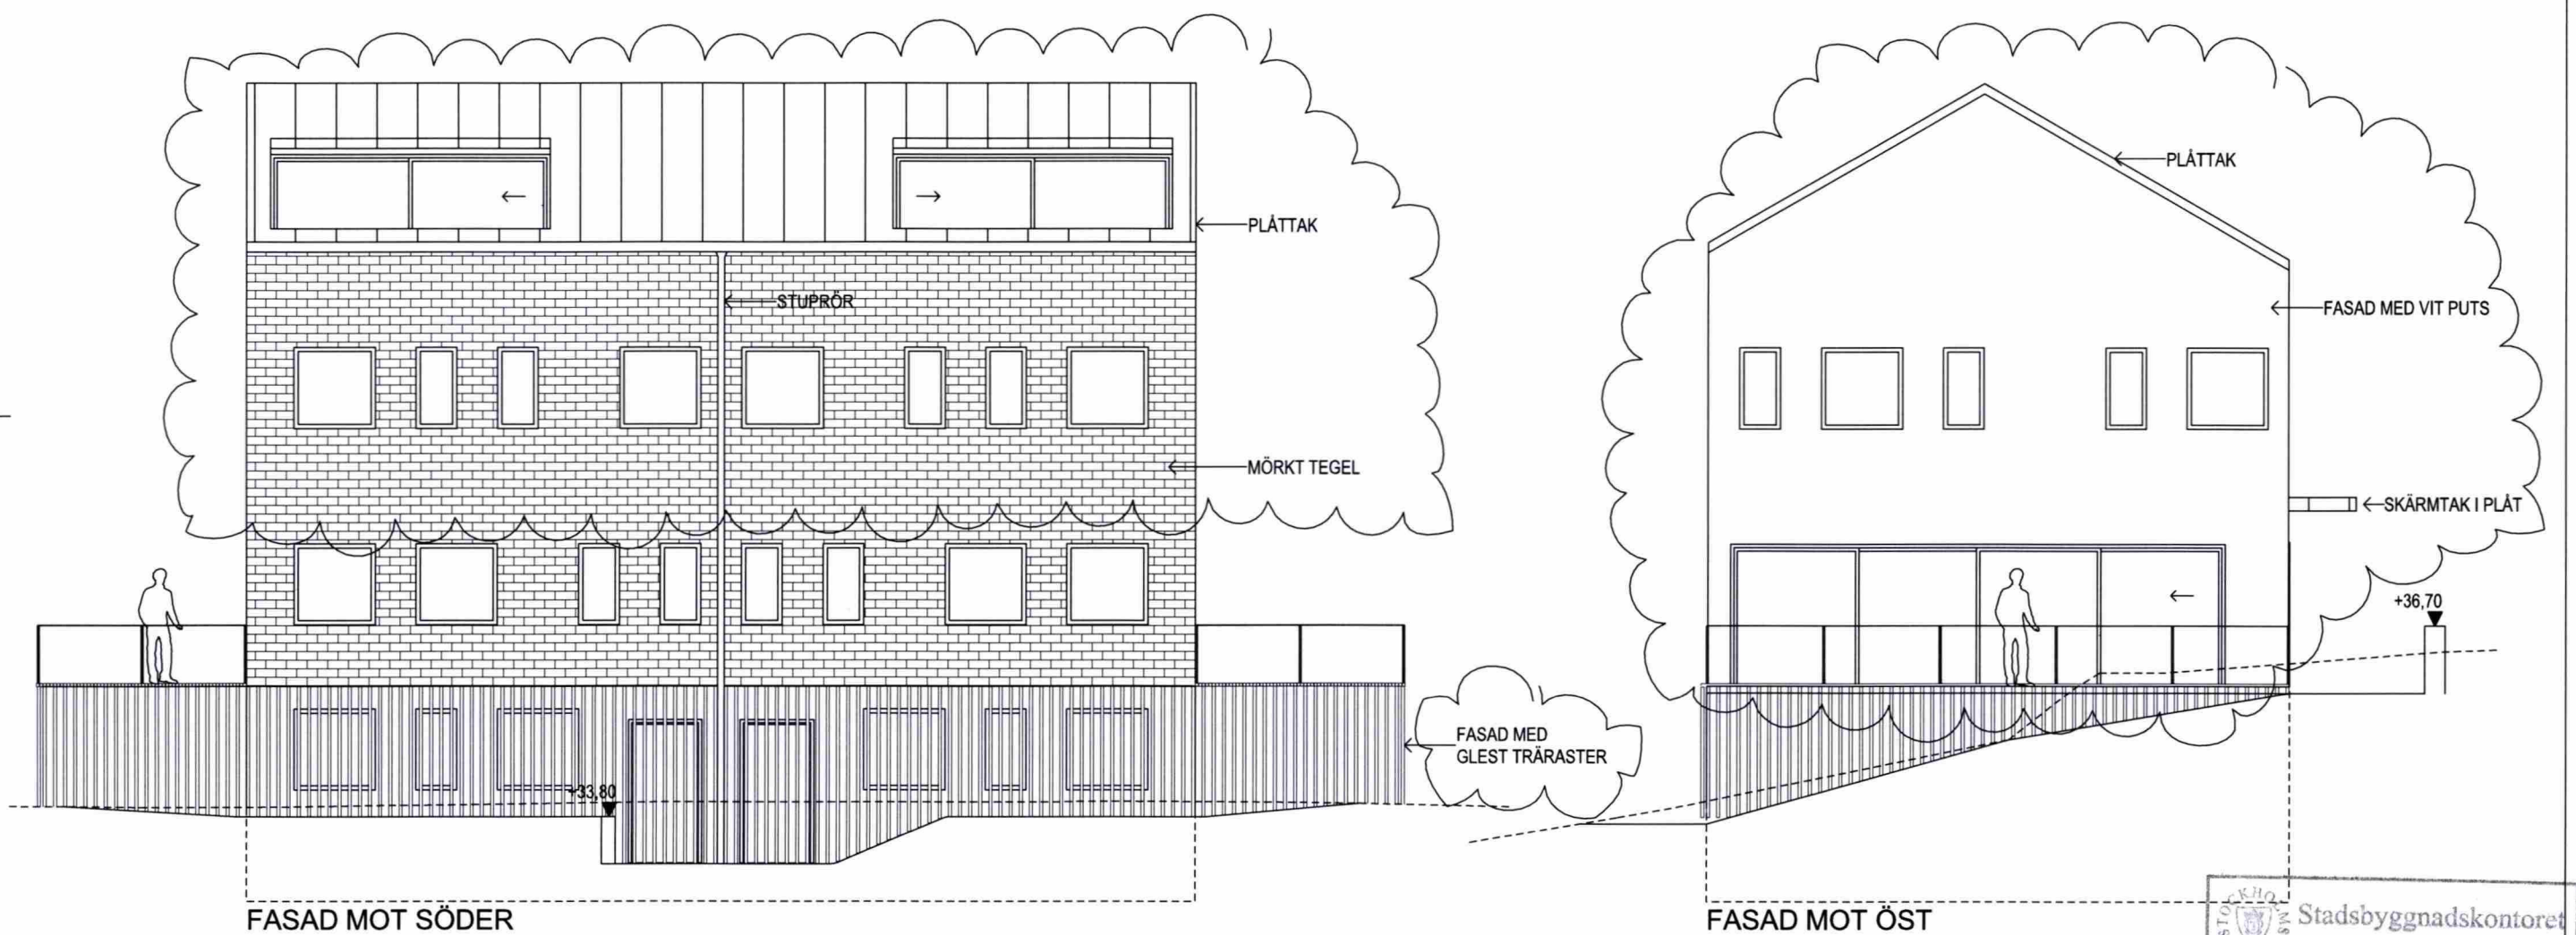

STOCKHOLM
STAD
Stadsbyggnadskontoret
Inkom 2016-03-15
Reg.
15nr. 19935-575

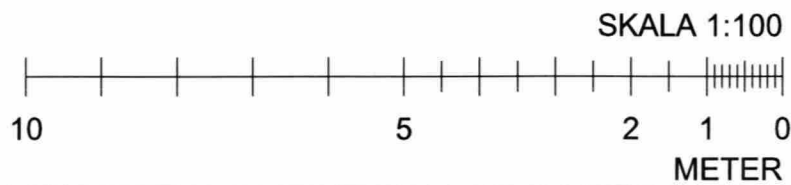

FASTIGHETSBETECKNING: TUSSMÖTETORPET 19 ADRESS: TUSSMÖTEVÄGEN 234, 122 64, ENSKEDE	2016-03-15	DATUM	BYGGLOVSHANDLING		
	HARALD GAMRELL	ANSVARIG	FASADER HUS A		
	1:100 (A3)	SKALA			
	BET A	NUMMER A-40.3-102	HG	HANDLÄGGARE GR	UPPDRAG NR 11518800

**lilje
wall**

Inkom till Stockholms stadsbyggnadskontor - 2016-03-15, Dnr 2015-19935



FASTIGHETSBETECKNING: TUSSMÖTETORPET 19 ADRESS: TUSSMÖTEVÄGEN 234, 122 64, ENSKEDE	2016-03-15		DATUM		BYGGLOVSHANDLING	
	HARALD GAMRELL		ANSVARIG		FASADER HUS B	
	1:100 (A3)		SKALA			
	BET A		NUMMER A-40.3-103		HG	UPPDRAG NR 11518800
				HANDLÄGGARE		RITAD/KONSTR AV GR



**lilje
wall**