






Stadsbyggnadskontoret  
Inkom Rep Dnr: 2016-02-01  
15-01404-575

IFS. Helvtt L1 skyltlåda, logotyp + 10 mm, vita sidor på logotypen som lyser, den gröna symbolen lyser rakt fram. Storlek enligt skyltmanual

OBS! ej rätt logotyp

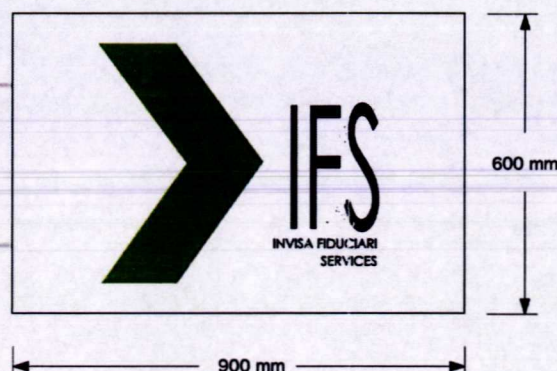

EJ BIFALL

Granskad STOCKHOLMS BYGGNADSNÄMND  
Tillhör nämndens beslut  
2016-04-28

Focus Neon AB  
Instrumentvägen 11  
Box 9044, 12609 Hägersten  
Tel 08-661 68 00  
Fax 08-19 76 66  
www.focusneon.se

Kund:  
BRF Nya Klarna AB

Ort:  
Stockholm

Adress:  
Klara Östra Kyrkogata 2B

Kvarter:  
-

Skala:  
1:10 / 1:20

Ritningsnummer:  
X115910

Datum:  
2015 11 09

Projektförare:  
Fredrik Pettersson

Skyttdesigner:  
Sanna Nilsson

Placering/Typ:  
-


Copyright © Focus Neon AB  
Denna ritning är Focus Neon AB:s egendom  
och får inte vara sig helt eller delvis kopierad,  
publiceras eller på annat sätt göras kända  
utan vårt godkännande. Obehörigt  
begärande av ritningen kommer att bekrävas.



Mediana, uppdatering av flaggskytt



LAI KLINIKEN. Helvit L1 skyttåda, logotyp + 10 mm, vita sidor på logotypen som lyser  
Storlek enligt skyttmanual

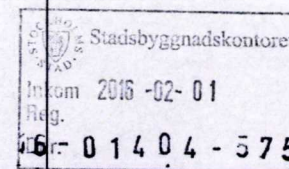


Focus Neon AB  
Instrumentvägen 11  
Box 9044, 12809 Hägersten  
Tel 08-681 68 00  
Fax 08-19 76 66  
www.focusneon.se


Alt 2. Helröd L1 skyttåda, logotyp + 10 mm: vit framåtlysande/svart med vit-lysande sidor  
Storlek enligt skyttmanual



Nya Klara. Helvit L1 skyttåda, logotyp + 10 mm, vita sidor på logotypen som lyser  
Storlek enligt skyttmanual  
SKALA: 1:20

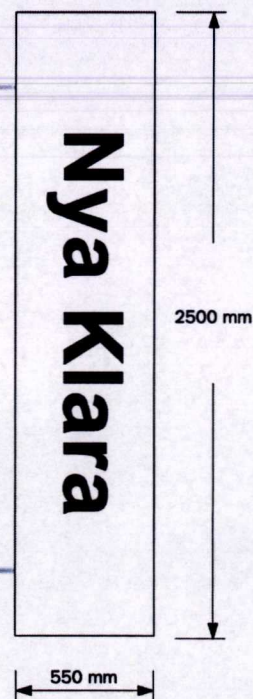

EJ BIFALL

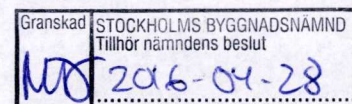

Kund:  
BRF Nya Klara Ab

Ort:  
Stockholm

Adress:  
Klara Östra Myrkogata 2B

Kvarter:  
-

Skala:  
1:10 / 1:20

Ritningsnummer:  
X115910

Datum:  
2015 11 09

Projektleddare:  
Fredrik Pettersson

Skyttedesigner:  
Sanna Nilsson

Placering/Typ:  
-

Copyright © Focus Neon AB  
Denna ritning är Focus Neon AB:s egendom  
och får inte vara sig helt eller delvis kopierad,  
publicerad eller på annat sätt delges tredje  
man utan vårt godkännande. Överdrift  
begärande av ritningen kommer att beivras.





# EU BIFALL

Granskad STOCKHOLMS BYGGNADSNÄMND  
Tillhör nämndens beslut  
2016-04-28

Focus Neon AB  
Instrumentvägen 11  
Box 9044, 12609 Hägersten  
Tel 08-681 68 00  
Fax 08-19 76 66  
[www.focusneon.se](http://www.focusneon.se)

Kund:  
BRF Nya Klarna Ab

Ort:  
Stockholm

Adress:  
Klara Östra Kyrkogata 2B

Kvarter:  
-

Skala:  
ca 1:50

Ritningsnummer:  
X115910

Datum:  
2016 03 17

Projektledare:  
Fredrik Pettersson

Skyttdesigner:  
Sanna Nilsson

Placering/Typ:  
-

Copyright © Focus Neon AB  
Denna ritning är Focus Neon AB:s egendom  
och får inte vara sig helt eller delvis kopieras,  
plagieras eller på annat sätt delges tredje  
man utan vårt godkännande. Överdrigt  
begärande av ritningen kommer att beivras.