


**EJ BIFALL**

Granskad  
STOCKHOLMS BYGGNADSNÄMND  
Tillhör nämndens beslut  
2016-04-28

Kund: The Brick  
Adress: Tellusborgsvägen 87  
Kvarter: Timotejen 19  
Ort: Högersten  
Skala: Ej i skala  
Datum: 2015-12-14  
Ritad av: GW  
Ändrad: 2016-03-29


**SPEKTRA**  
LJUSSKYLTA • SERVICE

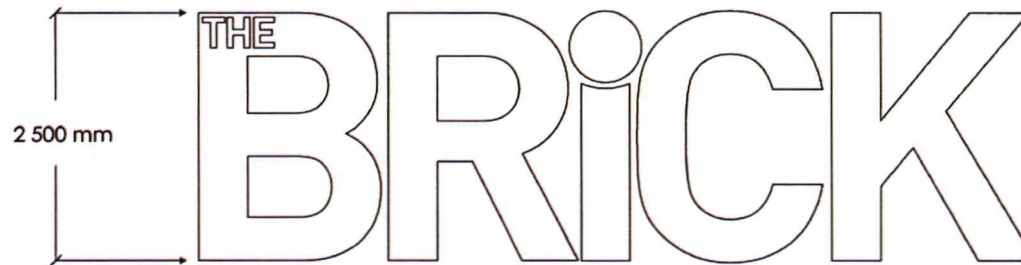

L x H x D = 8 320 x 2 542 x 200 mm

"BRICK" = Är tillverkad i aluminium som lackeras i guldfärg.  
Invändigt är skylten bestyckad med vitlysende lysdioder som  
lyser bakåt mot fasaden (Profil 3).

"THE" = Texten "THE" består av vita framtåbelysta bokstäver  
som är bestyckade med vitlysende lysdioder invändigt.

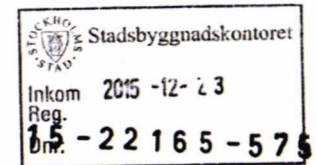



Kund: The Brick  
Adress: Tellusborgsvägen 87  
Kvarter: Tåmotejen 19  
Ort: Hägersten  
Skala: 1:50 (A3)  
Datum: 2015-12-14  
Ritad av: GW

Ändrad:

**EJ BIFALL**





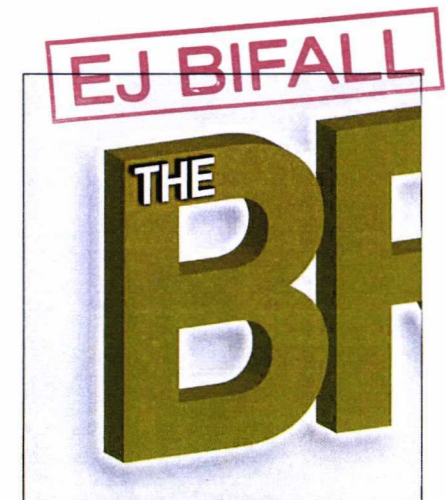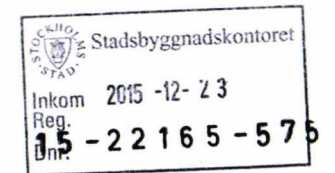

Kund: The Brick  
 Adress: Tellusborgsvägen 87  
 Kvarter: Timotejen 19  
 Ort: Hägersten  
 Skala: ca: 1:200 (A3)  
 Datum: 2015-12-14  
 Ritad av: GW

Andrad:



**SPEKTRA**  
 LJUSSKYLTA • SERVICE