




PLAN 2

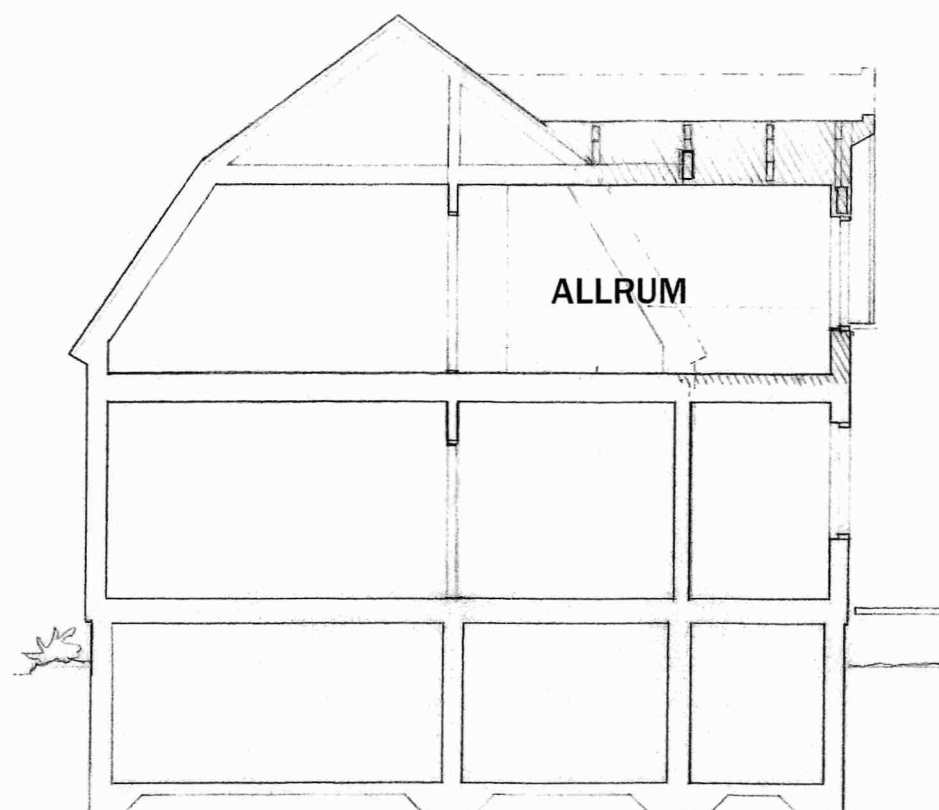


SEKTION

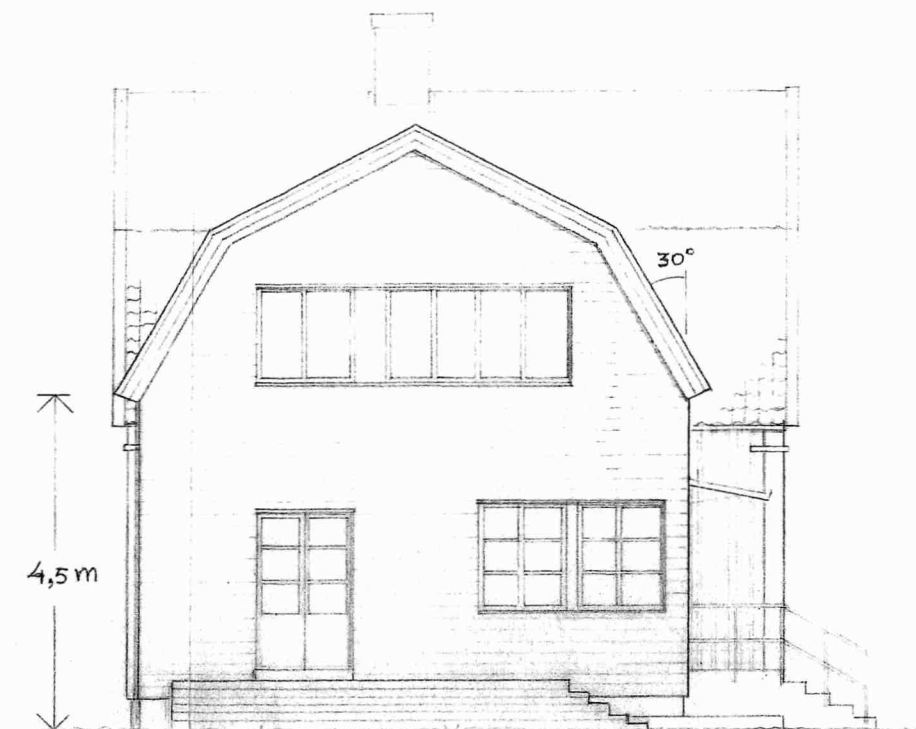


FASAD MOT NORDVÄST

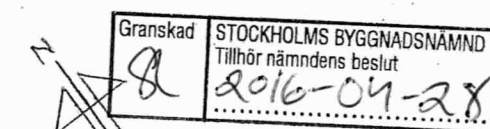


**EJ BIFALL**

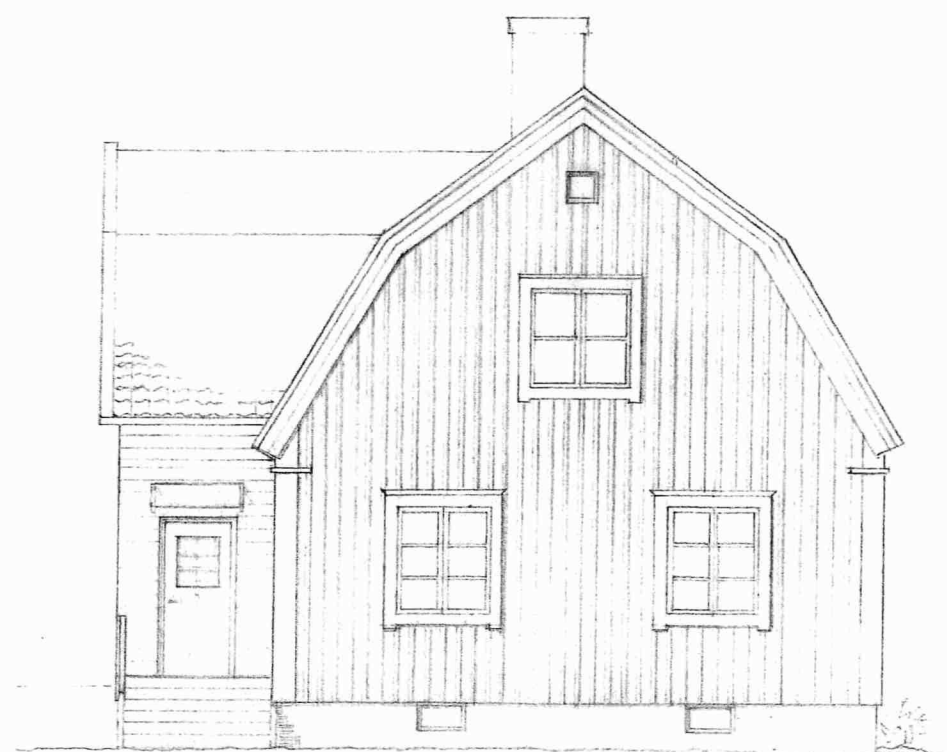

FASAD MOT SYDVÄST

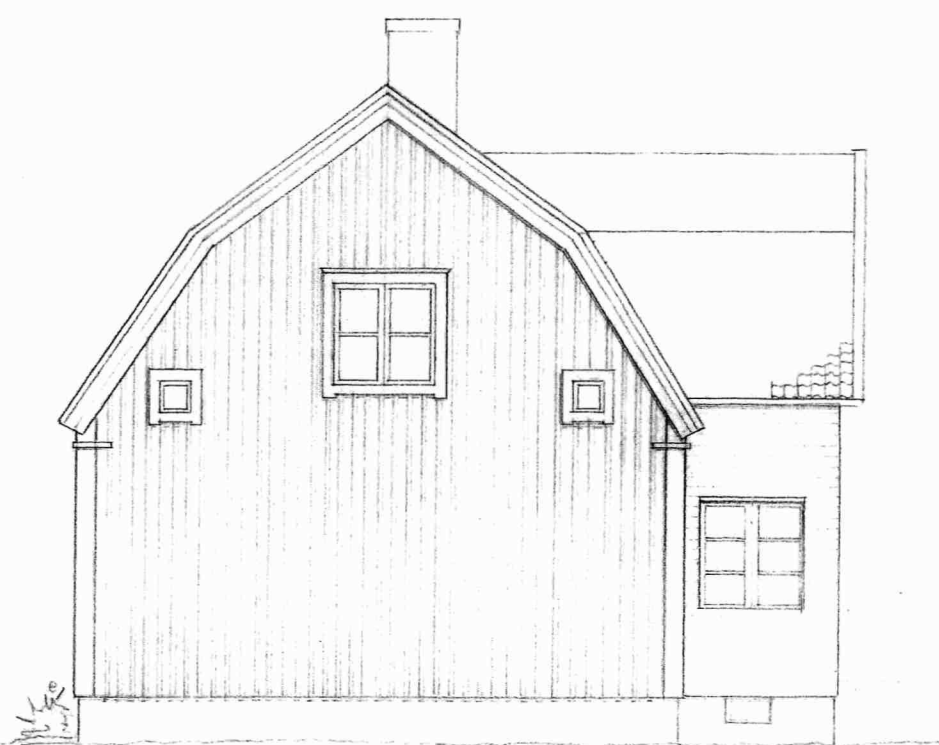

FASAD MOT NORDÖST

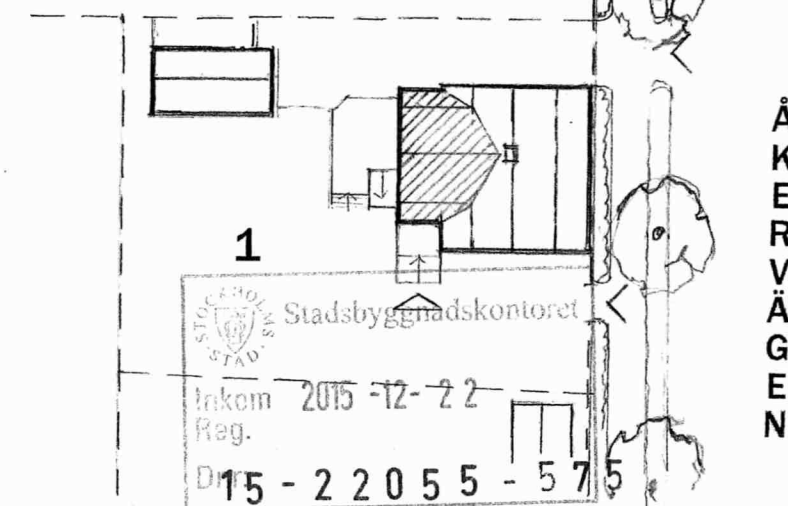

SITUATIONSPLAN SKALA 1:400

NY BYGGDEL

**A1**

Bygglövshandling

Kv. Hembyggaren nr 1. Tillbyggnad

SITUATIONSPLAN; PLAN; SEKTION o FASADER

SKALA 1:400 o 1:100

2015-12-21 Gunnar Scheele Ark SAR/MSA