

FÖRKLARINGAR

ALLA MÅTT I MM.

UNDERLAG BASERAS PÅ TIDIGARE BEVILJAT
BYGGLOV DNR 2015-02579 SAMT VISSA
UPPMÄTNINGAR.

DEL SOM EJ ÅTGÄRDAS

NY BYGGNADSDEL

BEF BYGGNADSDEL

BYGGNADSLOVETS OMFATTNING
(MARKERING PÅ FASADER)

RIVNING AV STOMBÄRANDE DELAR

(+7,68) BEF PLUSHÖJD SOM
FÖRÄNDRAS

+7,09 BEF PLUSHÖJD SOM BEHÅLLS

+7,06 NY PLUSHÖJD

ENTRÉER/ENTRÉ HISSAR

GP B= BRANDKLASSAT GLASPARTI
STÄLLS UPP PÅ MAGNET.


FÖRESKRIFTER

ALLA MÅTT KONTROLLERAS PÅ PLATS.

RITNINGEN GÄLLER ENDAST SOM
BYGGLOVSHANDLING DVS BYGGNADSARBETEN
FÄR EJ PÅBÖRJAS FÖRRÄN HANDLINGEN HAR
STATUS BYGGHANDLING.

HÄNVISNINGAR

A-0 SITUATIONSPLAN
A-1 GÅRDSPLAN 1
A-2 ENTRÉPLAN 0
A-3 ÖVRE KÄLLARPLAN -1
A-4 NEDRE KÄLLARPLAN -2
A-5 FASAD MOT MARKVARDSGATAN
A-6 FASAD MOT GÅRD
A-7 SEKTION A
A-8 SEKTION B OCH C

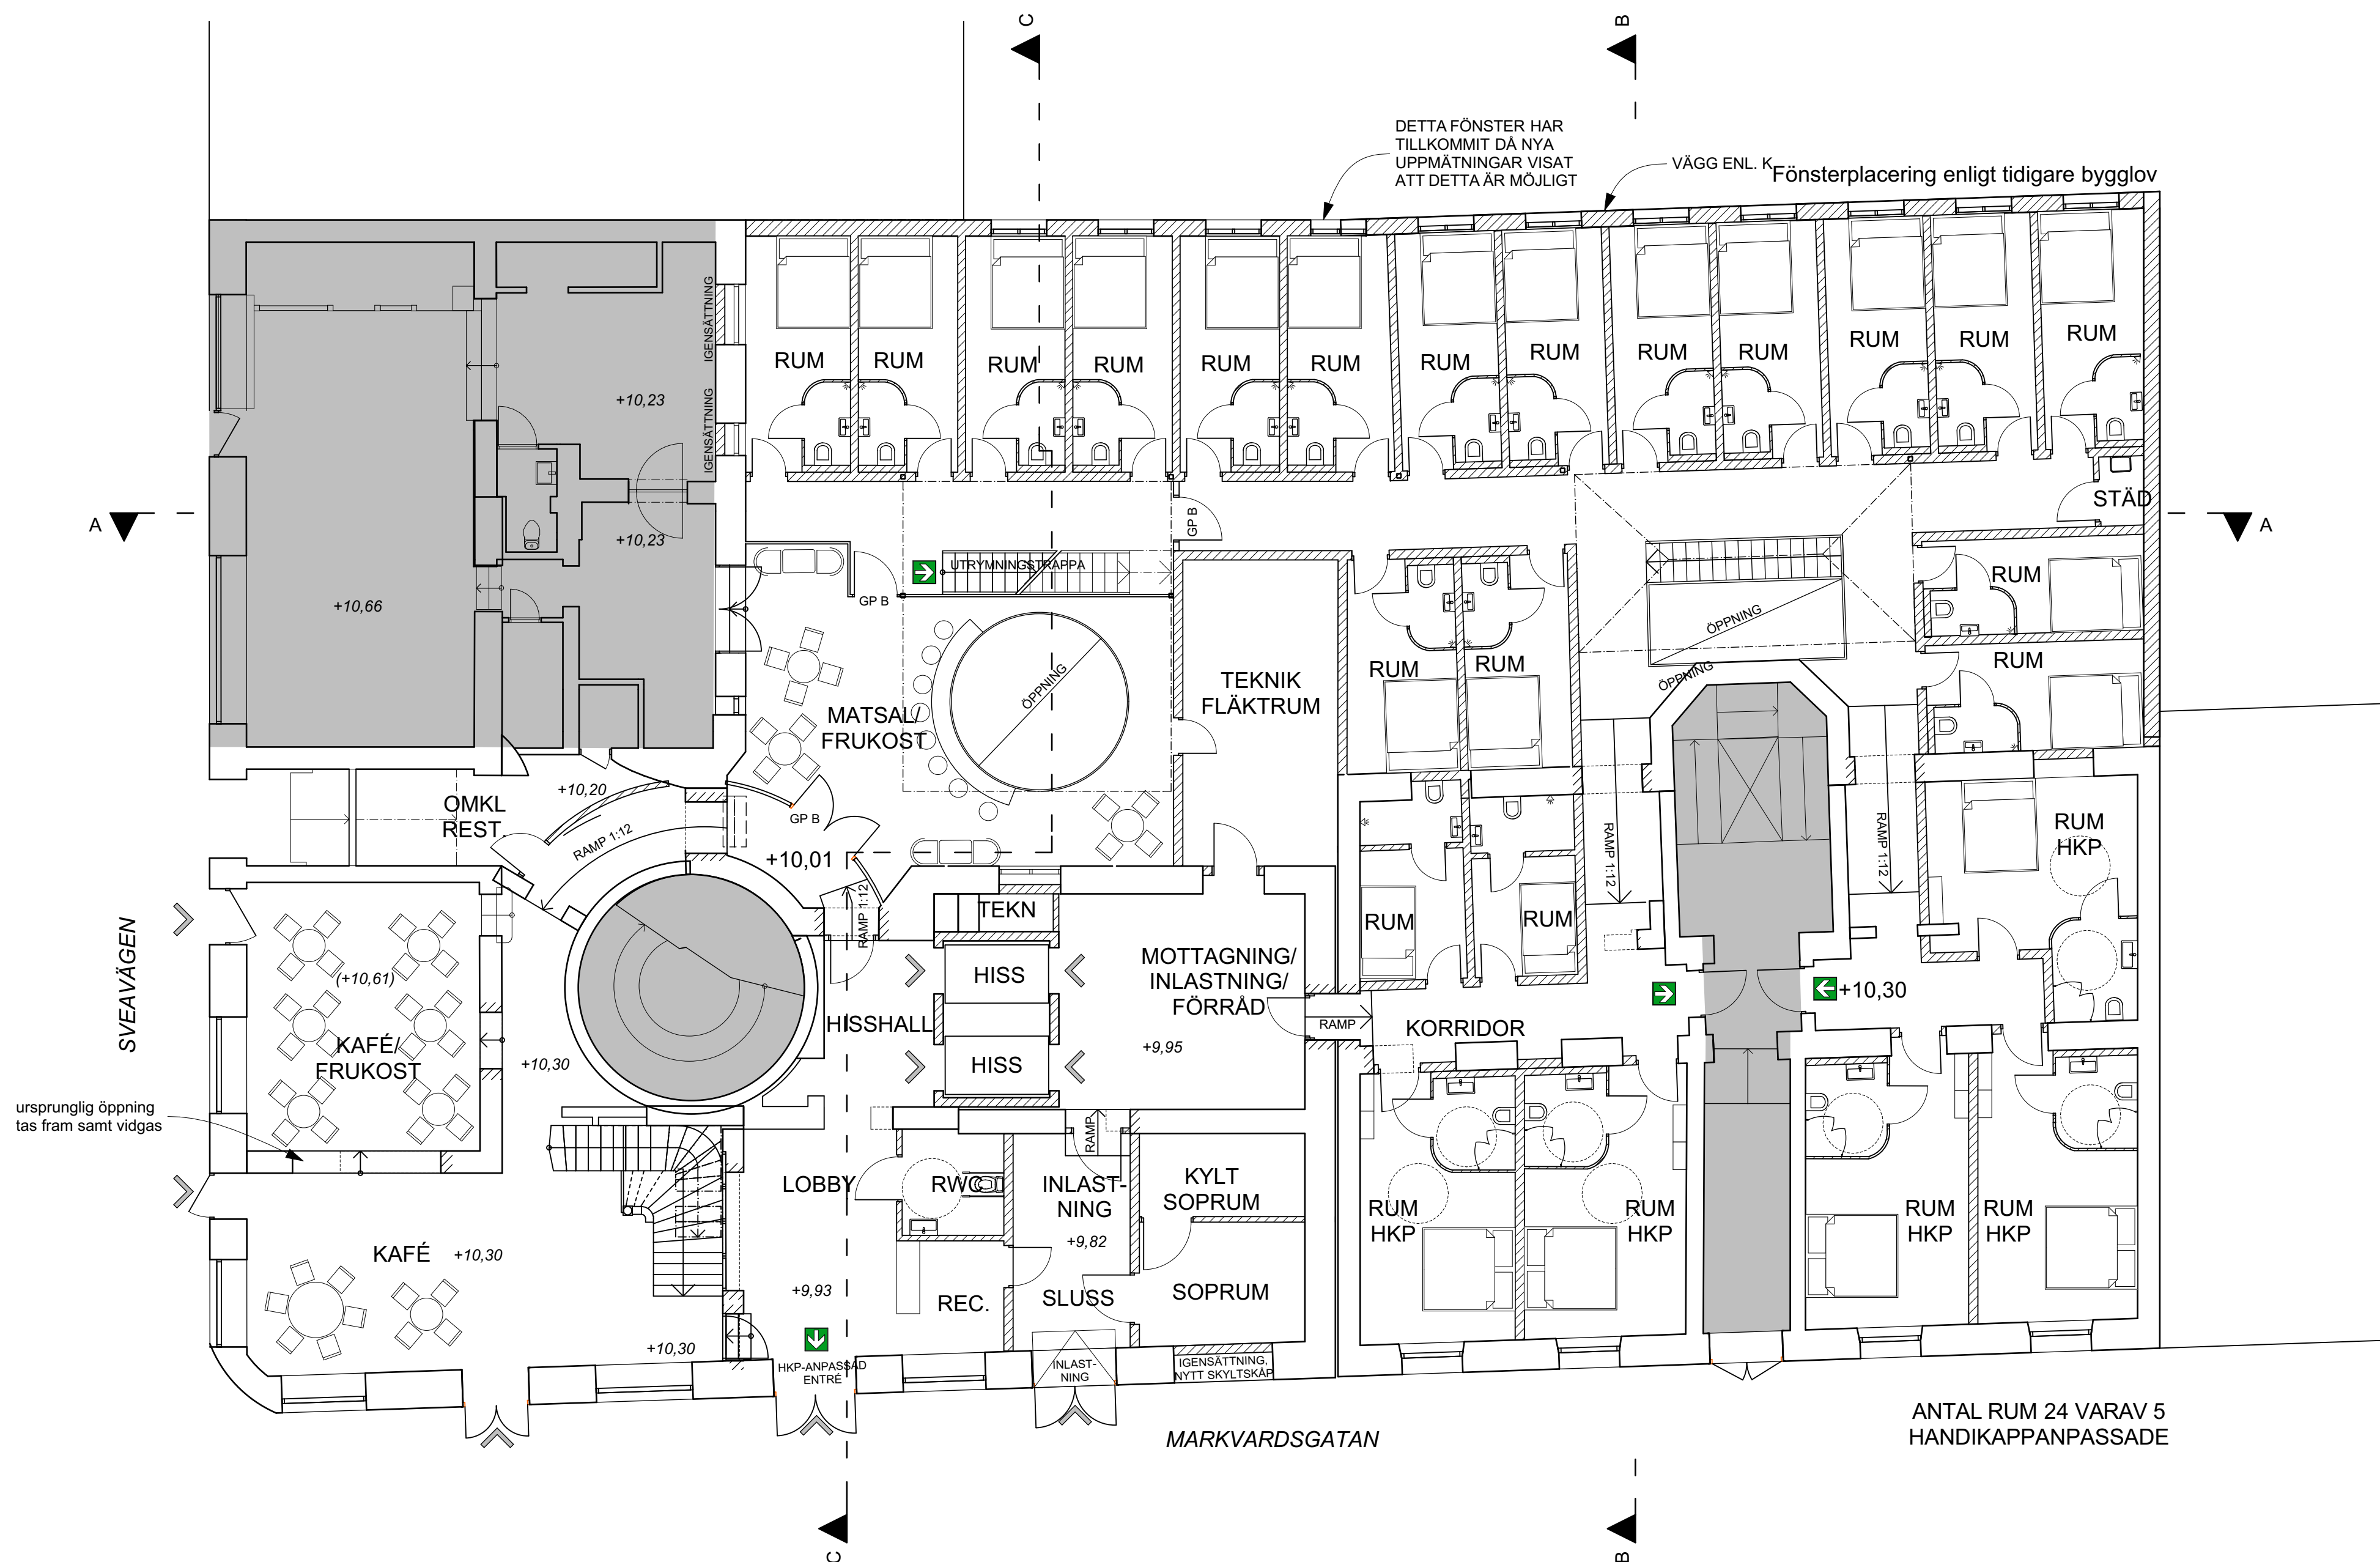

SKALA 1:100

0 1 2 5 10
METER