



BEFINTLIG MARKNIVÅ
NY MARKNIVÅ


Granskad
STOCKHOLMS BYGGNADSNÄMND
Tillhör nämndens beslut
2016-12-22

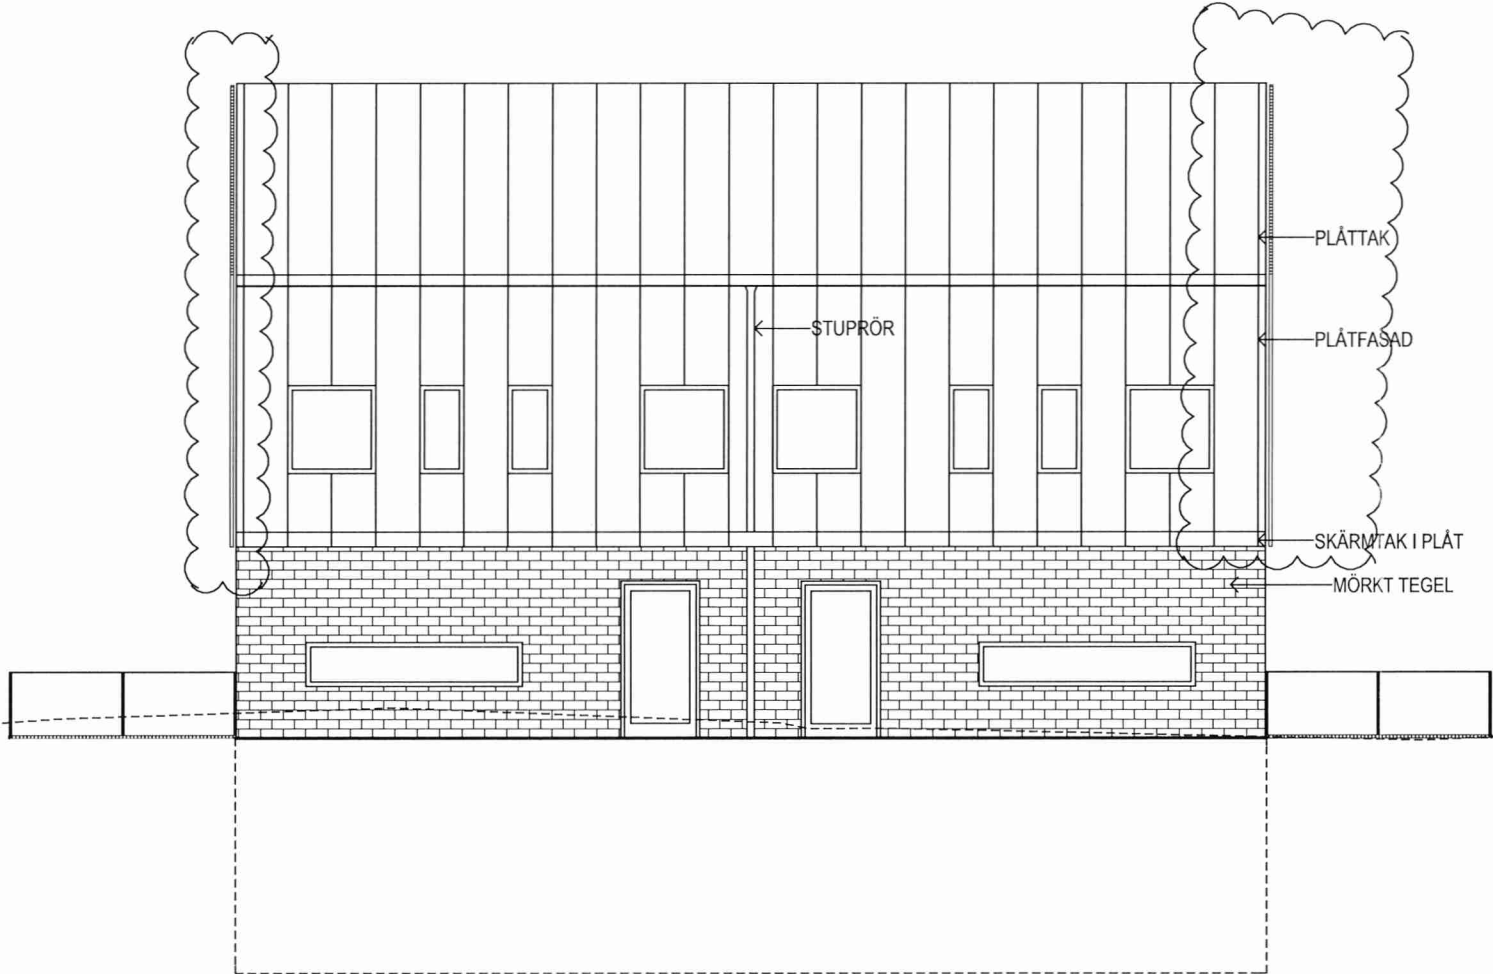

FASAD MOT NORR

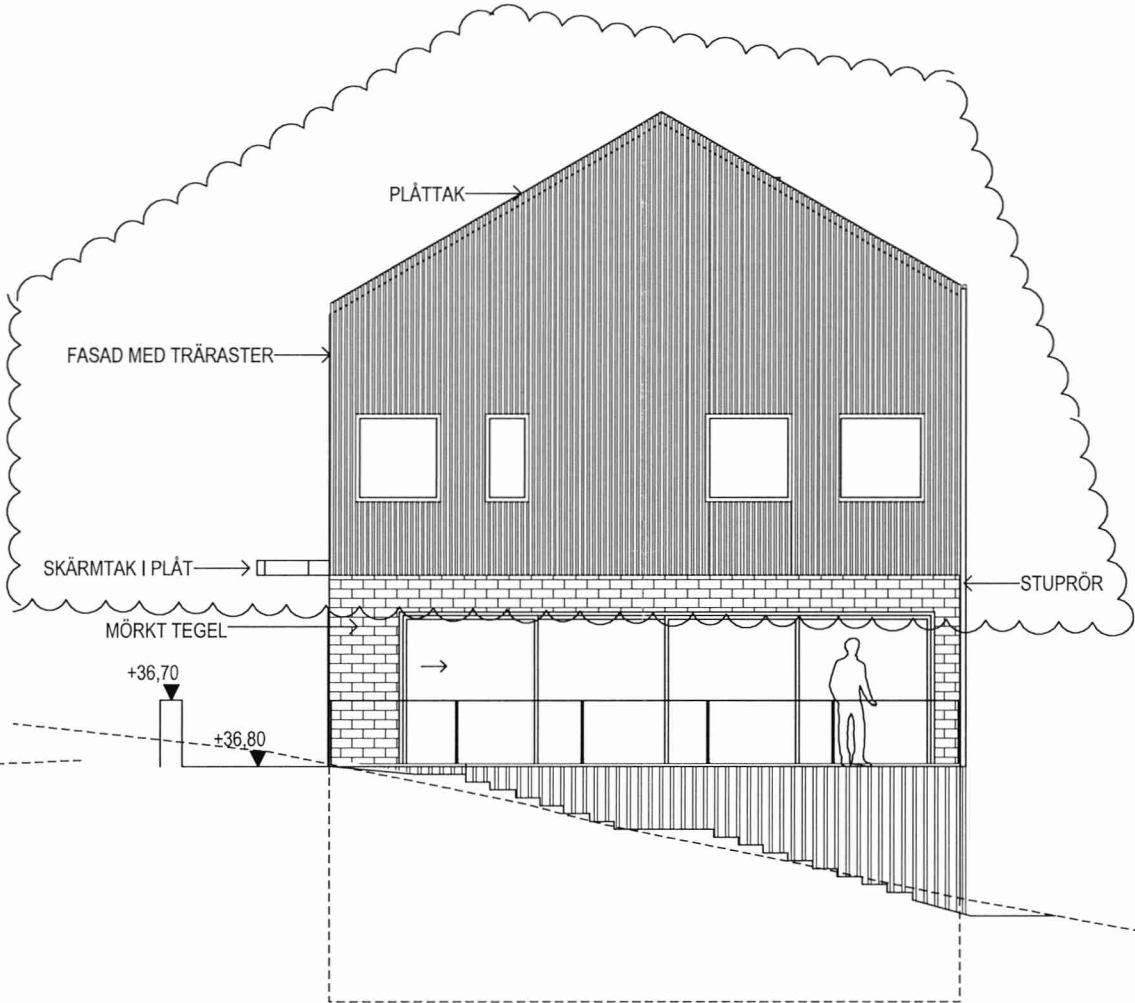

FASAD MOT VÄST

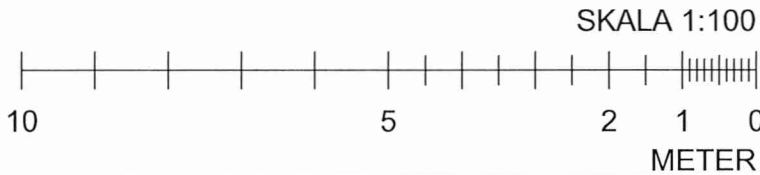


FASTIGHETS BETECKNING:
TUSSMÖTETORPET 19
ADRESS:
TUSSMÖTEVÄGEN 234, 122 64, ENSKEDE

2016-11-14	PM-A02
2015-11-19	DATUM
HARALD GAMRELL	ANSVARIG
1:100 (A3)	SKALA
BET B	NUMMER A-40.3-101

BYGGLOVSHANDLING		
FASADER HUS A		
HG	HANDLÄGGARE	RITAD/KONSTR AV
	GR	UPPDRAG NR
		11518800

**lilje
wall**

Granskad STOCKHOLMS BYGGNADSNÄMND
Tillhör nämndens beslut
2016-12-22

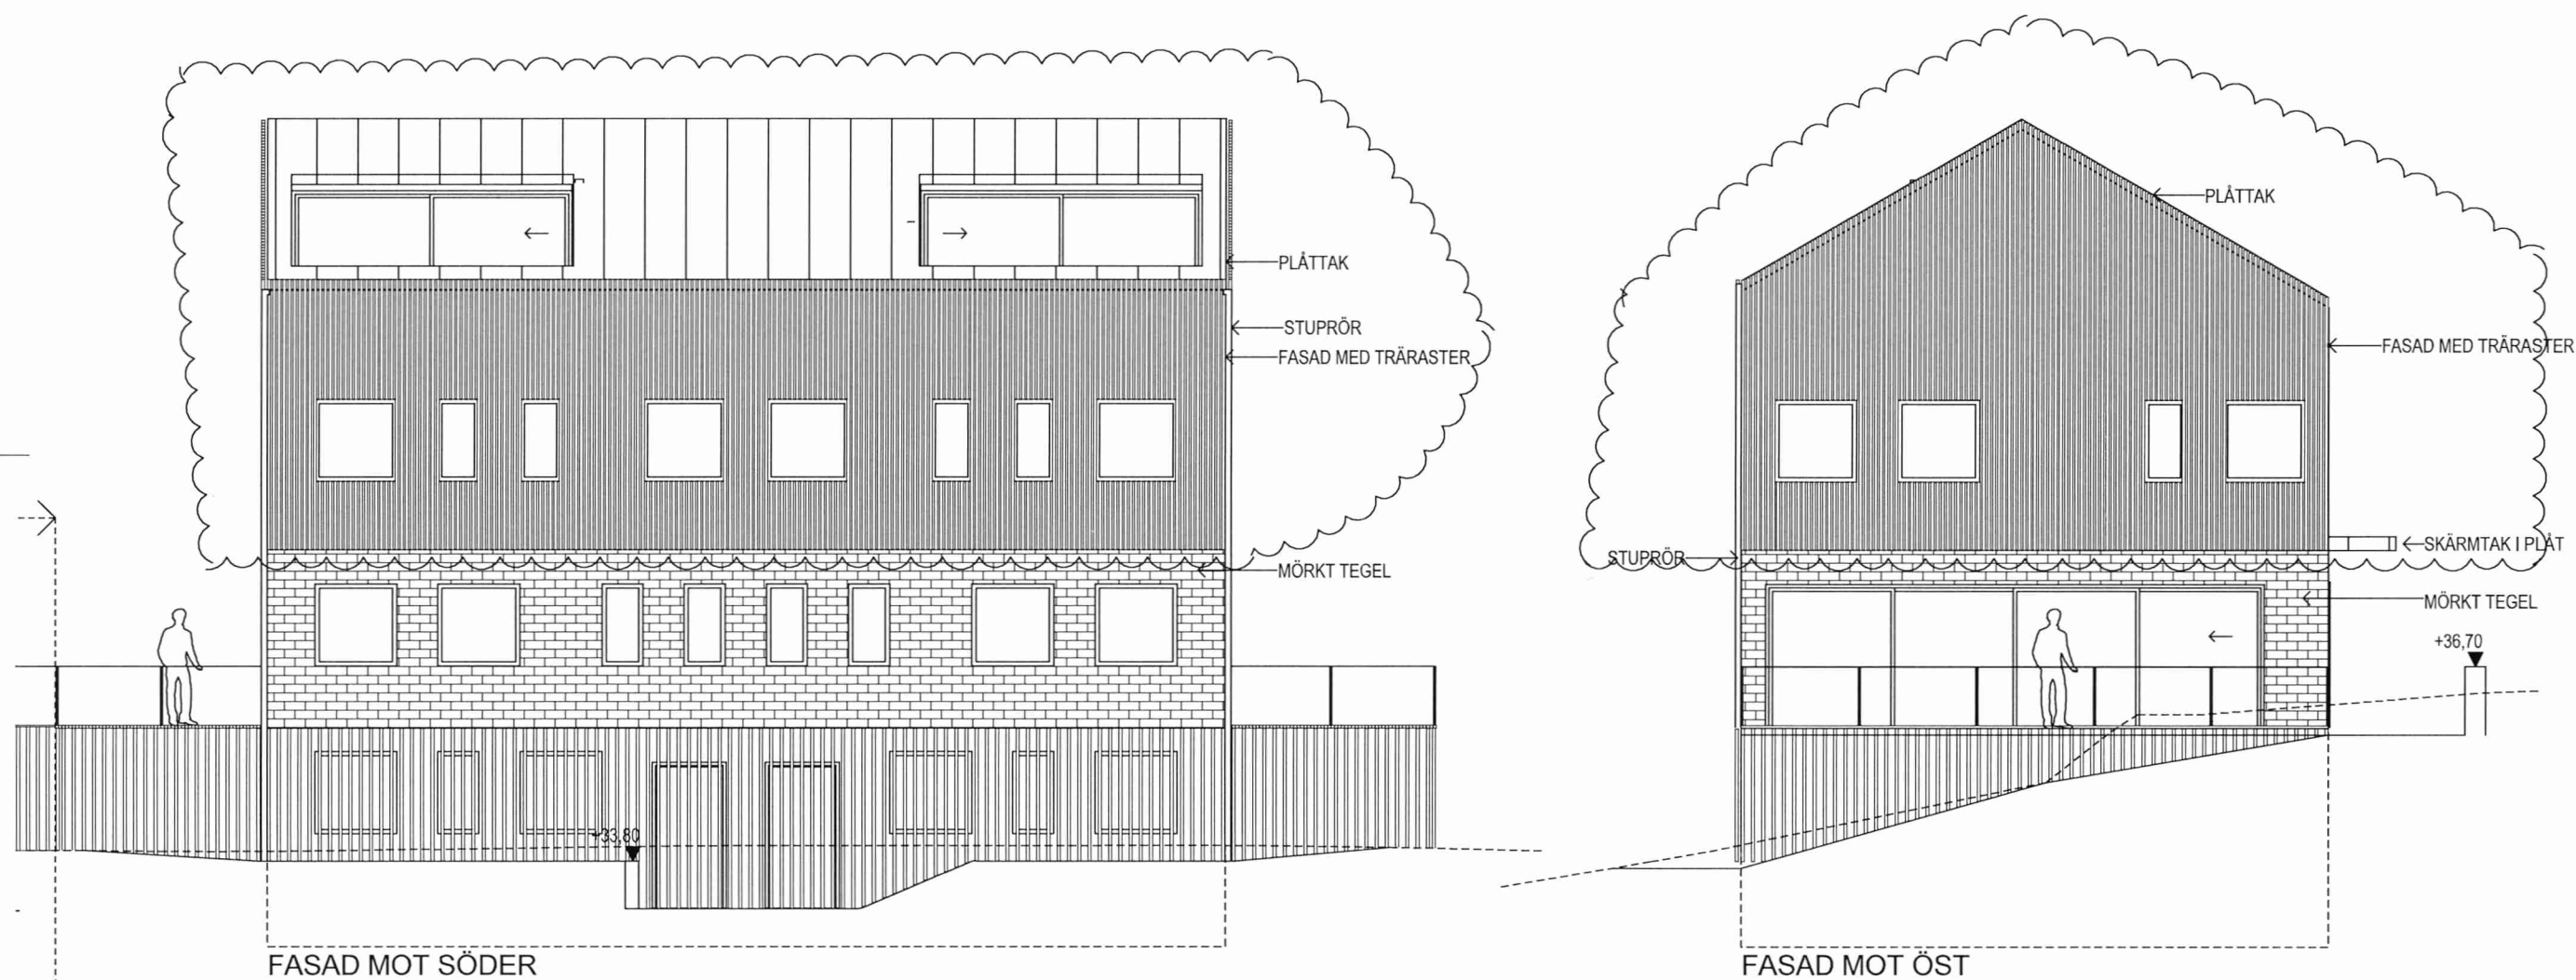

SKALA 1:100

10 5 2 1 0

METER

ADRESS:
TUSSMÖTEVÄGEN 234, 122 64, ENSKEDE

2016-11-14	PM -A02			
2015-11-19		DATUM	BYGGLOVSHANDLING	
HARALD GAMRELL		ANSVARIG	FASADER HUS A	
1:100 (A3)		SKALA		
BET B	NUMMER A-40.3-102	HANDLÄGGARE HG	RITAD/KONSTR AV GR	UPPDRAG NR 11518800

lilje
wall

