




## FÖRKLARINGAR

	KAPPHYLLA
	GARDEROB
	LINNESKÅP
	STÄDSKÅP
	KYL
	FRYS
	SPIS
	TVÄTTMASKIN/TORKTUMLARE
	DISKMASKIN
	FÖRRÅD
	VÄRMEPUMP
	UTTAG TELEFON
	UTTAG MULTIMEDIA (KABEL-TV, BREDBAND)

## ÖVRIGT

RUMSHÖJD = 2,50 M (I BAD OCH WC/DUSCH 2,30 M)

BR = BRÖSTNINGSHÖJD

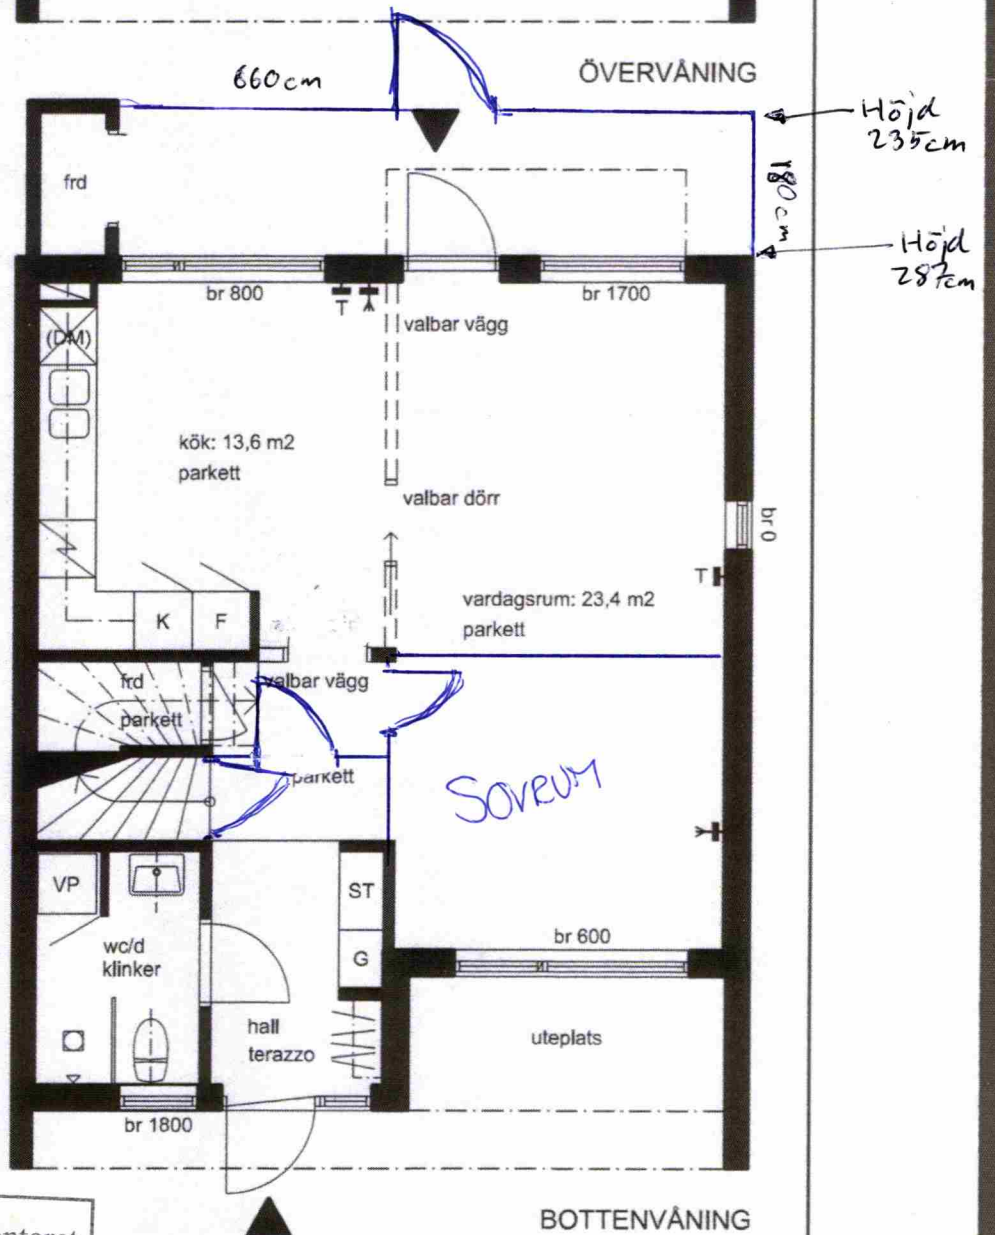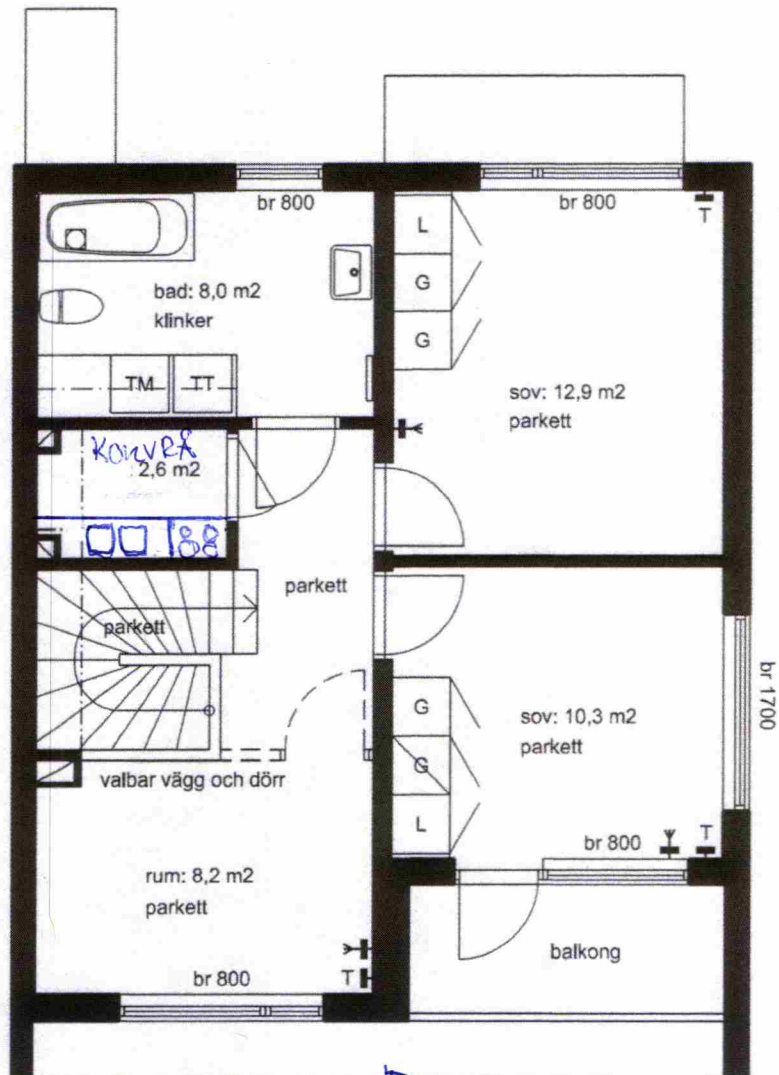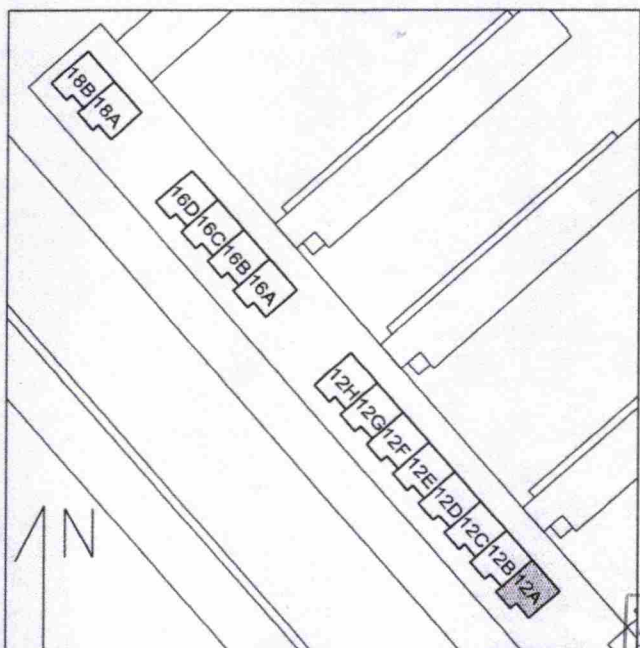

RÄTT TILL ÄNDRINGAR FÖRBEHÅLLES

Stadsbyggnadskontoret

Inkom 2017-02-10  
Reg. 17-02203-575  
Dnr.

2006-06-02