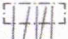



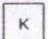

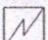
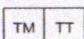

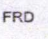
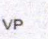
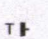



Kv. KIPPINGE 3, HJULSTA BACKAR



STOCKHOLMS STAD Stadsbyggnadskontoret
Inkom 2017 -02- 10
Reg. RADHUS, HUS 12 A
Dnr: 7 - 0 2 2 0 3 - 5 7 5
4 ROK 107 KVM

FÖRKLARINGAR


-  KAPPHYLLA
-  GARDEROB
-  LINNESKÅP
-  STÄDSKÅP
-  KYL
-  FRYS
-  SPIS
-  TVÄTTMASKIN/TORKTUMLARE
-  DISKMASKIN
-  FRD FÖRRÅD
-  VP VÄRMEPUMP
-  T UTTAG TELEFON
-  UTTAG MULTIMEDIA (KABEL-TV, BREDBAND)

ÖVRIGT

RUMSHÖJD = 2,50 M (I BAD OCH WC/DUSCH 2,30 M)
BR= BRÖSTNINGSHÖJD

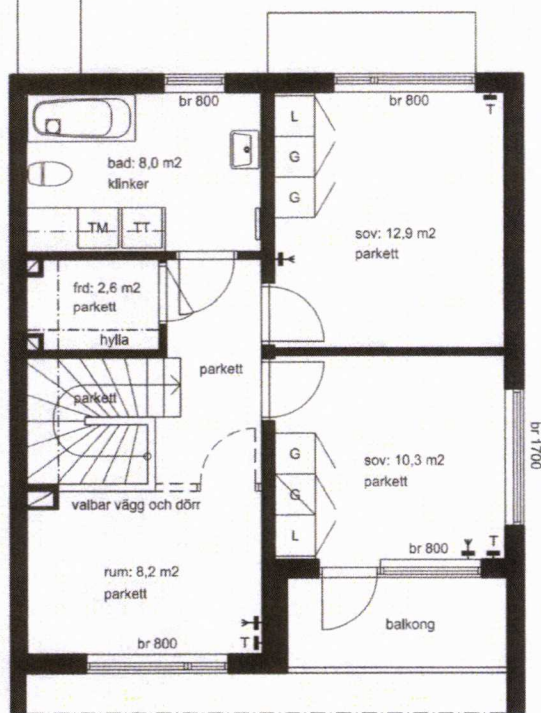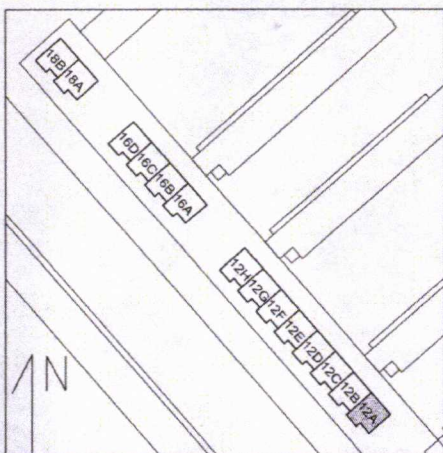

ÖVERVÅNING

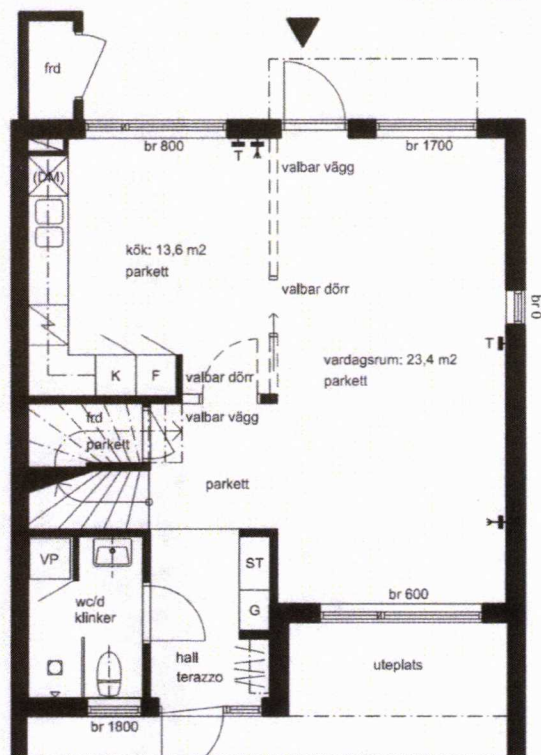


BOTTENVÅNING

SB Svenska Bostäder



RÄTT TILL ÄNDRINGAR FÖRBEHÅLLES



2006-06-02



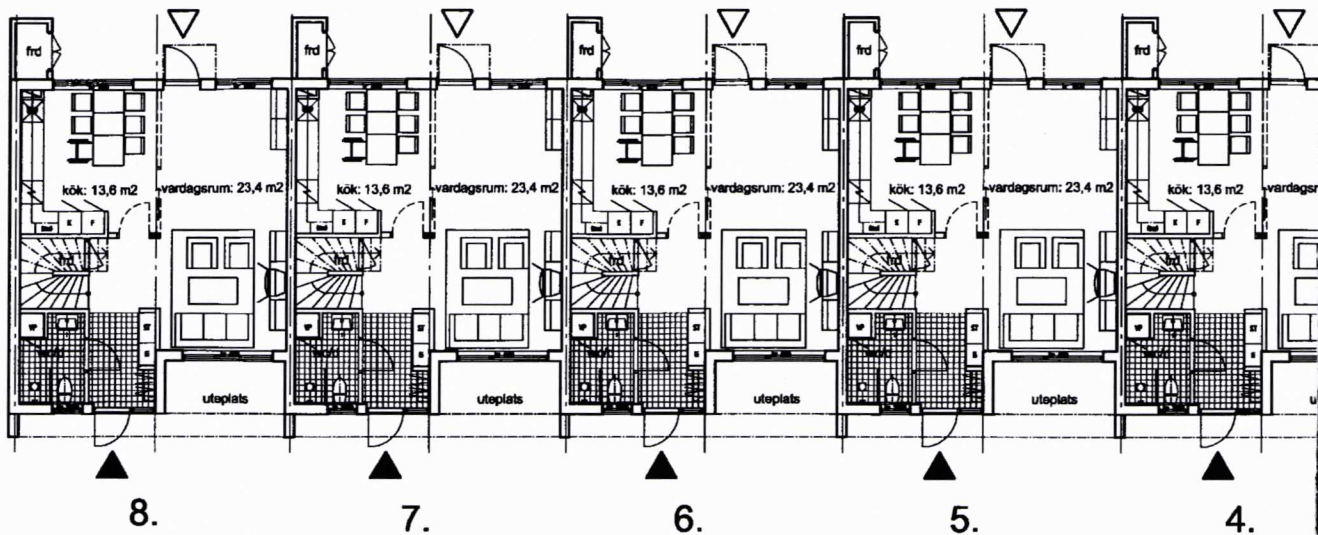


STOCKHOLM STADSBYGGNADSKONTORET
 Inkom 2017-02-10
 Reg.
 Dnr 7-02203-575

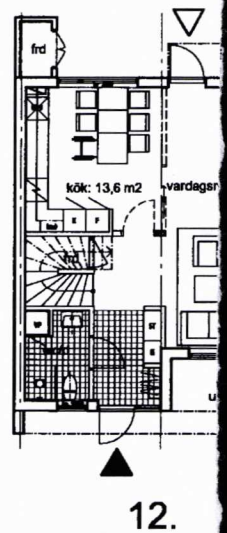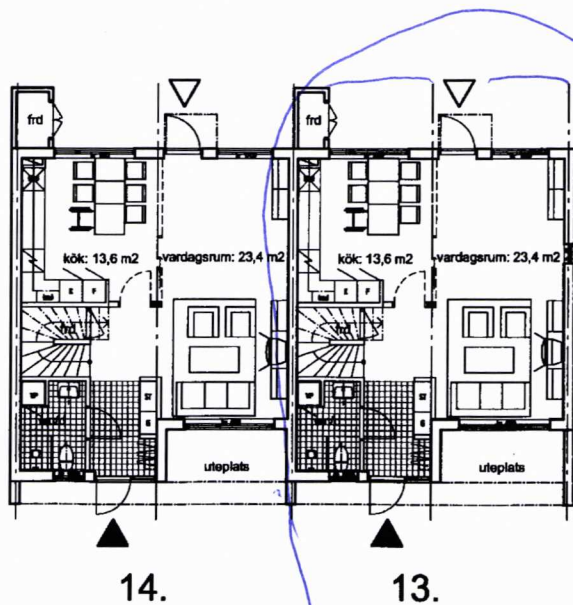


FÖRKLARINGAR


FASADER AV TRÄPANEL.
TAK AV PAPP.
UTVÄNDIG FÄRGSÄTTNING ENLIGT UTVÄNDIG
KULÖRBESKRIVNING.

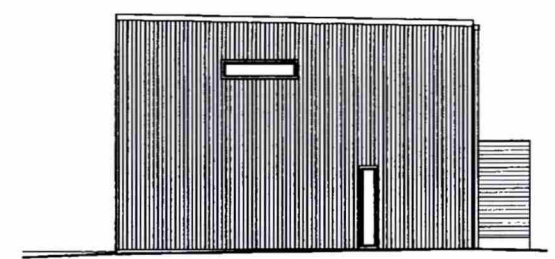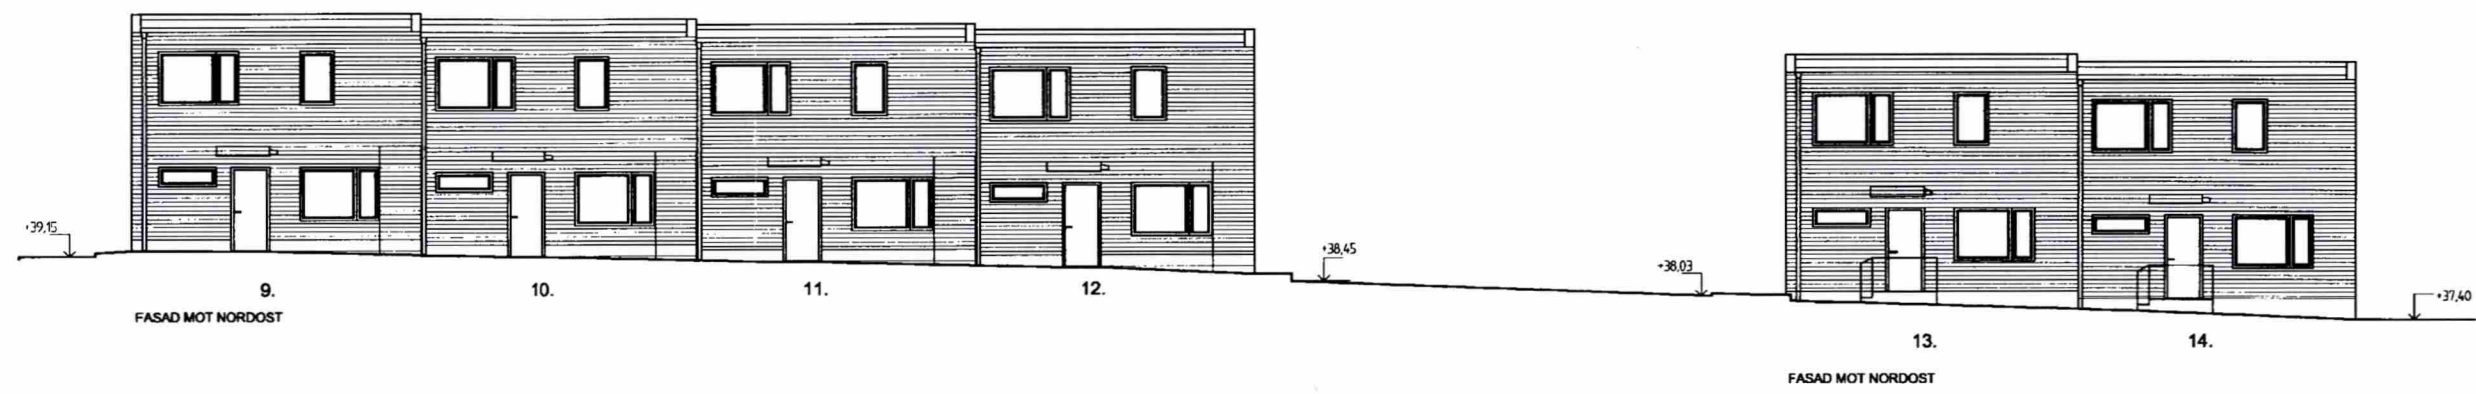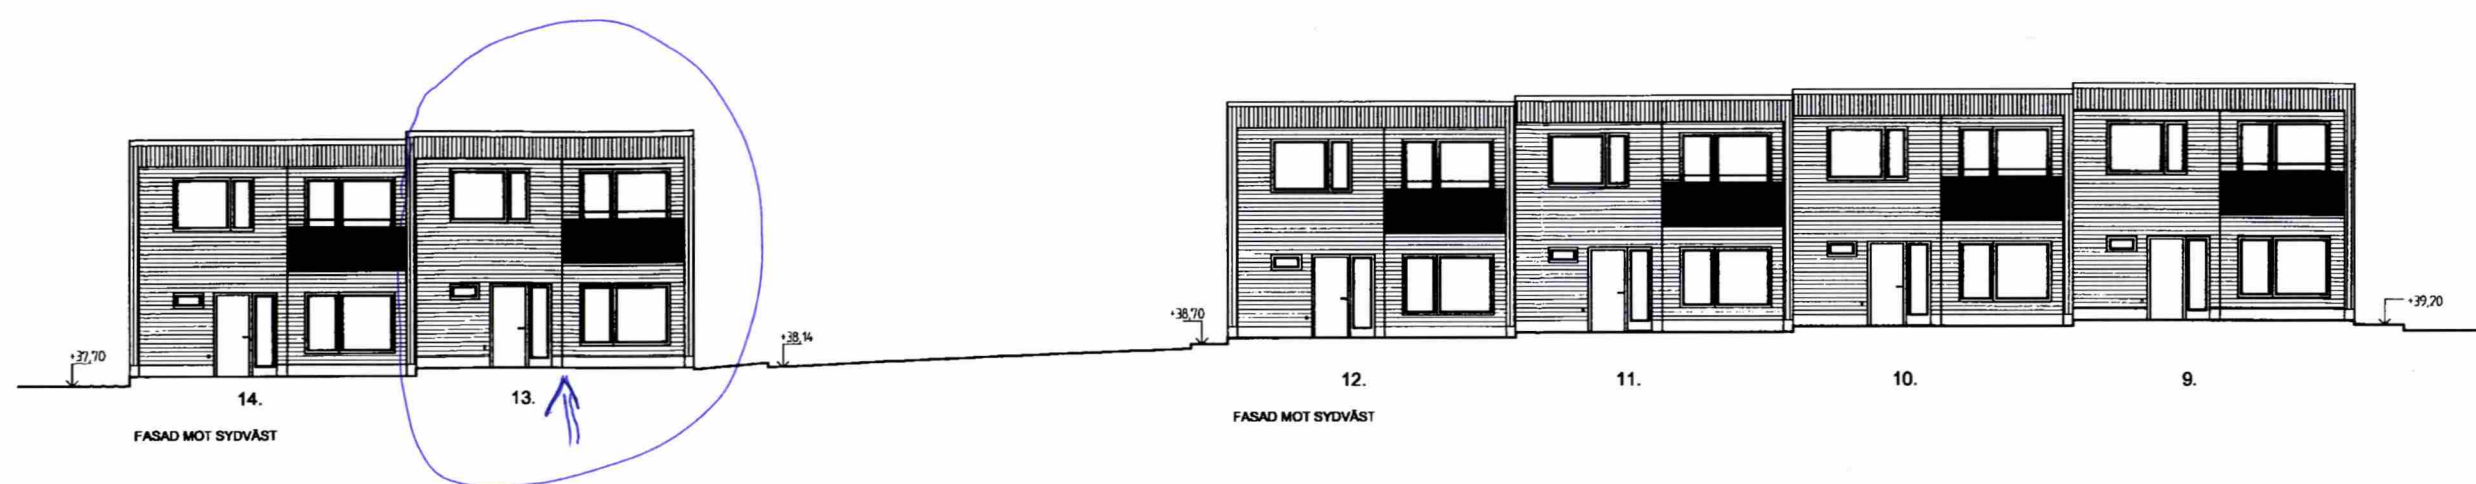


FASAD MOT SYDÖST. HUS 9

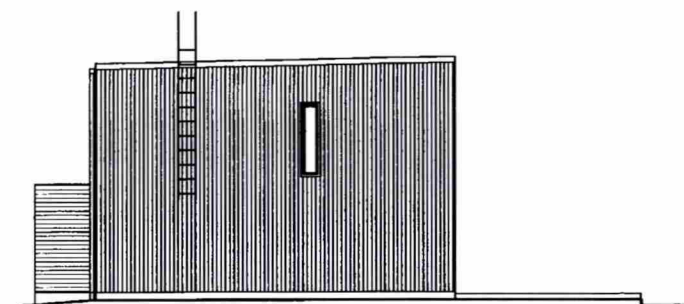



FASAD MOT NORDVÄST. HUS 12

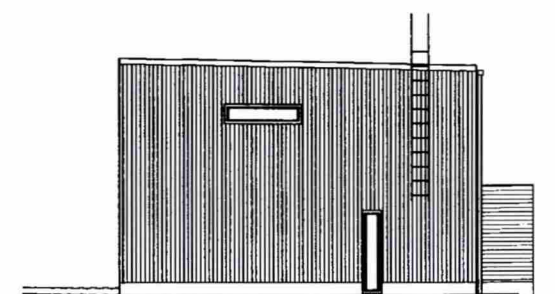

FASAD MOT SYDÖST. HUS 13

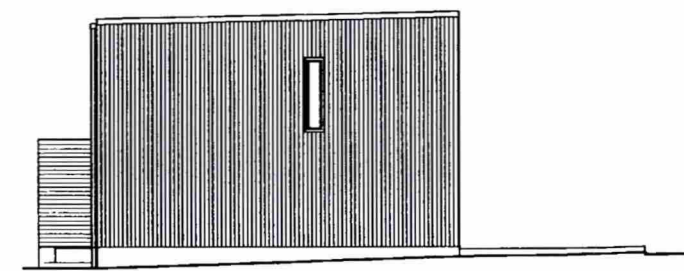


FASAD MOT NORDVÄST. HUS 14

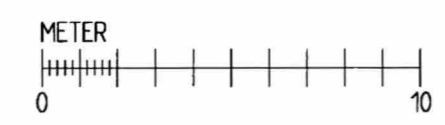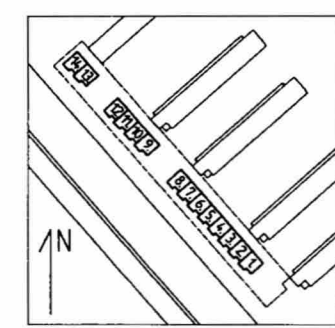

Stadsbyggnadskontoret
Inkom 2017-02-10
Reg.
Dnr 17-02203-575

Stadsbyggnads
kontoret
Inkom 2006-04-19
Reg.
Dnr 05-07450-577

A	Husstreck, fasadmateriell, taklutt, BS			2006-04-18
BET	ANT	ÄNDRINGEN AVSEER	SKID	DATUM
BYGGLOVSHANDLING				
Kv KIPPINGE, HJULSTA, STOCKHOLM NYA RADHUS, NYBYGGNAD PROJEKTNUMMER: 3967				
				
■ A	BERGMANZ ARCHITECT AB SÄLAGRÄNSGATAN 19, 171 31 STOCKHOLM			TEL 08-525 92 400 FAX 08-525 92 440
□ LA	NYHAMN AB ERSTAGATAN 31, 176 36 STOCKHOLM			TEL 08-556 00 900 FAX 08-556 00 929
□ K	SÖDER LUNDSTRÖM BYGGKONSULT AB BOX 7704, 171 07 SÖDERBYS			TEL 08-706 45 50 FAX 08-706 45 09
□ V	SWEED THEORELLS AB BOX 34044, 100 26 STOCKHOLM			TEL 08-695 60 00 FAX 08-695 58 50
□ E	RETEA AB BOX 34174, 100 26 STOCKHOLM			TEL 08-523 048 00 FAX 08-523 048 01
□ -	FÖRETAGS ADRESS			TEL FAX
UPPDRAG NR	RTAD/KONSTR AV		HANDELSGÄRE	
	BS		Bo Stockholm	
DATUM	ANSVARIG			
2005-12-19	Anders Bergman			
RADHUS				
FASADER				
HUS 9-14				
SKALA (A1)	NUMMER			BET
1:100	A40.3-002			A