


rev. datum	Datum	2017 09 28
BYGGLOVSHANDLING		
KV. SKATAN 7		
produktion  SAVANAAB		
handläggare Zijo Golic arkitekt		
ansvarig Vesko Mijac		
TAKPLAN		
skala 1:200 (A3)	nummer A-200-001	



FASAD MOT ÖSTERMALMSGATAN 2



rev. datum	Datum	2017 09 28
BYGGLOVSHANDLING		
KV. SKATAN 7		
produktion  SAVANAAB		
handläggare Zijo Golic arkitekt		
ansvarig Vesko Mijac		
FASAD		
skala 1:200 (A3)	nummer	A-200-002

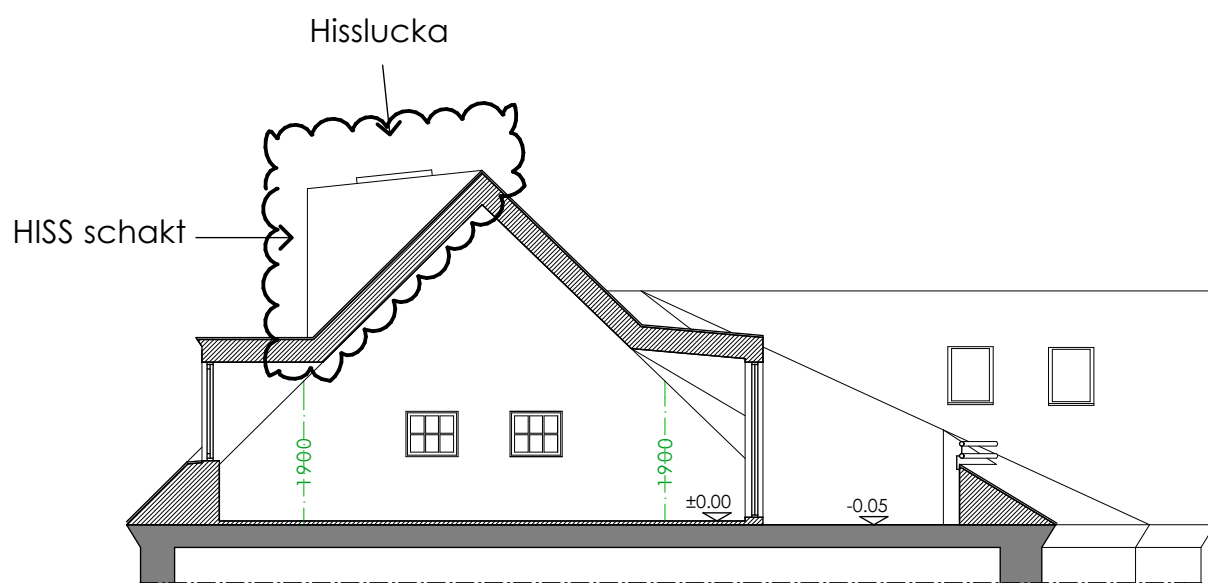

A-A



Rev. datum	datum	2017/09/28
BYGGLOVSHANDLING		
KV. SKATAN 7		
produktion 		
handläggare Zijo Golic arkitekt		
ansvarig Vesko Mijac		
SEKTION		
skala 1:100 (A4)		nummer A-200-003