

# FÖRKLARINGAR

ALLA MÅTT I MILLIMETER

BEFINTLIG VÄGG


NY VÄGG

RIVEN VÄGG

NY ÖPPNING

# FÖRESKRIFTER

# HÄNVISNINGAR

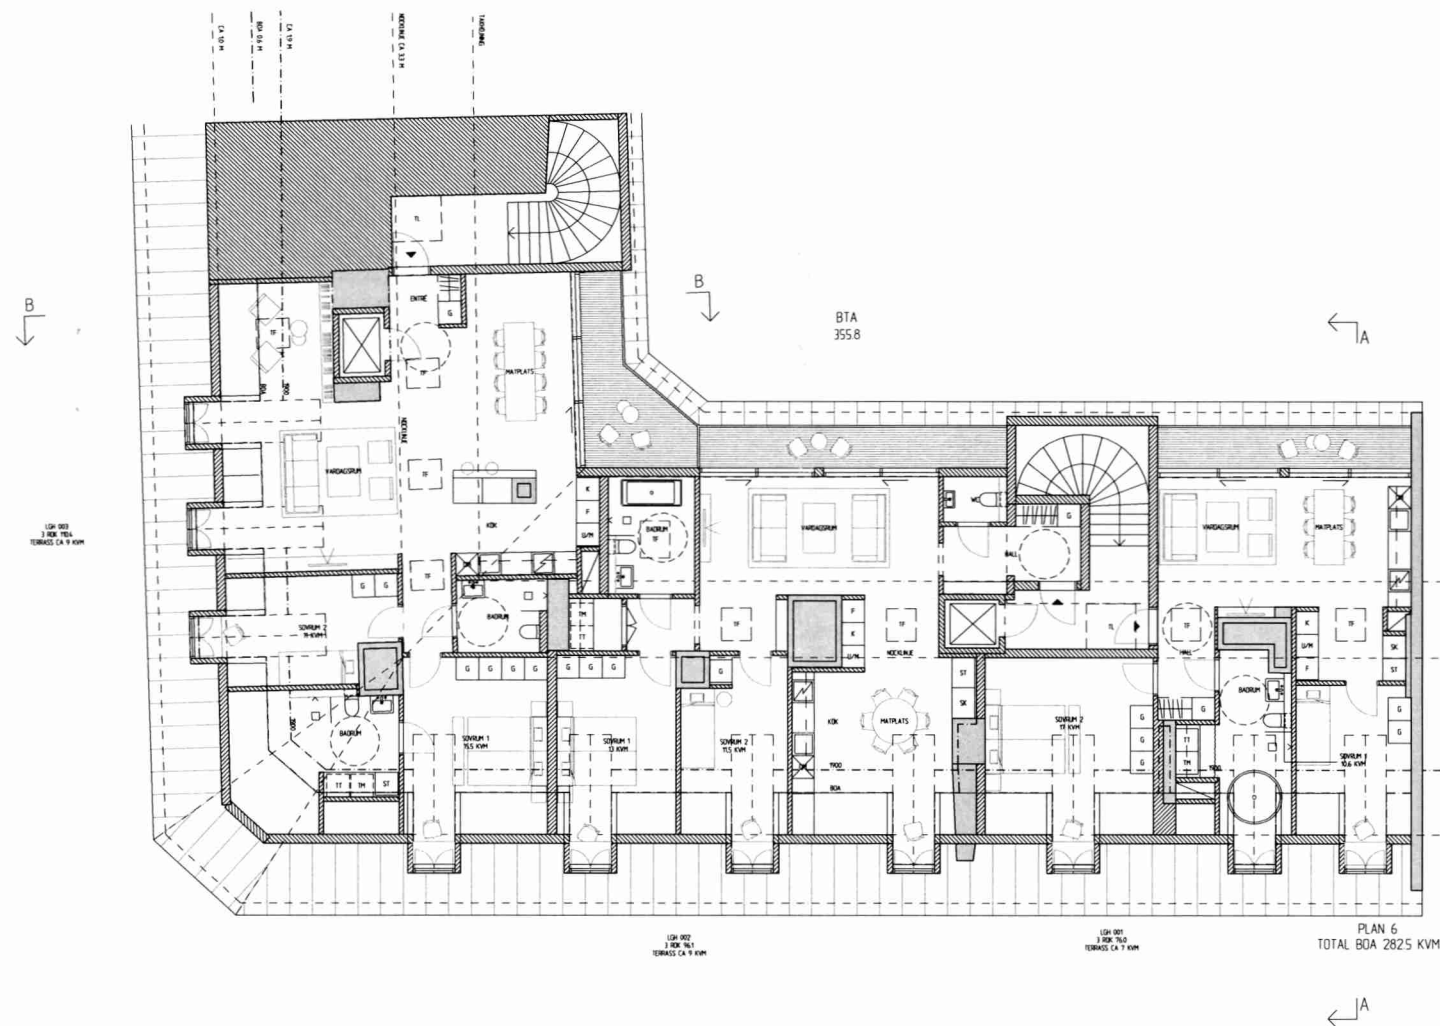

STOCKHOLMS STAD Stadsbyggnadskontoret

Inkom 2017-11-07

Reg- 20333-575

Dnr:


A	ÄNDRINGAR I PLAN	MEB	2017-10-26
BET	ÄNDRINGEN AVSER	SIGN	DATUM
BYGGLOVSHANDLING			
ANKARET 1			
A	ANDREAS MARTIN-LÖF ARKITEKTER AB	office@martinlof.se	
K			
E			
V			
UPPDRAG NR	RITAD AV	HANDLÄGGARE	
15 094	CV/MEB	MA/AU	
DATUM	ANSVARIG		
2015-12-10	A. MARTIN-LÖF		
OMBYGGNAD TILL BOSTÄDER			
KV. ANKARET 1, STOCKHOLM			
PLAN 1 6 TR.			
PLAN			
SKALA	NUMMER	BET	
1:100	A-101	A	

Skala 1:100 i A1-format (1:200 i A3-format)




## FÖRESKRIFTER

## HÄNVISNINGAR

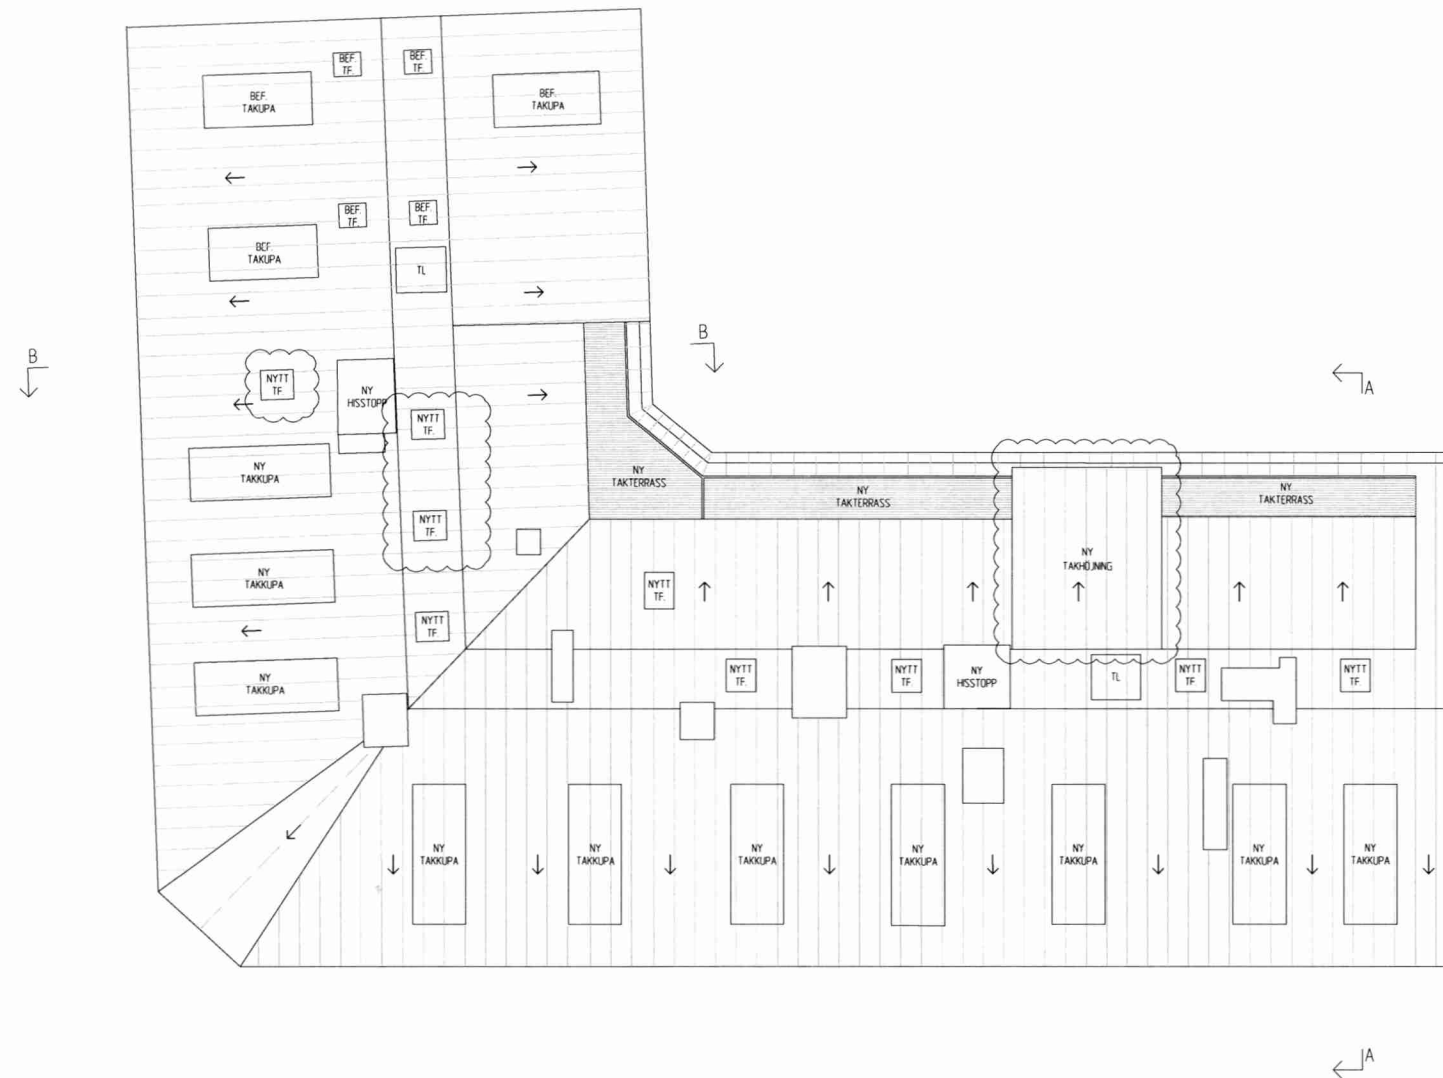

### TAKPLAN

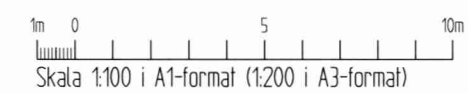

STOCKHOLMS  
STAD  
Stadsbyggnadskontoret  
Inkom 2017 -11- 07  
Reg.  
18 - 20333 - 575  
Dnr:

A		ÄNDRINGAR I TAKPLAN	MEB	2017-10-26
BET	ANT	ÄNDRINGEN AVSER	SIGN	DATUM
BYGGLOVSHANDLING				
ANKARET 1				
A	ANDRÉAS MARTIN-LÖF ARKITEKTER AB KUNINGSKOLMSTORG 1, 112 21 STOCKHOLM, TEL. 08-8447702			office@martinlof.se
K				
E				
V				
UPPRAG NR 15 094		RITAD AV CV/MEB	HANDLAGGARE MA/AU	
DATUM 2015-10-30		ANSVARIG A. MARTIN-LÖF		
OMBYGGNAD TILL BOSTADER KV. ANKARET 1, STOCKHOLM TAKPLAN				
PLAN				
SKALA 1:100		NUMMER A-103		I BET A