


FÖRKLARINGAR
ALLA MÅTT I MILLIMETER

FÖRESKRIFTER

HÄNVISNINGAR

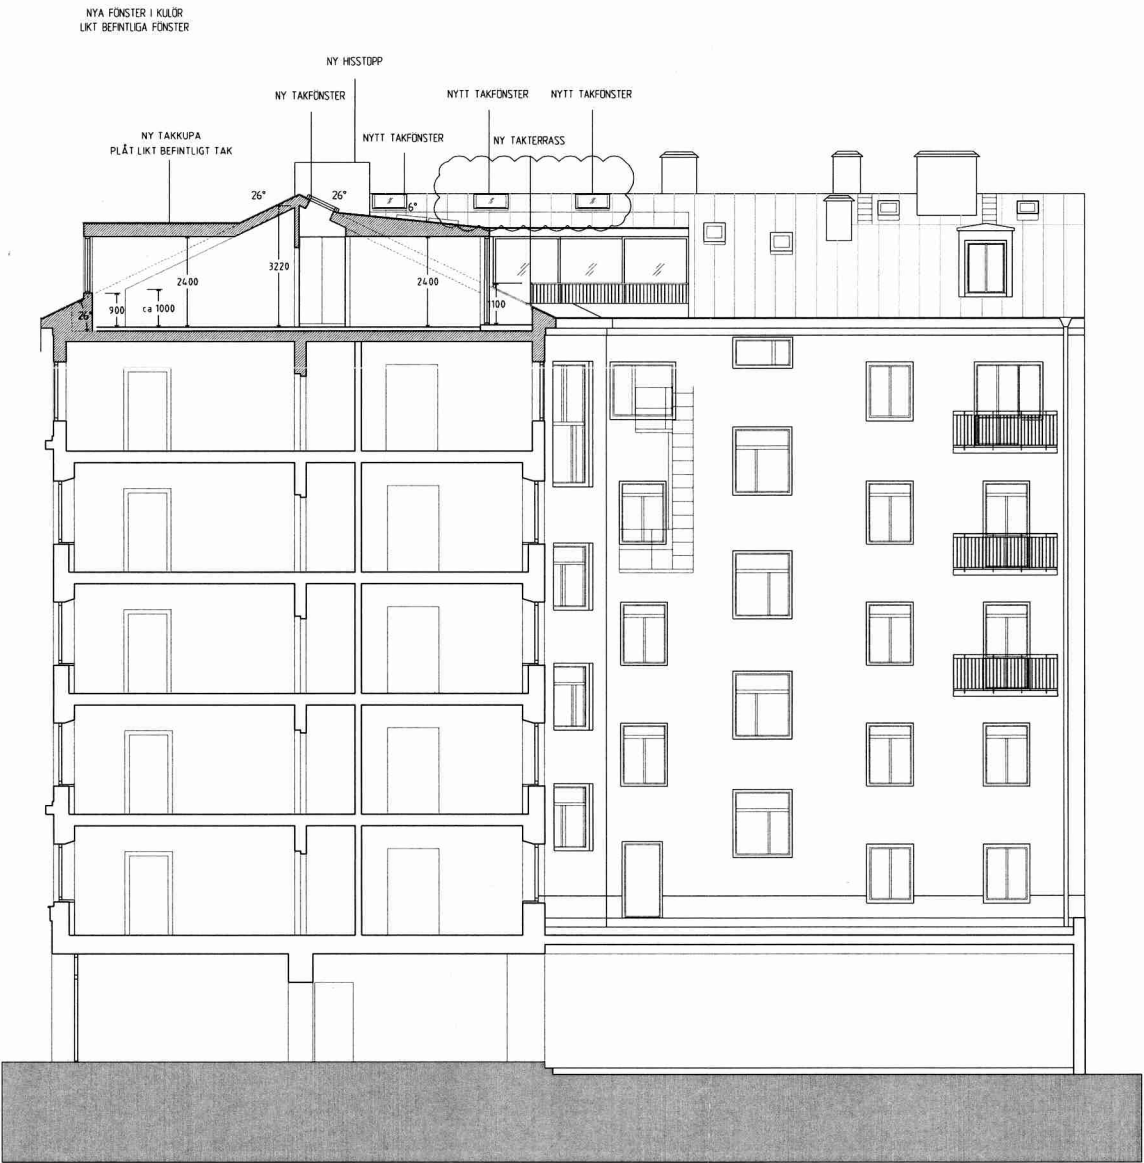


SEKTION A-A

STOCKHOLMS STAD Stadsbyggnadskontoret

Inkom 2017-11-07
Reg. 20333-575
Dnr.


A	TILLÄGG AV TAKFÖNSTER		MEB	2017-10-26
BET	ANT	ÄNDRINGEN AVSER	SIGN	DATUM
BYGGLOVSHANDLING				
ANKARET 1				
A	ANDREAS MARTIN-LÖF ARKITEKTER AB KUNDSKOLMÄRKE 1, 112 21 STOCKHOLM, TEL 08-6447702			office@martinlof.se
K				
E				
V				
UPPDRAG NR 15 094		RITAD AV CV/MEB		HANDLÄGGARE MA/AU
DATUM 2015-12-10		ANSVARIG A. MARTIN-LÖF		
OMBYGGNAD TILL BOSTÄDER KV. ANKARET 1, STOCKHOLM SEKTION A-A SEKTION				
SKALA 1:100		NUMMER A-301		BET A

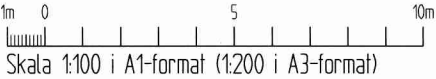


ALLA MÅTT I MILLIMETER

FÖRESKRIFTER

HÄNVISNINGAR

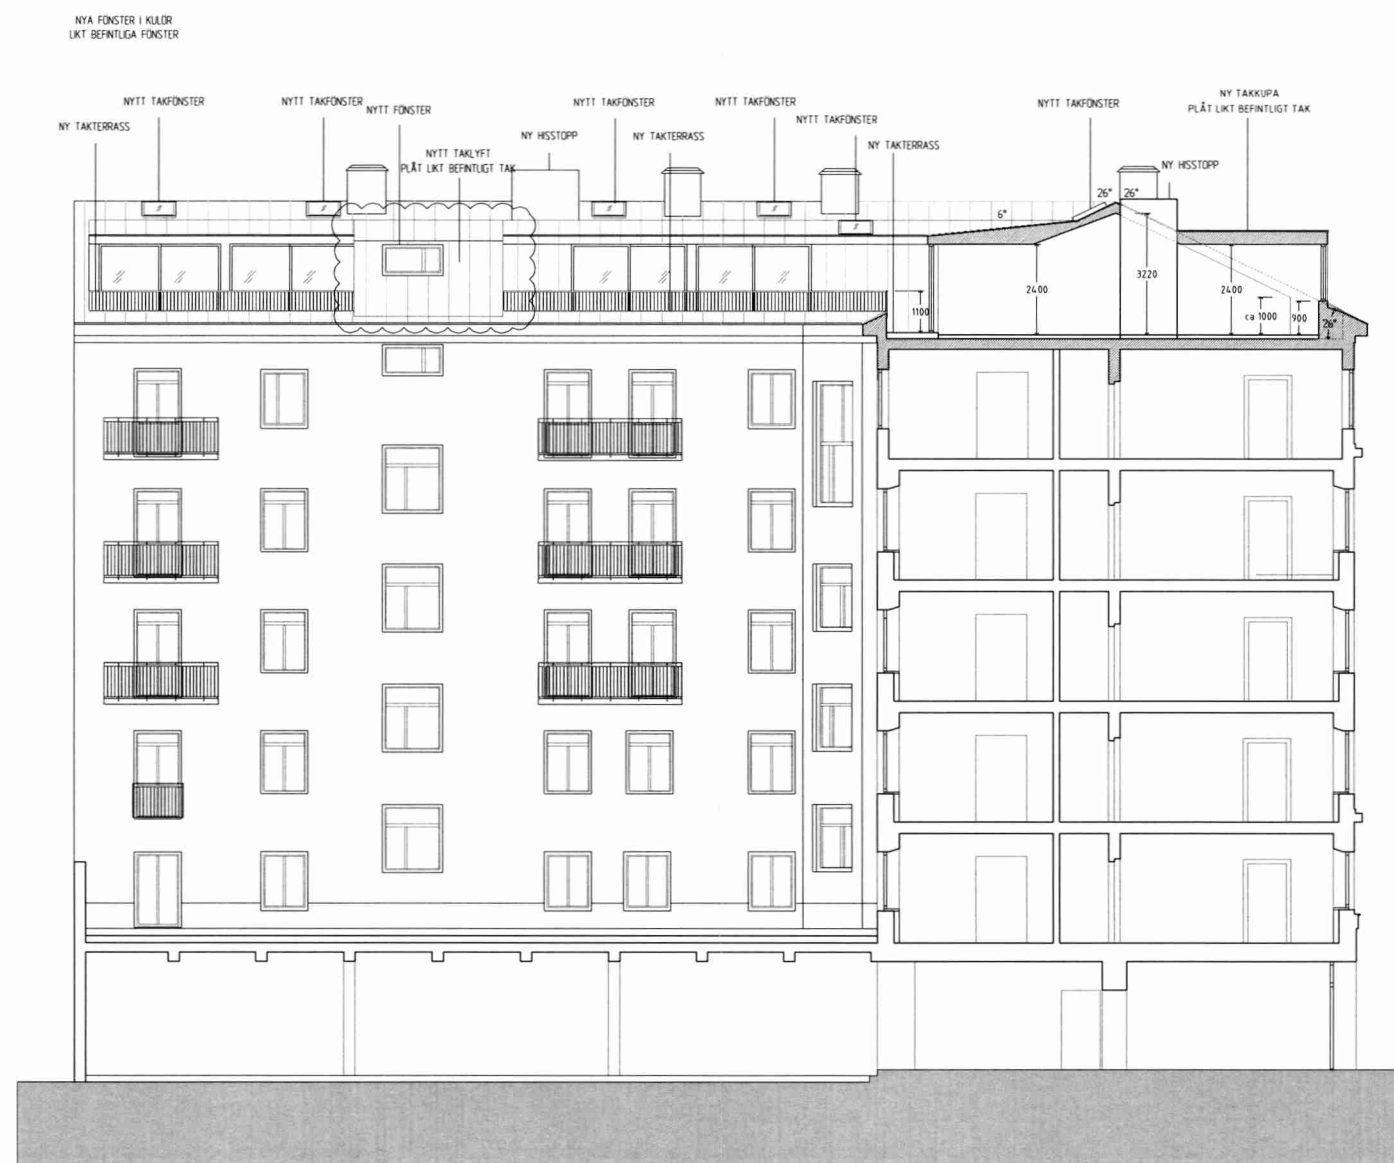

SEKTION B-B

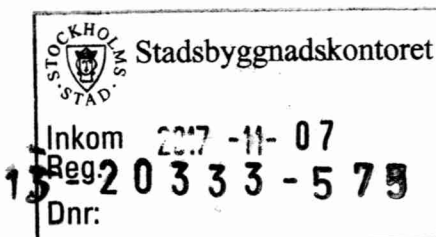

A		TAKLYFT I TRAPPHUS	MEB	2017-10-26
BET	ANT	ÄNDRINGEN AVSER	SIGN	DATUM

BYGGLOVSHANDLING

ANKARET 1

A	ANDREAS MARTIN LÖF ARKITEKTER AB KLINGHOLMSTORIC 1, 112 21 STOCKHOLM, TEL. 08-6447702	office@martinlof.se
K		
E		
V		

UPPDAG NR 15 094	RITAD AV CV/MEB	HANDLÄGGARE MA/AU
DATUM 2015-12-10	ANSVARIG A. MARTIN-LÖF	
ÖMBYGGNAD TILL BOSTÄDER KV. ANKARET 1, STOCKHOLM SEKTION B-B SEKTION		
SKALA 1:400	NUMMER A-302	I BET A

