

Eva B



FASAD MOT GATAN


0  
1  
2  
3  
4  
5  
6  
7  
8  
9  
10

BEF TAK: SVART PLÅT

BLIVANDE KUPOR I SVART PLÅT  
FÖNSTERKARMAR MÖRKT GRÅ

BEF FASAD: VIT OCH RÖD PUTS  
FÖNSTERKARMAR MÖRKBRUNA

16 meter

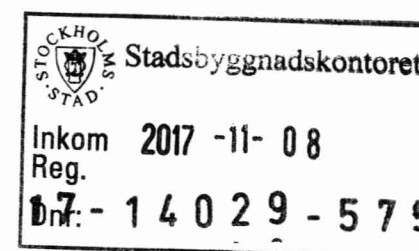

Rev 171103: Takfönster bort från gatsidan.  
Måttsättning kupor, terrasser och mellanrum.  
(På takplanen)  
Uträkning av kvm dagsljusinsläpp / lgh.

**BYGGLOVRITNING**

Kv. Kungsbacken 9,

Drottninggatan 110

Inredning av vind till bostäder

Fasad mot gatan

Ritning A:2

Skala: 1:100 utskriven på A3

20160907

Etage Stockholm AB  
ark Jenny Frigren  
0706 422773




FASAD MOT GÅRDEN

BLIVANDE TAKFÖNSTERKARMAR MÖRKT GRÅ

BEF TAK: SVART PLÅT

BLIVANDE KUPOR I SVART PLÅT  
FÖNSTERKARMAR MÖRKT GRÅ

BEF FASAD: SANDFÄRGAD PUTS  
FÖNSTERKARMAR MÖRKBRUNA

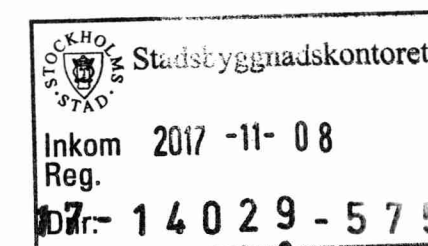

Rev 171103: Takfönster bort från gatsidan.  
Måttsättning kupor, terrasser och mellanrum.  
(På takplanen)  
Uträkning av kvm dagsljusinsläpp / lgh.

**BYGGLOVRITNING**  
Kv. Kungsbacken 9,  
Drottninggatan 110  
Inredning av vind till bostäder  
Fasad mot gården  
Ritning A:3  
Skala: 1:100 utskriven på A3  
20160907

Etage Stockholm AB  
ark Jenny Frigren  
0706 422773

0  
1  
2  
3  
4  
5  
6  
7  
8  
9  
10