
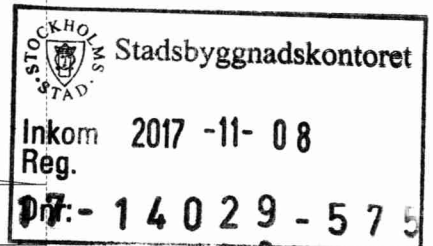


TYPSEKTION GENOM VINDEN.

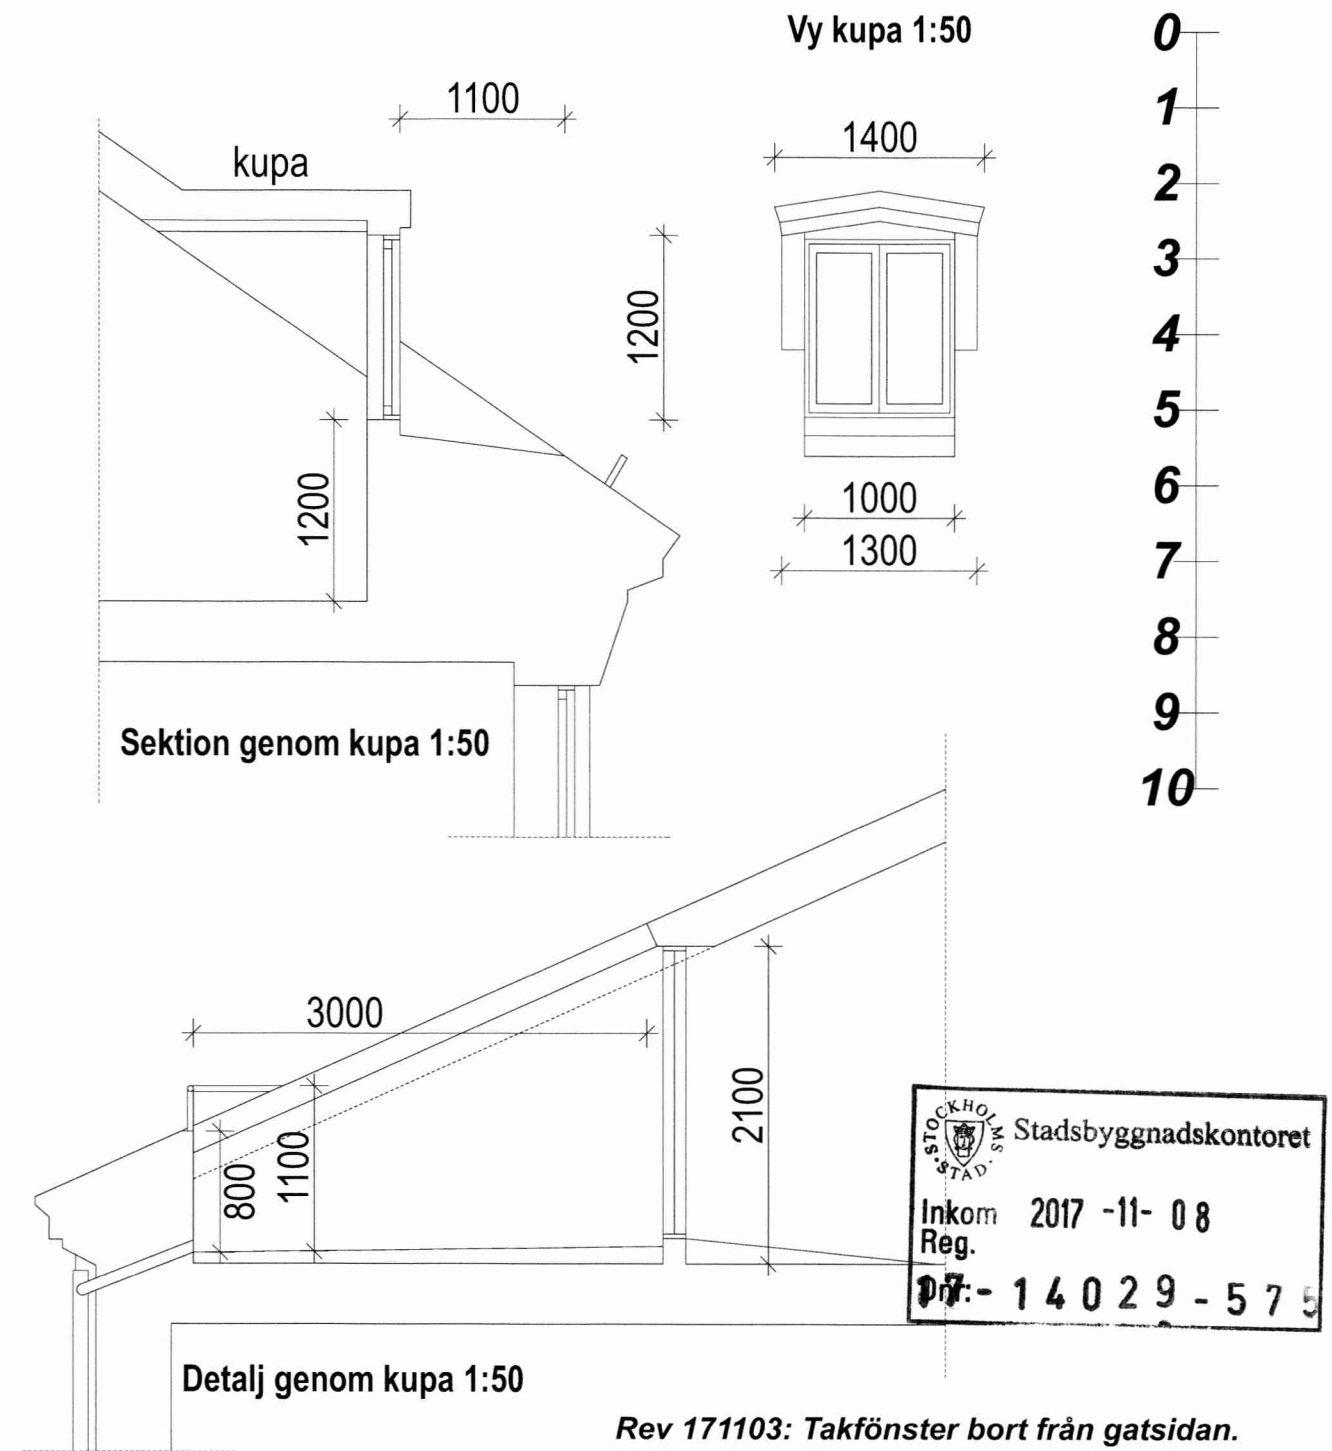

Rev 171103: Takfönster bort från gatsidan.
Måttsättning kupor, terrasser och mellanrum.
(På takplanen)
Uträkning av kvm dagsljusinsläpp / lgh.

BYGGLOVRITNING
Kv. Kungsbacken 9,
Drottninggatan 110
Inredning av vind till bostäder
Sektion
Ritning A:4
Skala: 1:100 utskriven på A3
20160907

Etage Stockholm AB
ark Jenny Frigren
0706 422773