HUS B

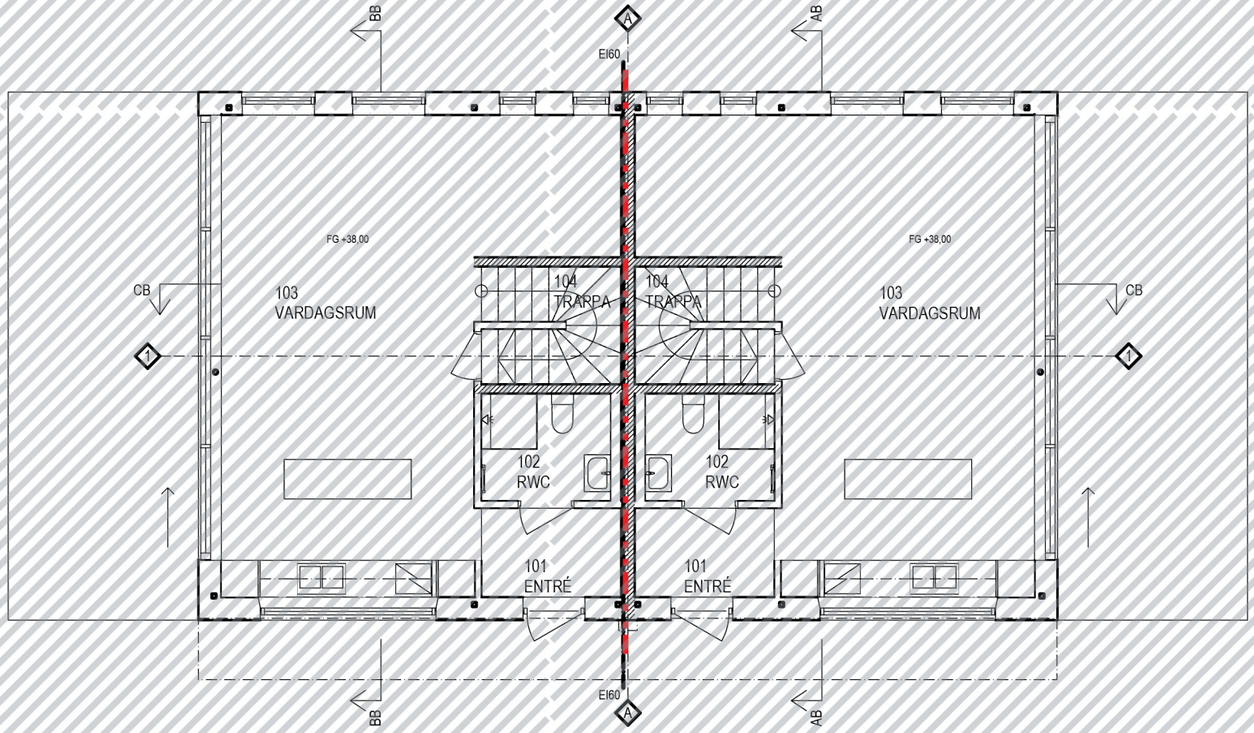

HUS A

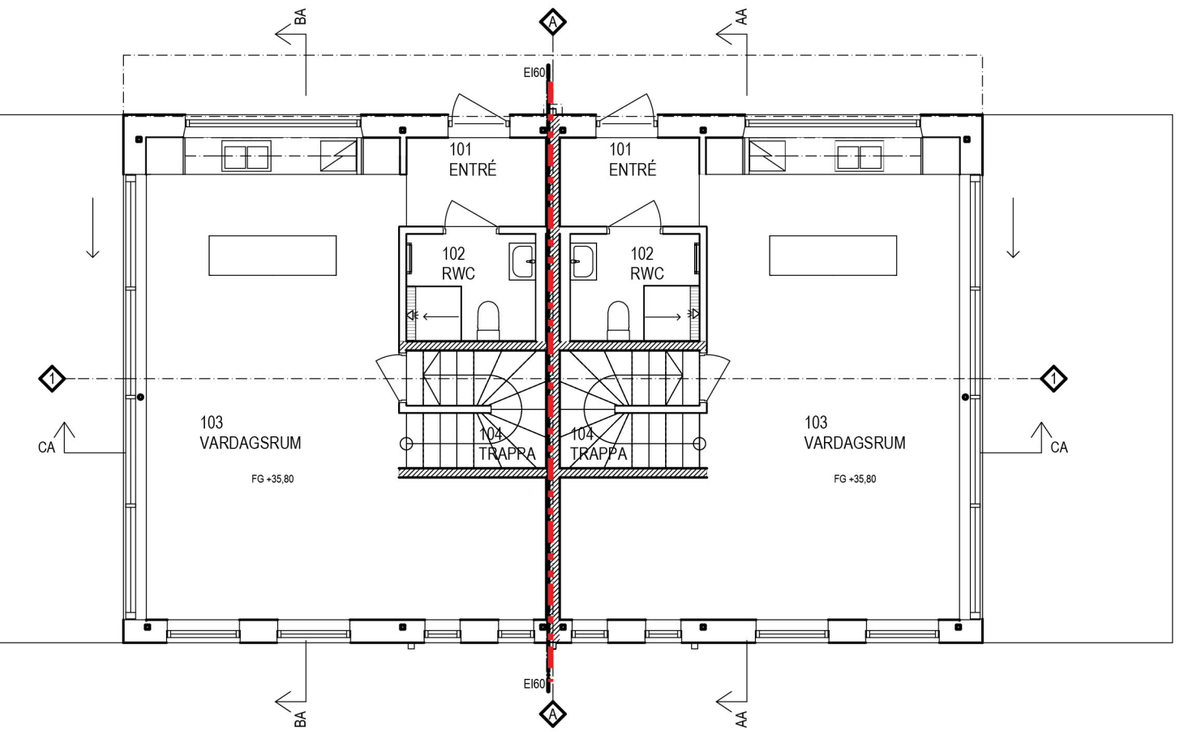

Fönster för utrymning

Fast monterad stege

Brandcellsgräns EI 60

fire
fire and risk engineering

Denna principskiss är ett komplement till brandskydds-beskrivningen.Se brandskyddsbeskrivning, övriga beskrivningar och A-ritning för detaljanvisningar.I händelse av motstridiga uppgifter så skall detta påtalas.

Handläggare: Robin Palmgren

BRANDSKYDDSSKISS

FIRE 180112

B-90.1-01 Hus A

SKALA 1:50

0 1 2 5

METER

RELATIONSHANDLING

STUREBY STADSVILLOR

TUSSMÖTETORPET 19

TUSSMÖTEVÄGEN 236, 122 64 ENSKEDE

NINE DOORS PROPERTIES

A	LILJEWALL ARKITEKTER AB	010-205 10 80
K	Knut Jönsson Ingenjörsbyrå AB	.
V	Pelator VVS projektering AB	.
E	ELdesign Ingenjörsbyrå AB	.

UPPDRAG NR	RITAD AV	HANDLÄGGARE
11518800	JL	HG
DATUM	ANSVARIG	
2017-12-19	HG	

NYBYGGNAD AV STADSVILLOR

PLANER

PLAN 1, HUS A OCH B

SKALA	NUMMER	BET
A1 = 1:50 A3 = 1:100	A-40.1-01	

Inkom till Stockholms stadsbyggnadskontor - 2018-01-24, Dnr 2015-19935