
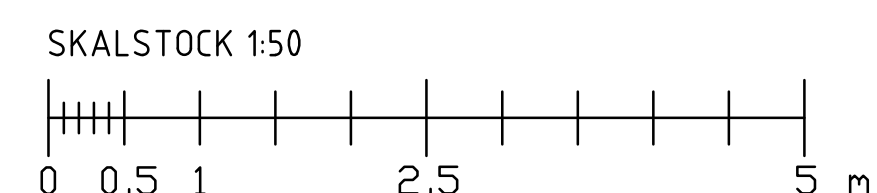


F1, A1	KANAL AV VÄRMFÖRZINKAD STÅLPLÅT
F5	FLEXIBEL KANAL, REC:S TYP DRASUTEN
A6	KONDENSISOLERAD KANAL, REC:S TYP KONDENSDRASUTEN
-B1	UTVANDIG BRANDISOLERING 30 mm MED NATMÄTTA
-K1	UTVANDIG ISOLERING TYP REC:S KONDENSSTRUMPA TYP PE30
LD12	CIRKULÄR LUDDÄMPARE, LINDAB:S TYP LRCA ELLER LIKV.
UD1	UTELUFTSDOON TYP FRESH TL80DE 4BR
FD1	KONTROLLVENTIL, FLÅKTWOODS TYP KGBE ELLER LIKV
FD5	KONTROLLVENTIL, FLÅKTWOODS TYP BYBA ELLER LIKV
SPK1	SPISFLÅKT SOM TILLHANDAHÅLLES AV BE
VP1	VÄRMEPUMP SOM TILLHANDAHÅLLES AV RE

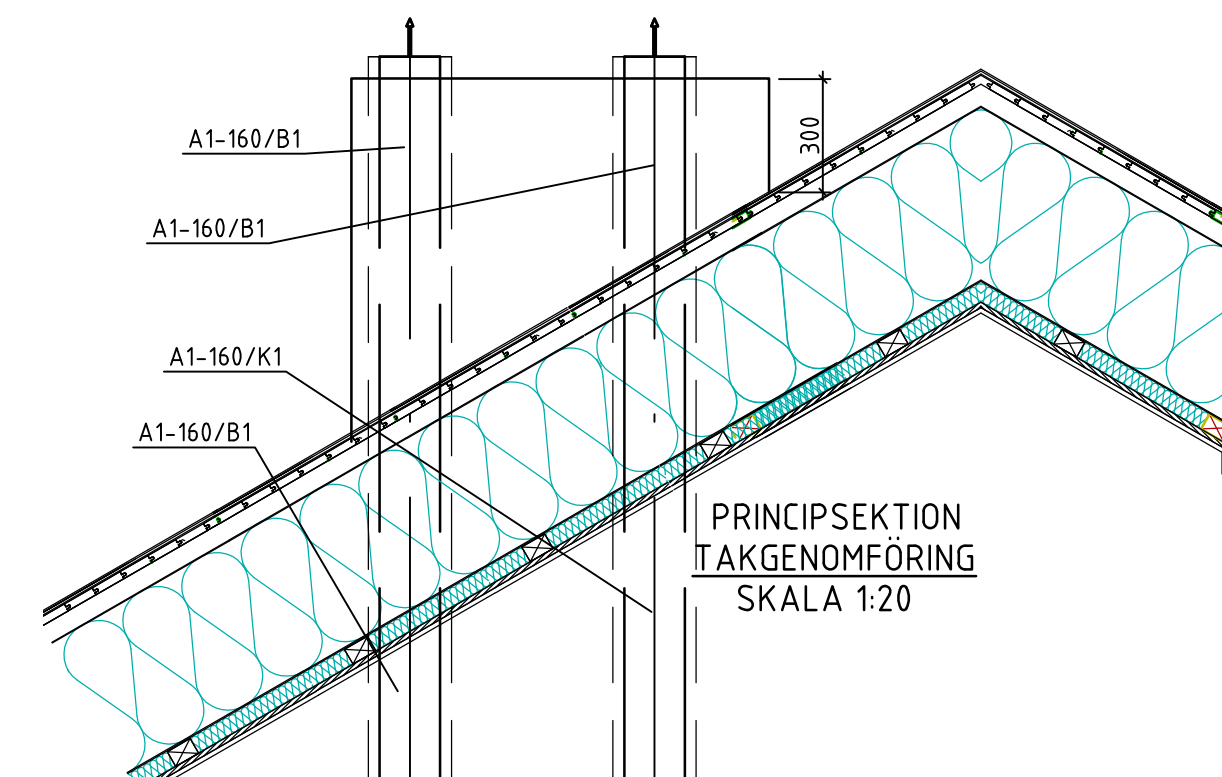

A	-	RELATIONSKRITNING	LBT	2017-12-18
BET	ANT	ANDRINGSN AVSER	SIGN	DATUM
RELATIONSKRITNING				
STUREBY STADSVILLOR				
TUSSMÖTETORPET 19				
TUSSMÖTEVÄGEN 236, 122 64 ENSKEDE				
 NINE DOORS PROPERTIES				
A	LILJEWALL ARKITEKTER AB		010-205 10 80	
K	Knut Jönsson Ingenjörstbyrå AB			
<input checked="" type="checkbox"/>	V	Pelaton VVS projektering AB		
E	El:design Ingenjörstbyrå AB			
UPPDRAG NR		RITAD AV	HANDLÄGGARE	
16157		LBT	LBT	
DATUM		ANSVARIG		
2016-12-01		LBT		
NYBYGGNAD AV STADSVILLOR				
HUS A, PLAN 3, VINDSPÄN, OCH SEKTION				
LUFTHANDLING				
SKALA		NUMMER		BET
1:50		V57-1-1102		A