

Fördelarskåp: 2-0  
Systemtemp.: 42,0 /35,0 °C  
Flöde: 250 l/h / 4,2 l/min  
Max tryckfall: 5,8 kPa

Krets	System variant	c/c	Längd (m)	Inj.värde VKF RF
1.1	G16	320	47	2,00
1.2	G16	320	54	4,50
1.3	G16	240	38	0,25
1.4	G16	240	35	0,50

Fördelarskåp: 2-1  
Systemtemp.: 42,0 /35,0 °C  
Flöde: 227 l/h / 3,8 l/min  
Max tryckfall: 5,9 kPa



Krets	System variant	c/c	Längd (m)	Inj.värde VKF RF
1.1	G16	320	60	4,50
1.2	G16	320	64	1,75
1.3	G16	320	41	0,75

Fördelarskåp: 2-2  
Systemtemp.: 42,0 /35,0 °C  
Flöde: 502 l/h / 8,4 l/min  
Max tryckfall: 19,6 kPa


Krets	System variant	c/c	Längd (m)	Inj.värde VKF RF
2.1	G16	240	31	0,25
2.2	G16	320	81	4,50
2.3	G16	240	68	0,75
2.4	G16	240	44	0,25
2.5	G16	240	62	0,25
2.6	G16	240	50	0,25
2.7	G16	240	27	0,25

Fördelarskåp: 2-3  
Systemtemp.: 42,0 /35,0 °C  
Flöde: 147 l/h / 2,5 l/min  
Max tryckfall: 11,9 kPa

Krets	System variant	c/c	Längd (m)	Inj.värde VKF RF
3.1	G16	240	59	4,50
3.2	G16	240	69	0,25

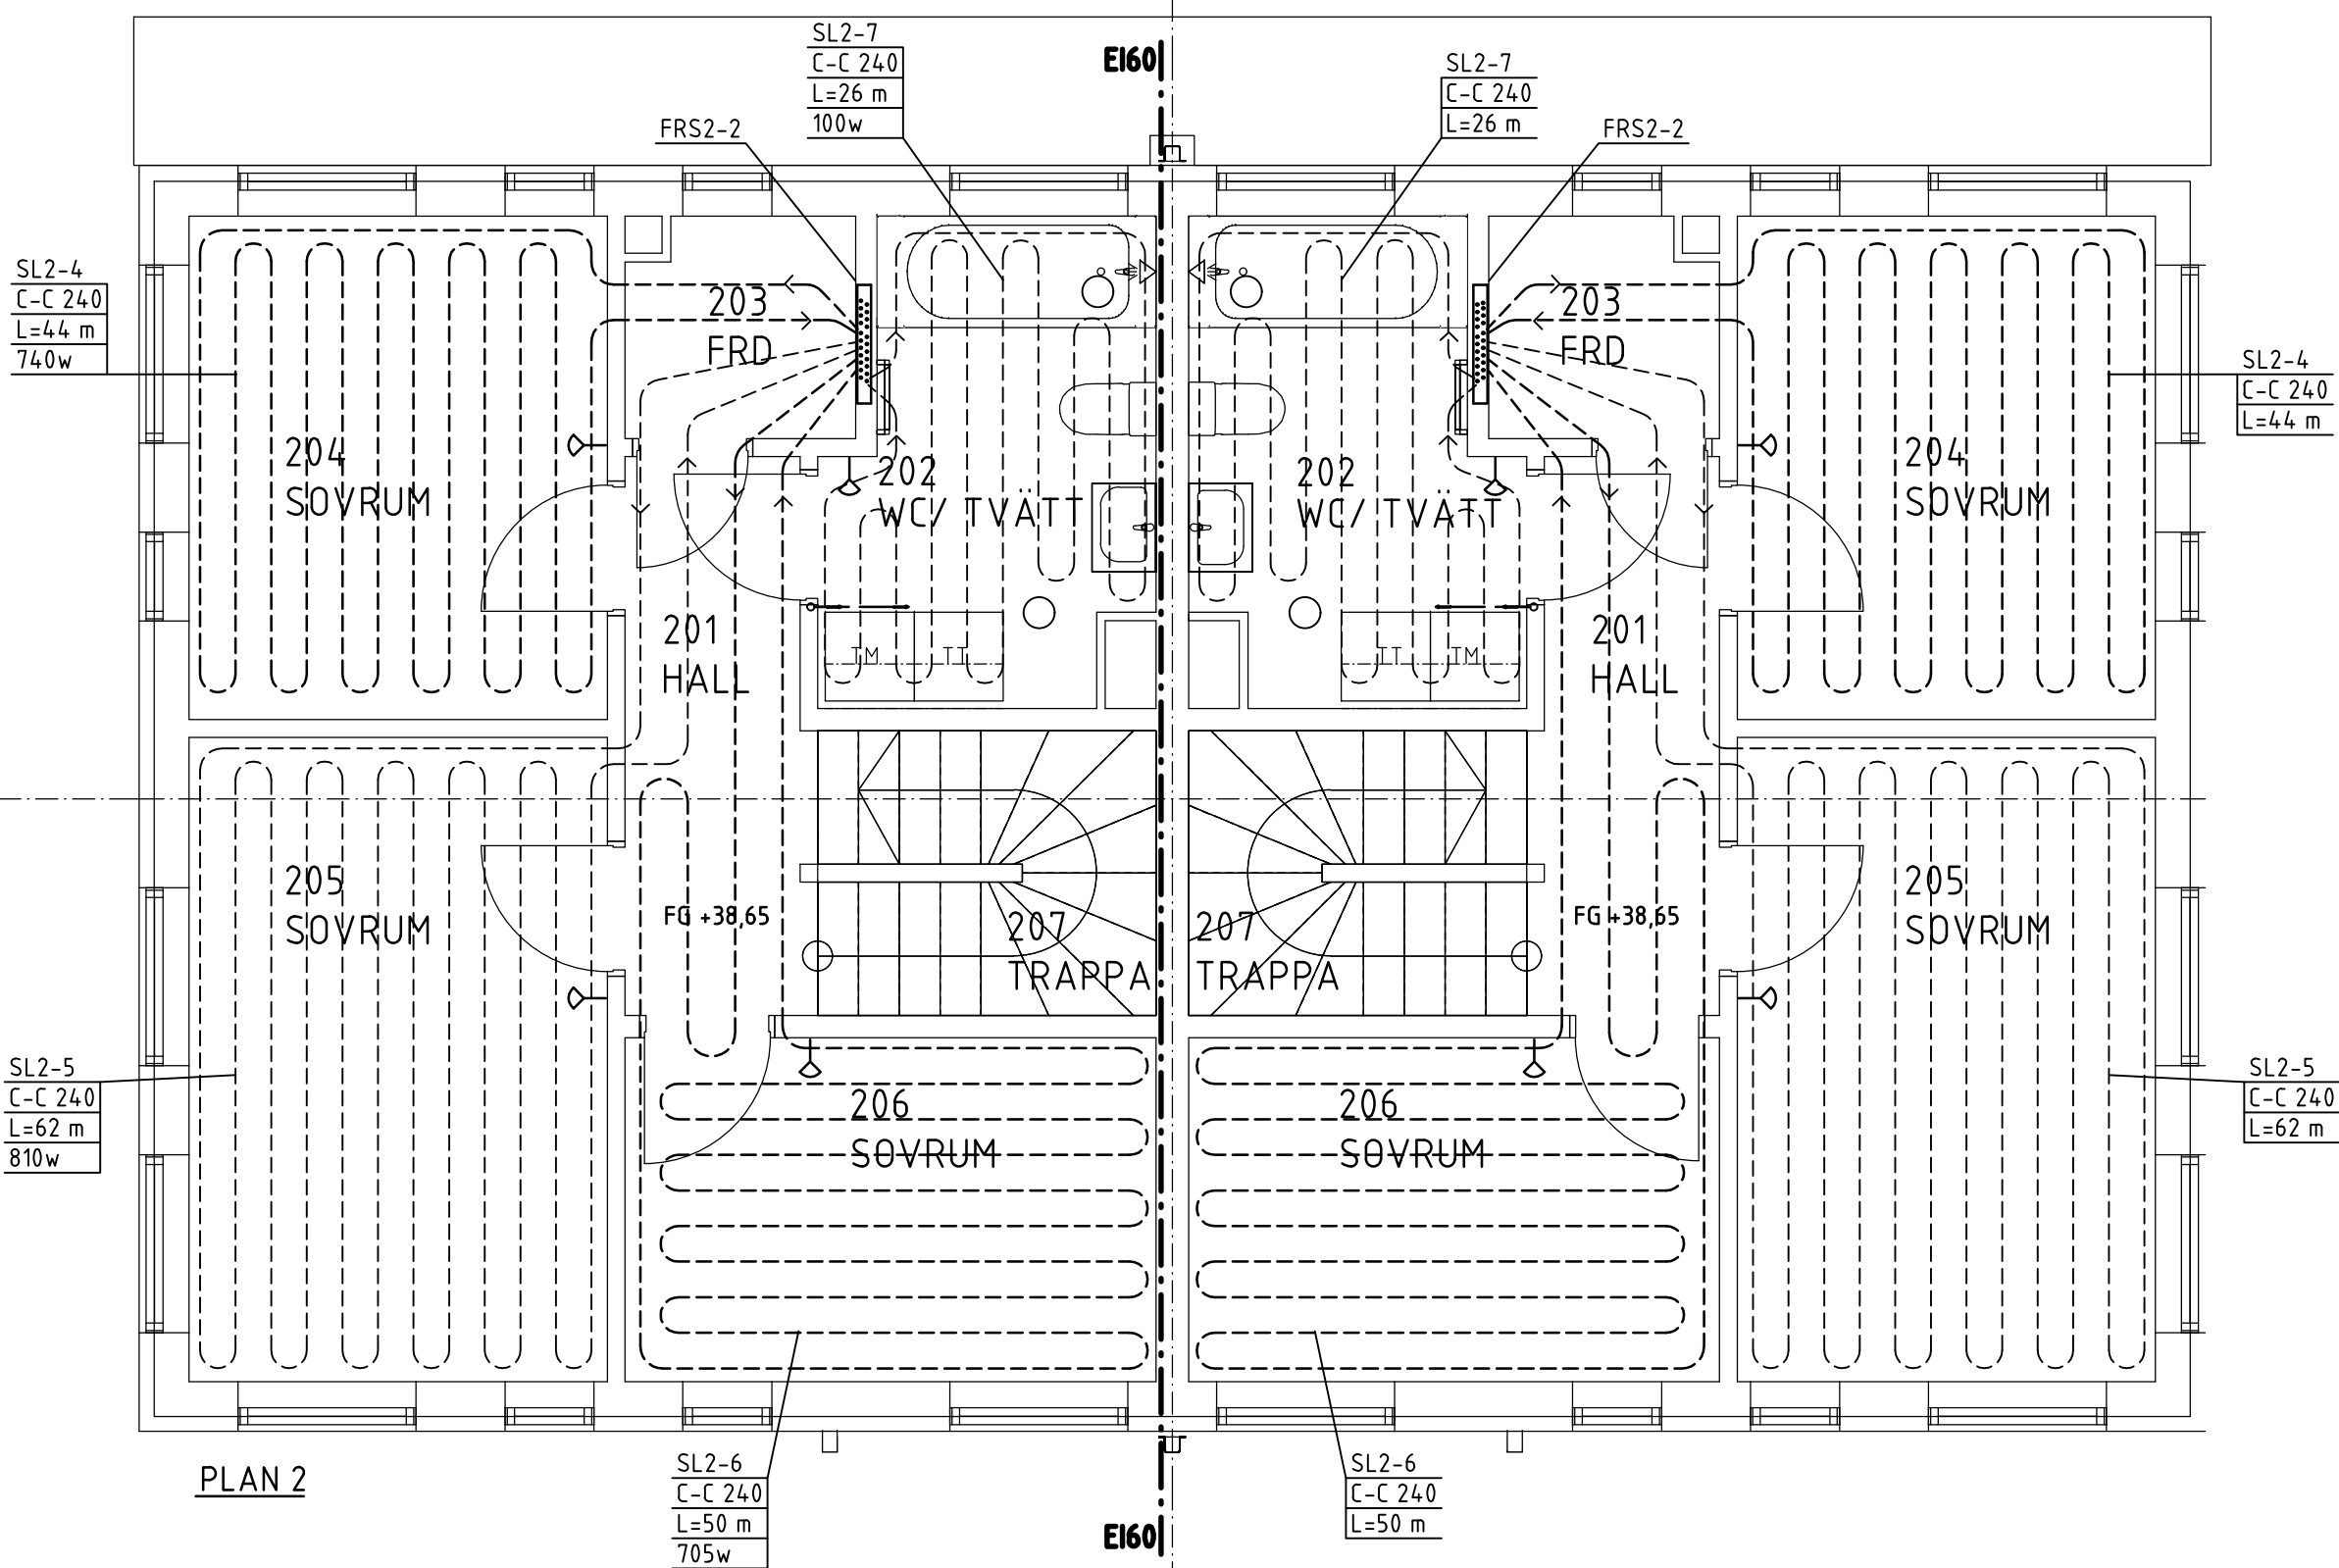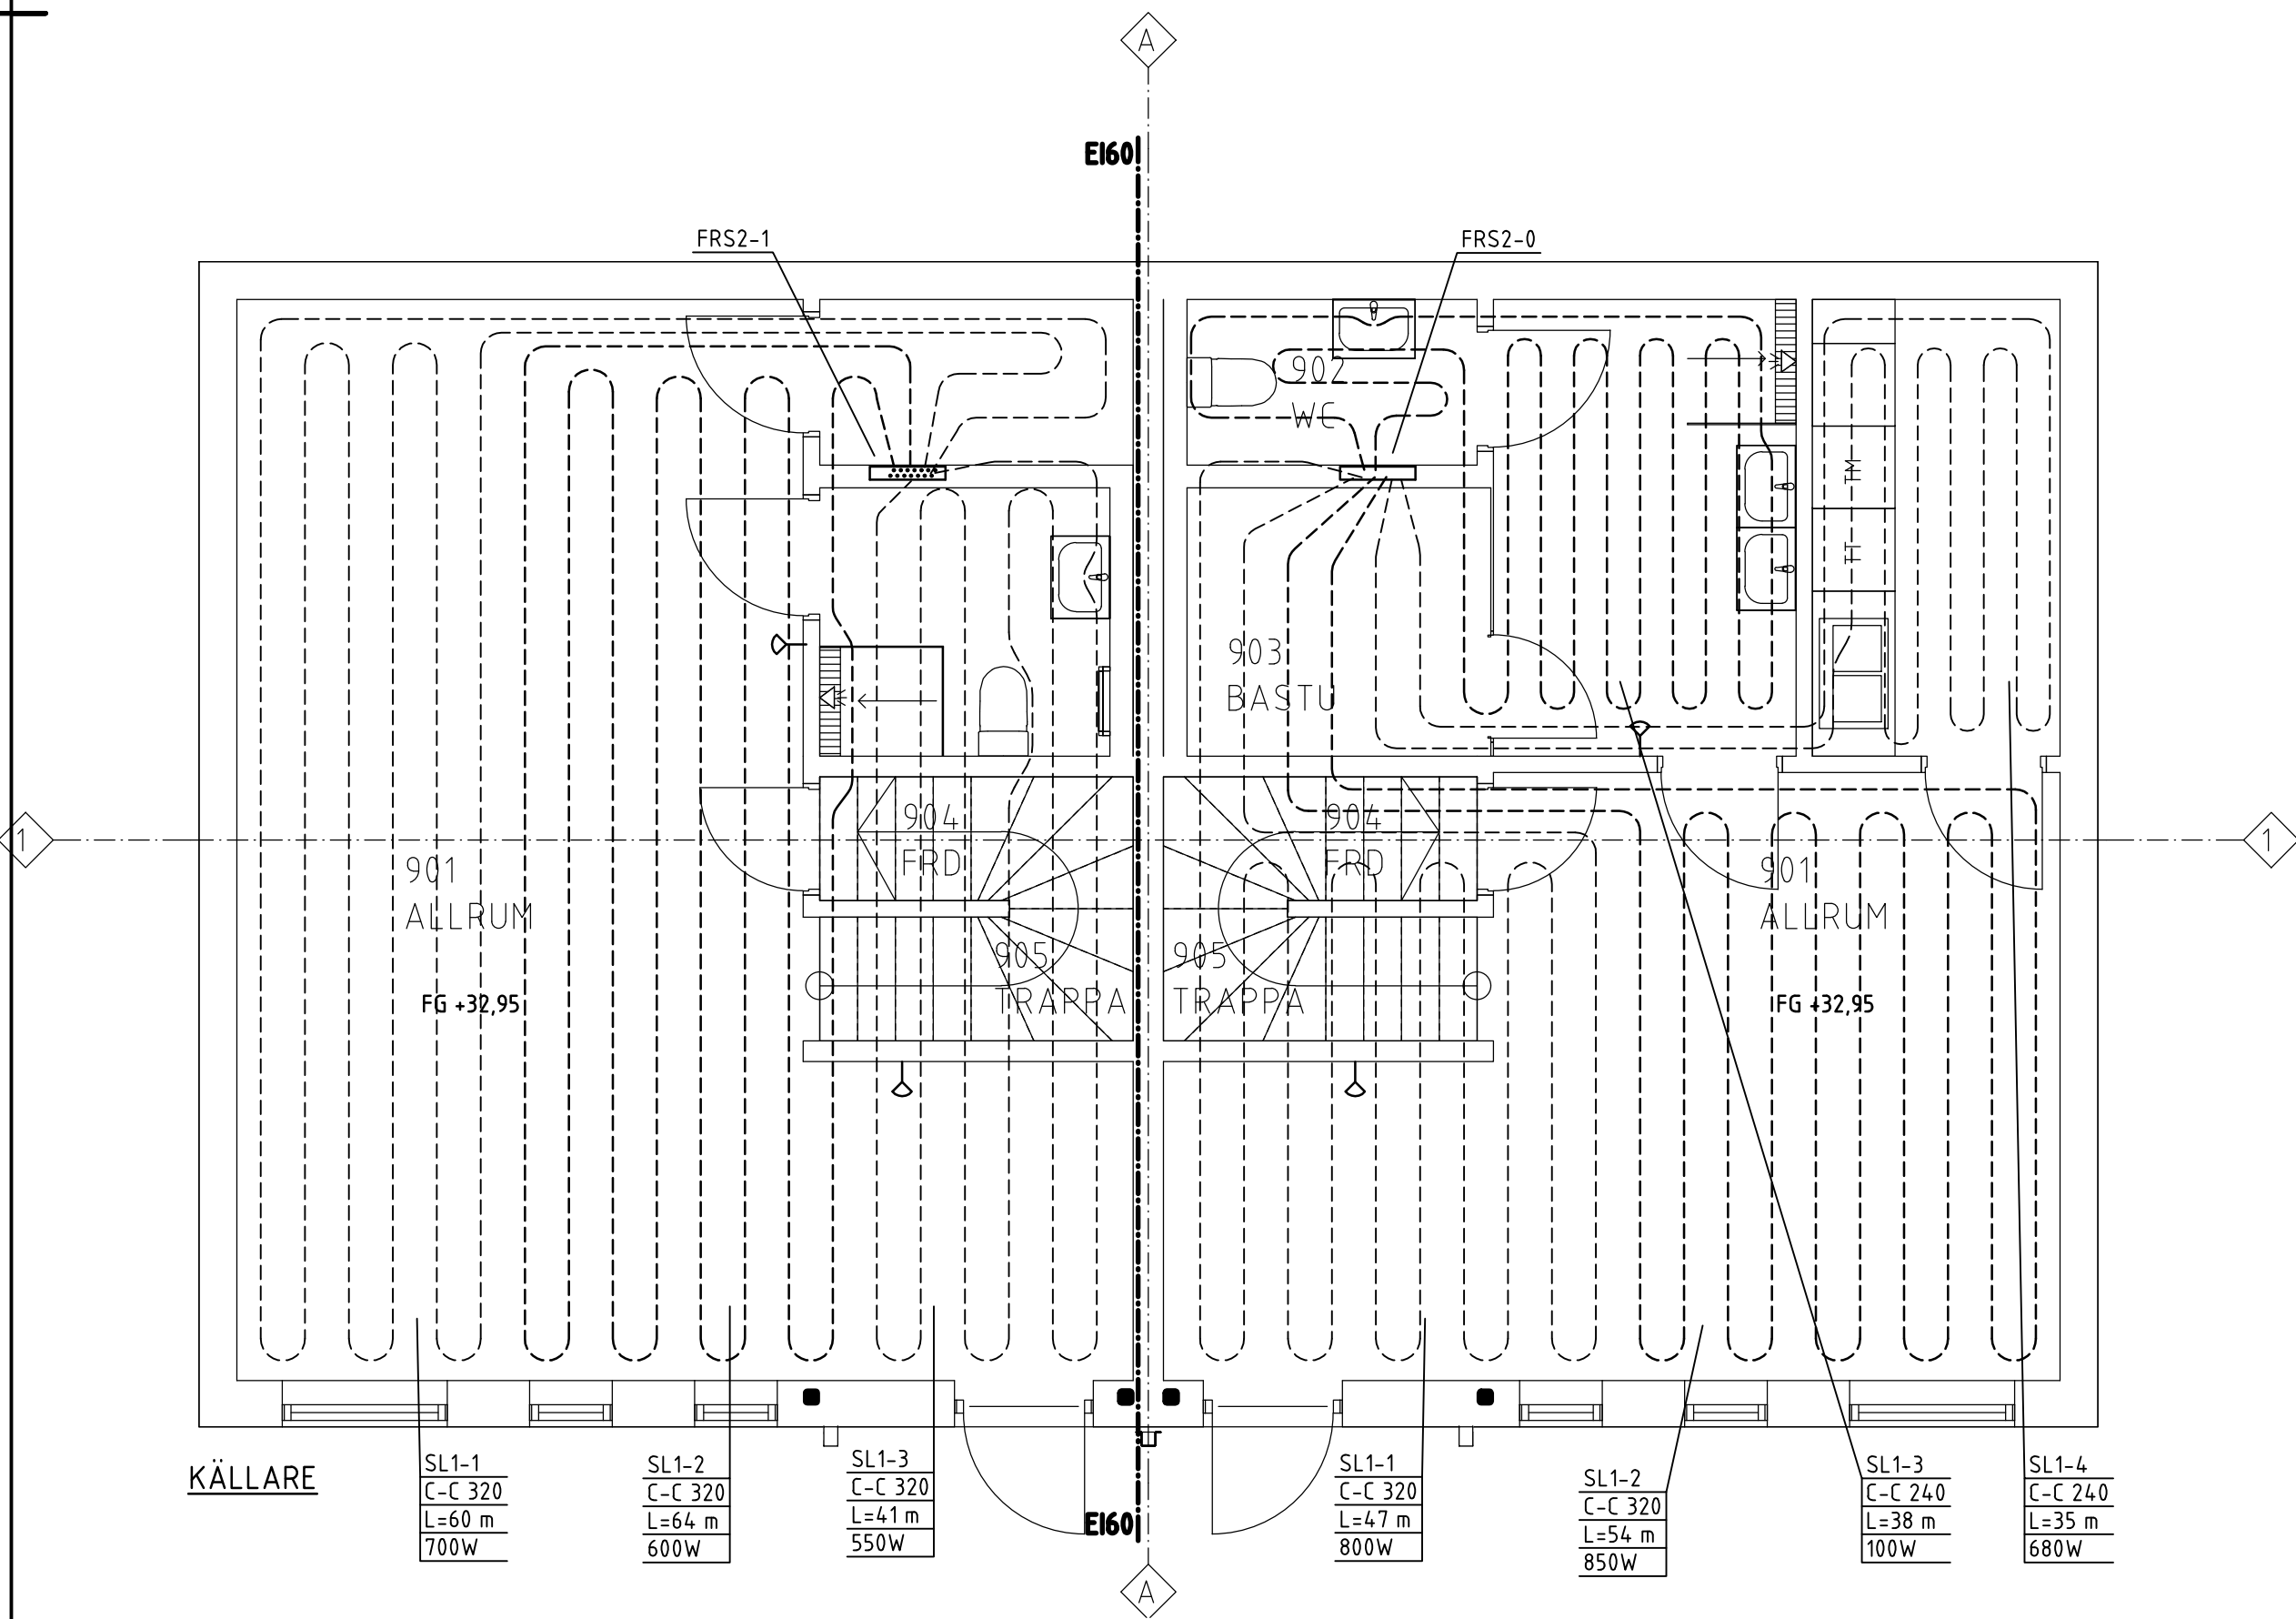

SKALSTOCK 1:50

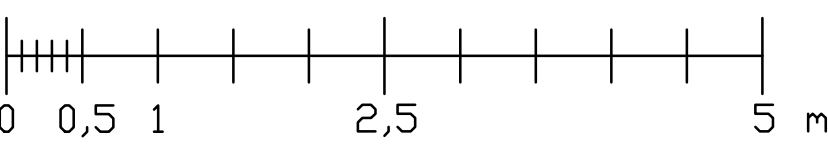

A	-	RELATIONSRTNING	LBT	2017-12-18
BET	ANT	ÄNDRINGEN AVSER	SIGN	DATUM
RELATIONSRTNING				
STUREBY STADSVILLOR				
TUSSMÖTETORPET 19				
TUSSMÖTEVÄGEN 236, 122 64 ENSKEDE				
 <b>NINE DOORS</b> PROPERTIES				
A	LILJEWALL ARKITEKTER AB		010-205 10 80	
K	Knut Jönsson Ingenjörbyrå AB			
<input checked="" type="checkbox"/> V	Pelaton VVS projektering AB			
E	ELdesign Ingenjörbyrå AB			