


ILLUSTRATIONER/VOLYMSTUDIER FRÅN SJÖSIDA

A bokslag byggnadskontoret
Inkom 2018-04-18
Reg. nr.
10-06086-575

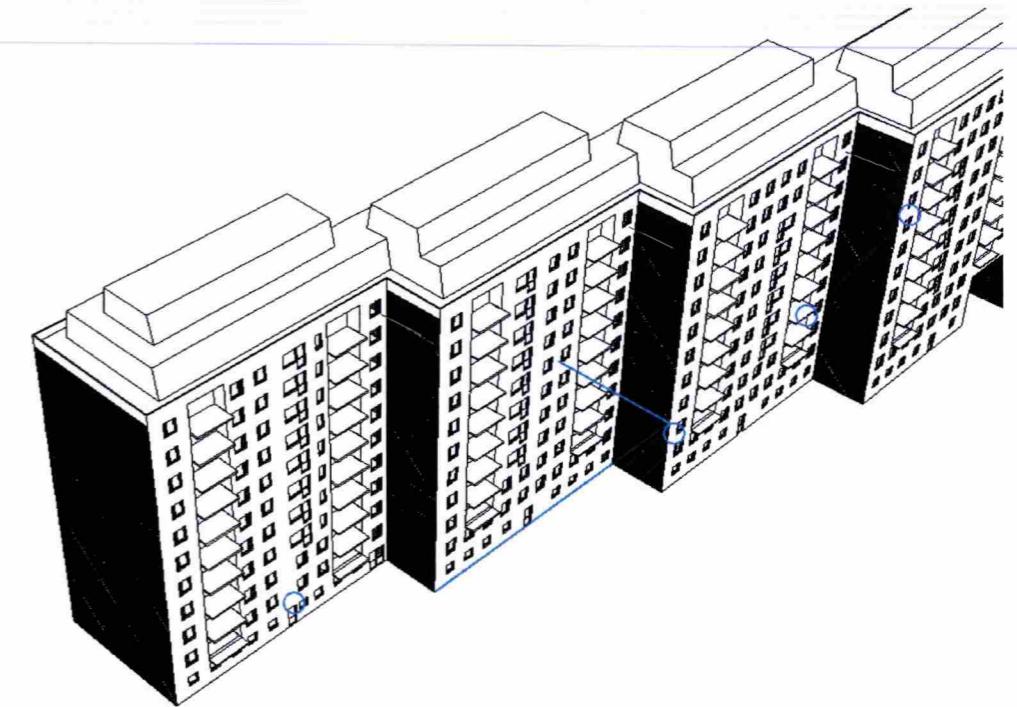

BYGGLOVSRTNING			DATUM
KV.KATTUNTRYCKERIET 1			2018-03-30
VOLYMSTUDIE			ANSVARIG
UPPDRAF NR	RITAD/KONSTR	HANLÄGGARE	NUMMER
B517	MPN/UN	UN	A-22
			BET